

Verifica di Ottemperanza

Fase Ia - (art. 20, comma 4 e 5, D.Lgs. 20.08.2002 n. 190)

Progetto Definitivo

**“TRATTA AV/AC MILANO-GENOVA.
TERZO VALICO DEI GIOVI”**

Proponente: Italferr – S.p.A.

Gruppo Istruttore:

Ing. Arch. Pier Lodovico Rupi (Referente)

Ing. Alberto Pacifico

Avv. Flavio Fasano

Dott. Massimo Buonerba

Prof. Vittorio Amadio

Gruppo Verificatore:


Ing. Arch. Pier Lodovico Rupi

Ing. Pietro Berna

Prof. Antonio Mantovani



INQUADRAMENTO TERRITORIALE

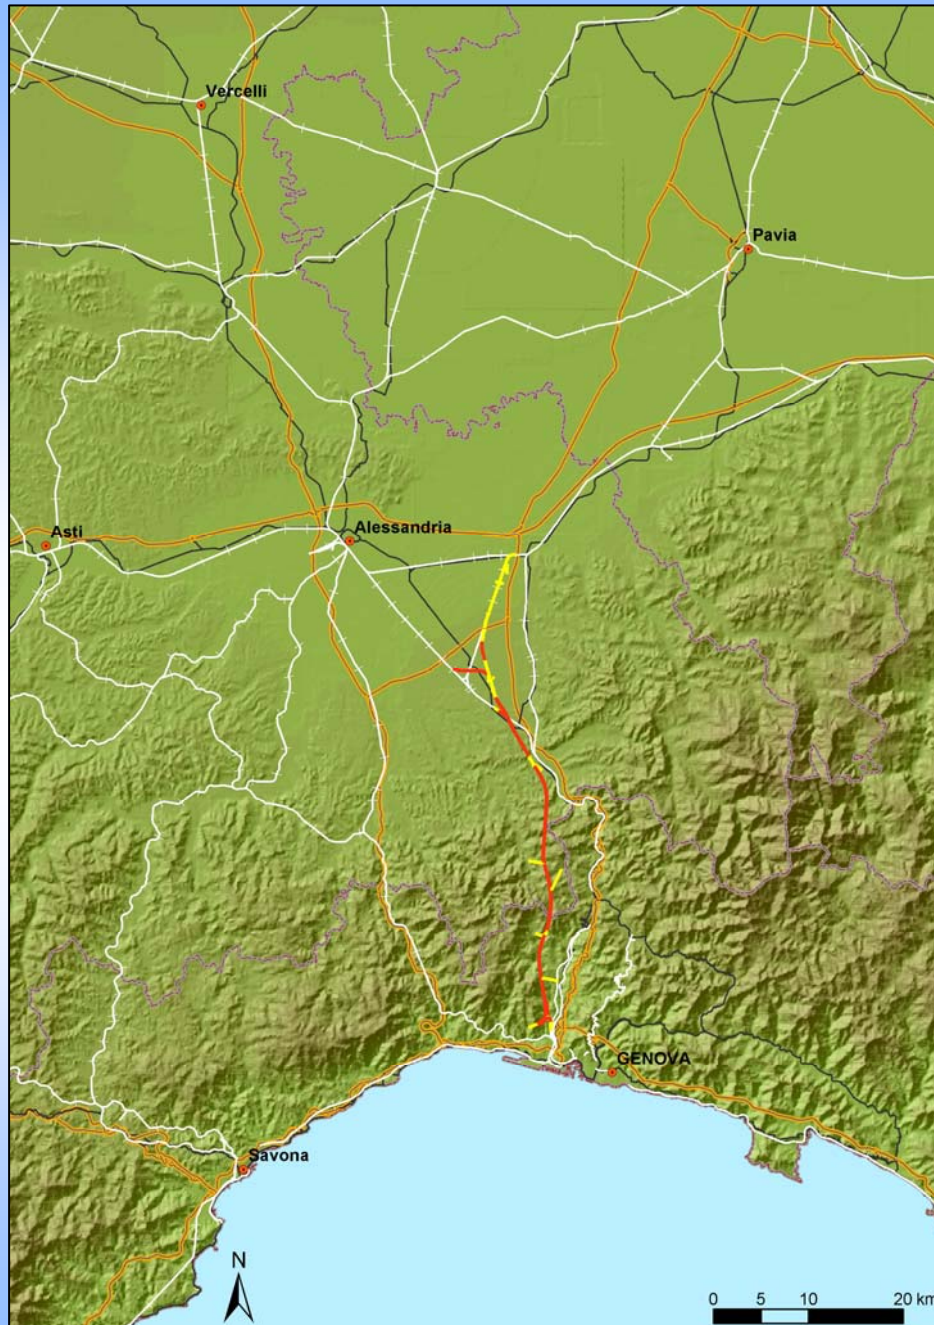

Legenda

Capoluoghi di provincia



Asse tracciato

 Aperto


 Galleria

Infrastrutture ferroviarie esistenti



Infrastrutture viarie esistenti

 Autostrade


 Strade nazionali

 Altre strade

Limiti regionali




COROGRAFIA

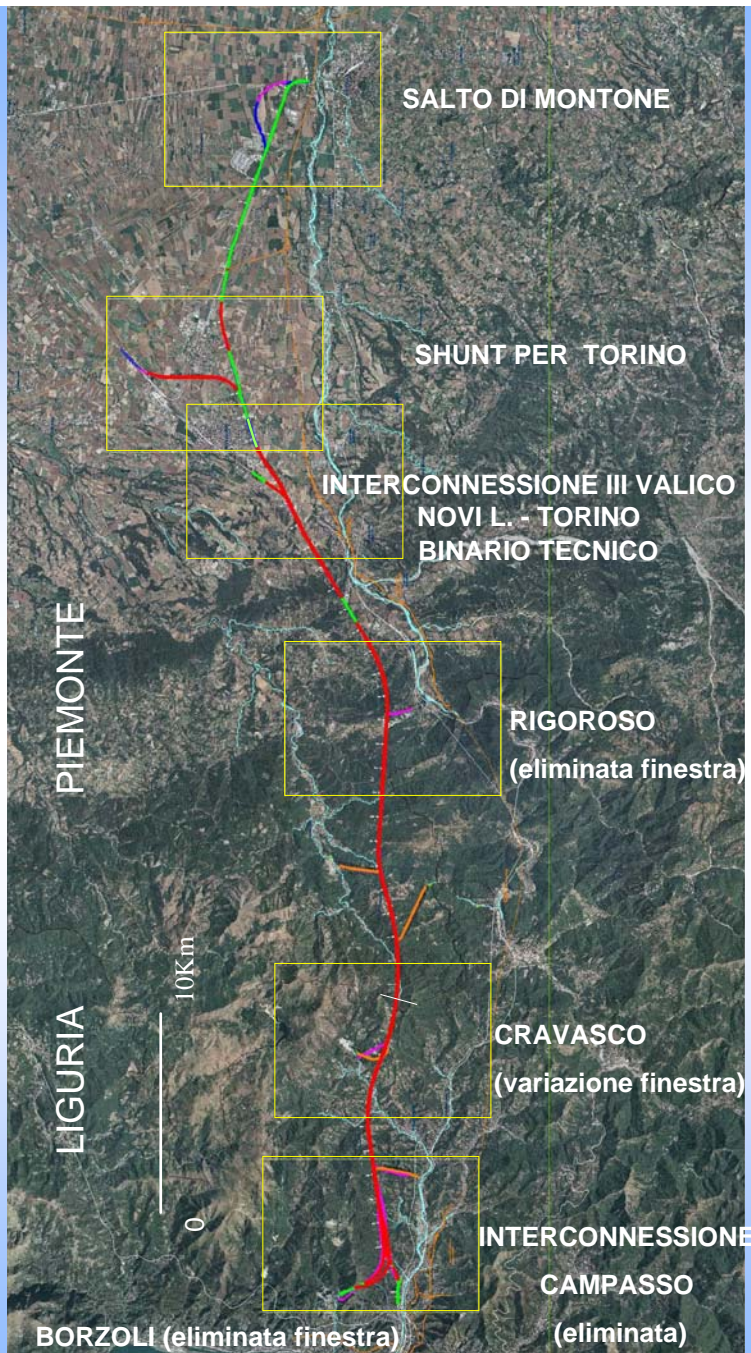


LEGENDA:

PROGETTO DEFINITIVO

 APERTO (raso, trincea, rilevato, viadotto)

 GALLERIA (naturale, artificiale)


PROGETTO PRELIMINARE

 APERTO (raso, trincea, rilevato, viadotto)


 GALLERIA (naturale, artificiale)





Profilo Preliminare

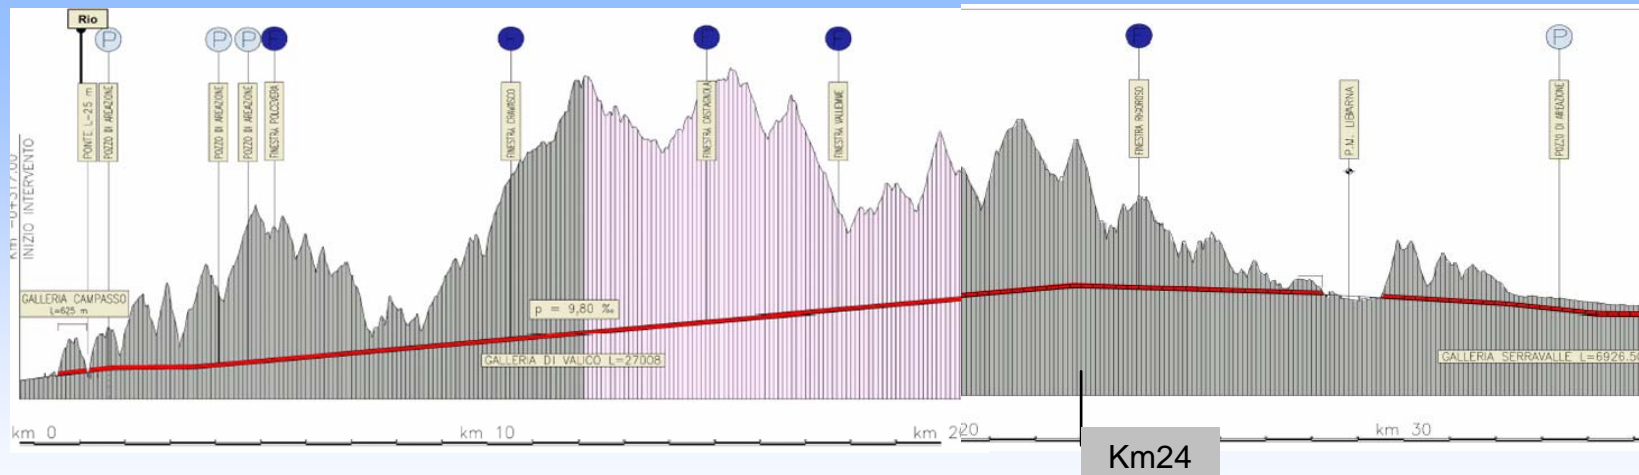

Profilo Definitivo

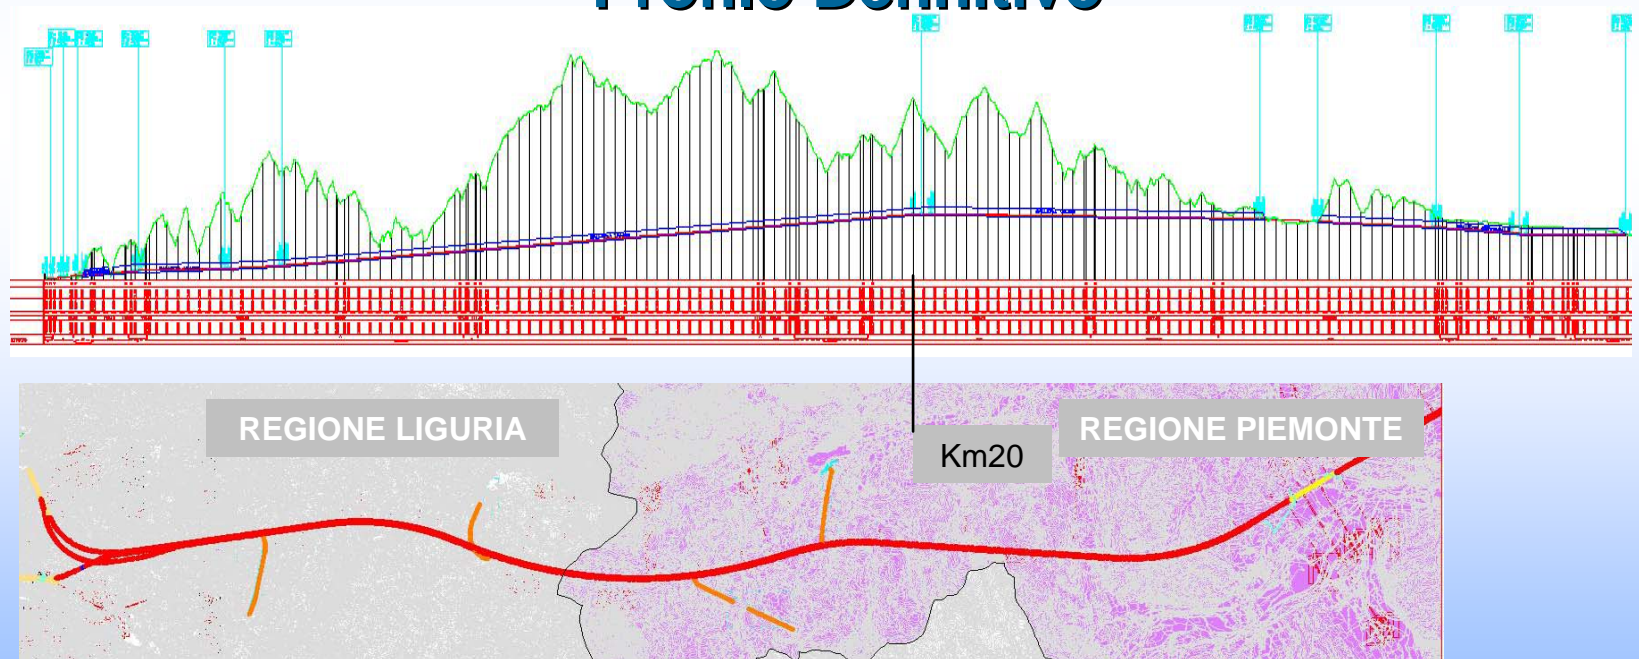

Corografia

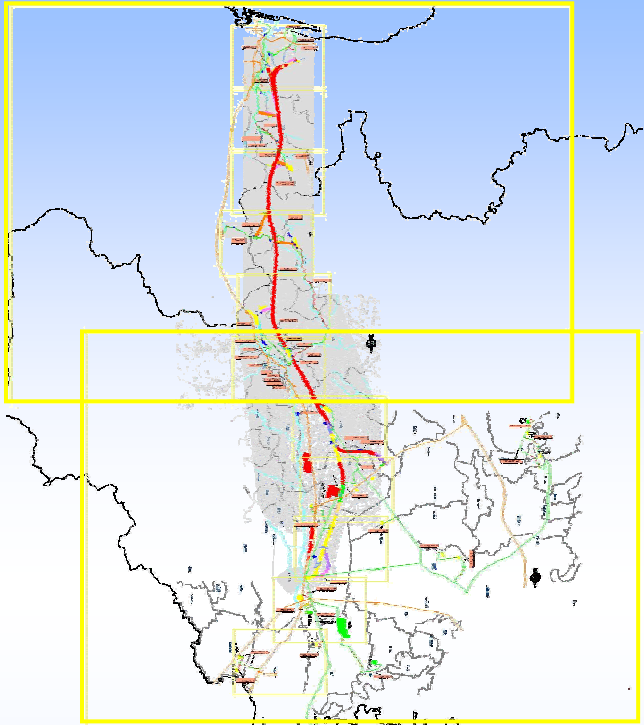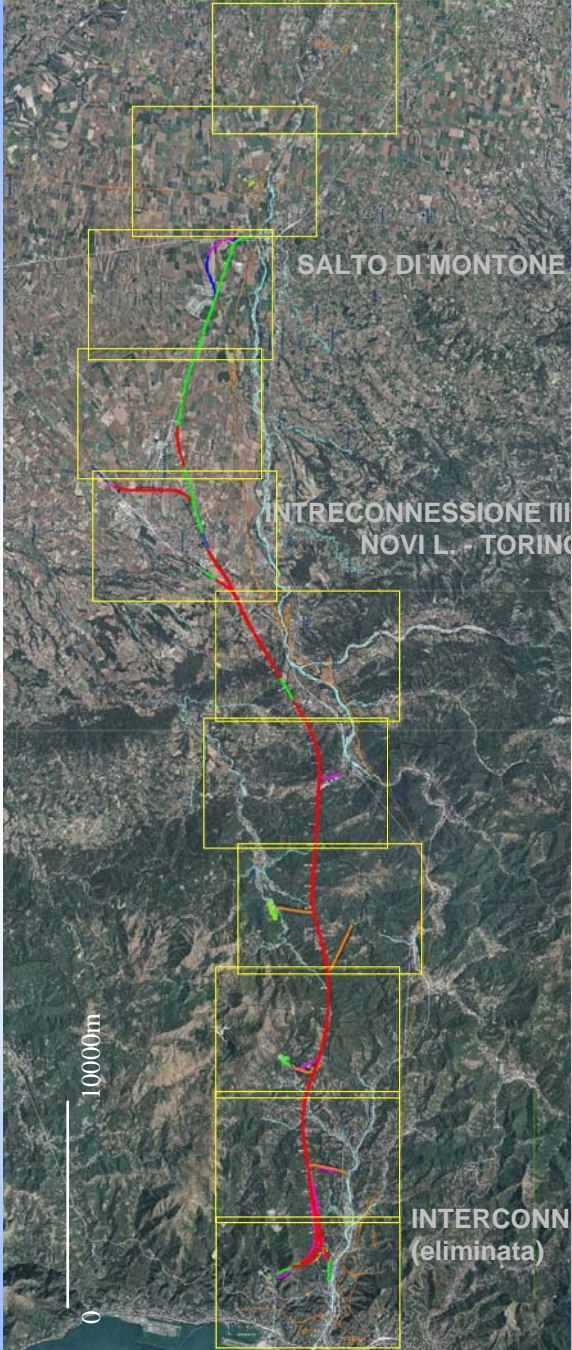

LEGENDA:

PROGETTO DEFINITIVO

-  APERTO (raso, trincea, rilevato,viadotto)
-  GALLERIA (naturale,artificiale)

PROGETTO PRELIMINARE

-  APERTO (raso, trincea, rilevato,viadotto)
-  GALLERIA (naturale,artificiale)



FINE PRESENTAZIONE

