

ZONIZZAZIONE

scala 1:10000

COPIA ELABORATO CONFORME A QUELLA APPROVATA
 CON DELIBERAZIONE CC-GR N. 26 / 2005



ALLEGATO ALLA DELIBERAZIONE C. C.
 N. 26 / 12/05/2005
 DI APPROVAZIONE

IL SEGRETARIO COMUNALE


MUNICIPIO DI LESTIZZA
 23 FEB 2005

Livio Corruzi urbanista - via Cisa, 9 - 33100 Udine
 Informatizzazione:
 Stefano Ortando - via Chiusaforte, 60/10 - 33100 Udine

- RESIDENZIALI**
- zona A di interesse storico-ambientale
 - zona A0 di interesse ambientale
 - zona Verde degli orti
 - zona B0 di completamento del nucleo storico
 - zona B1 di estensione del nucleo storico
 - zona B1a con tipologia da conservare
 - zona B2 dell'espansione spontanea
 - zona B3 dell'espansione con infrastrutture da completare
 - zona B4 dell'espansione spontanea mista rurale
 - zona C di espansione
 - zona V verde privato
- PRODUTTIVE**
- zona D2 artigianale-industriale (1 di Nespolo, 2 della Ferrata)
 - zona D2.S ricovero automezzi pesanti
 - zona D3.1 artigianale in ambito urbano
 - zona D3.2 artigianale in ambito rurale
 - zona D4 cava per inerti
 - zona D5 discarica per inerti
 - zona E4 di interesse agricolo-paesaggistico
 - zona E4.1 di protezione dei castelli
 - zona E4.2 della brada Fabris
 - zona E4.3 di protezione edifici monumentali
 - zona E4.4 di protezione futuri insediamenti
 - zona E5 di preminente interesse agricolo
 - zona E6 di interesse agricolo
 - zona E6.1 attività orto-floro-vivaistica
 - zona H2 commerciale
 - distributore di carburante
- TUTELA AMBIENTALE**
- zona SA castelliere di Galleriano
 - zona di recupero ambientale
 - sito archeologico
 - ambito soggetto ad esondazione
 - piantagione L. 113/92
 - area destinata a bosco
- ATTREZZATURE PUBBLICHE**
- parcheggio di relazione
 - verde pubblico
 - altre attrezzature pubbliche
 - servizi tecnologici
- RETI TERRITORIALI**
- acquedotto
 - metanodotto
 - elettrodotti ad alta tensione
 - centrale telefonica
 - condotta interrata Consorzio B.L.T.
 - centrale idroelettrica
 - piazzometro

- VIABILITA' URBANA**
- completamento A - vincolo preordinato all'esproprio
 - completamento A - assi per rispetto distanze
 - completamento B - assi per rispetto distanze
- LIMITI DI RISPETTO**
- strada, elettrodotti e metanodotti
 - cimitero e depuratore
 - degli abitati
 - insediamenti zootecnici con oltre 50 UBA
 - vincoli militari
 - ambito archeologico
- VARIE**
- confine comunale
 - acque
 - tangenziale sud di Udine e diramazioni (progetto)
 - strada argine
 - fosso scialtute
 - demanio militare
 - PRPC (ip: iniziativa pubblica; ipr: iniziativa privata)
 - inquadramento schede scala 1:3000

- ATTREZZATURE E SERVIZI PUBBLICI**
- CULTO, VITA ASSOCIATIVA E CULTURA
- Chiesa
 - Municipio
 - Auditorium
 - Biblioteca
 - Centro civico e sociale
- ISTRUZIONE
- Scuola materna
 - Scuola elementare
 - Scuola media inferiore
- ASSISTENZA E SANITA'
- Cimitero
- VERDE, SPORT E SPETTACOLI ALL'APERTO
- Venche di arrado
 - Verde connettivo
 - Nucleo elementare di verde
 - Venche di quartiere
 - Sport e spettacoli all'aperto
- Edificio pubblico

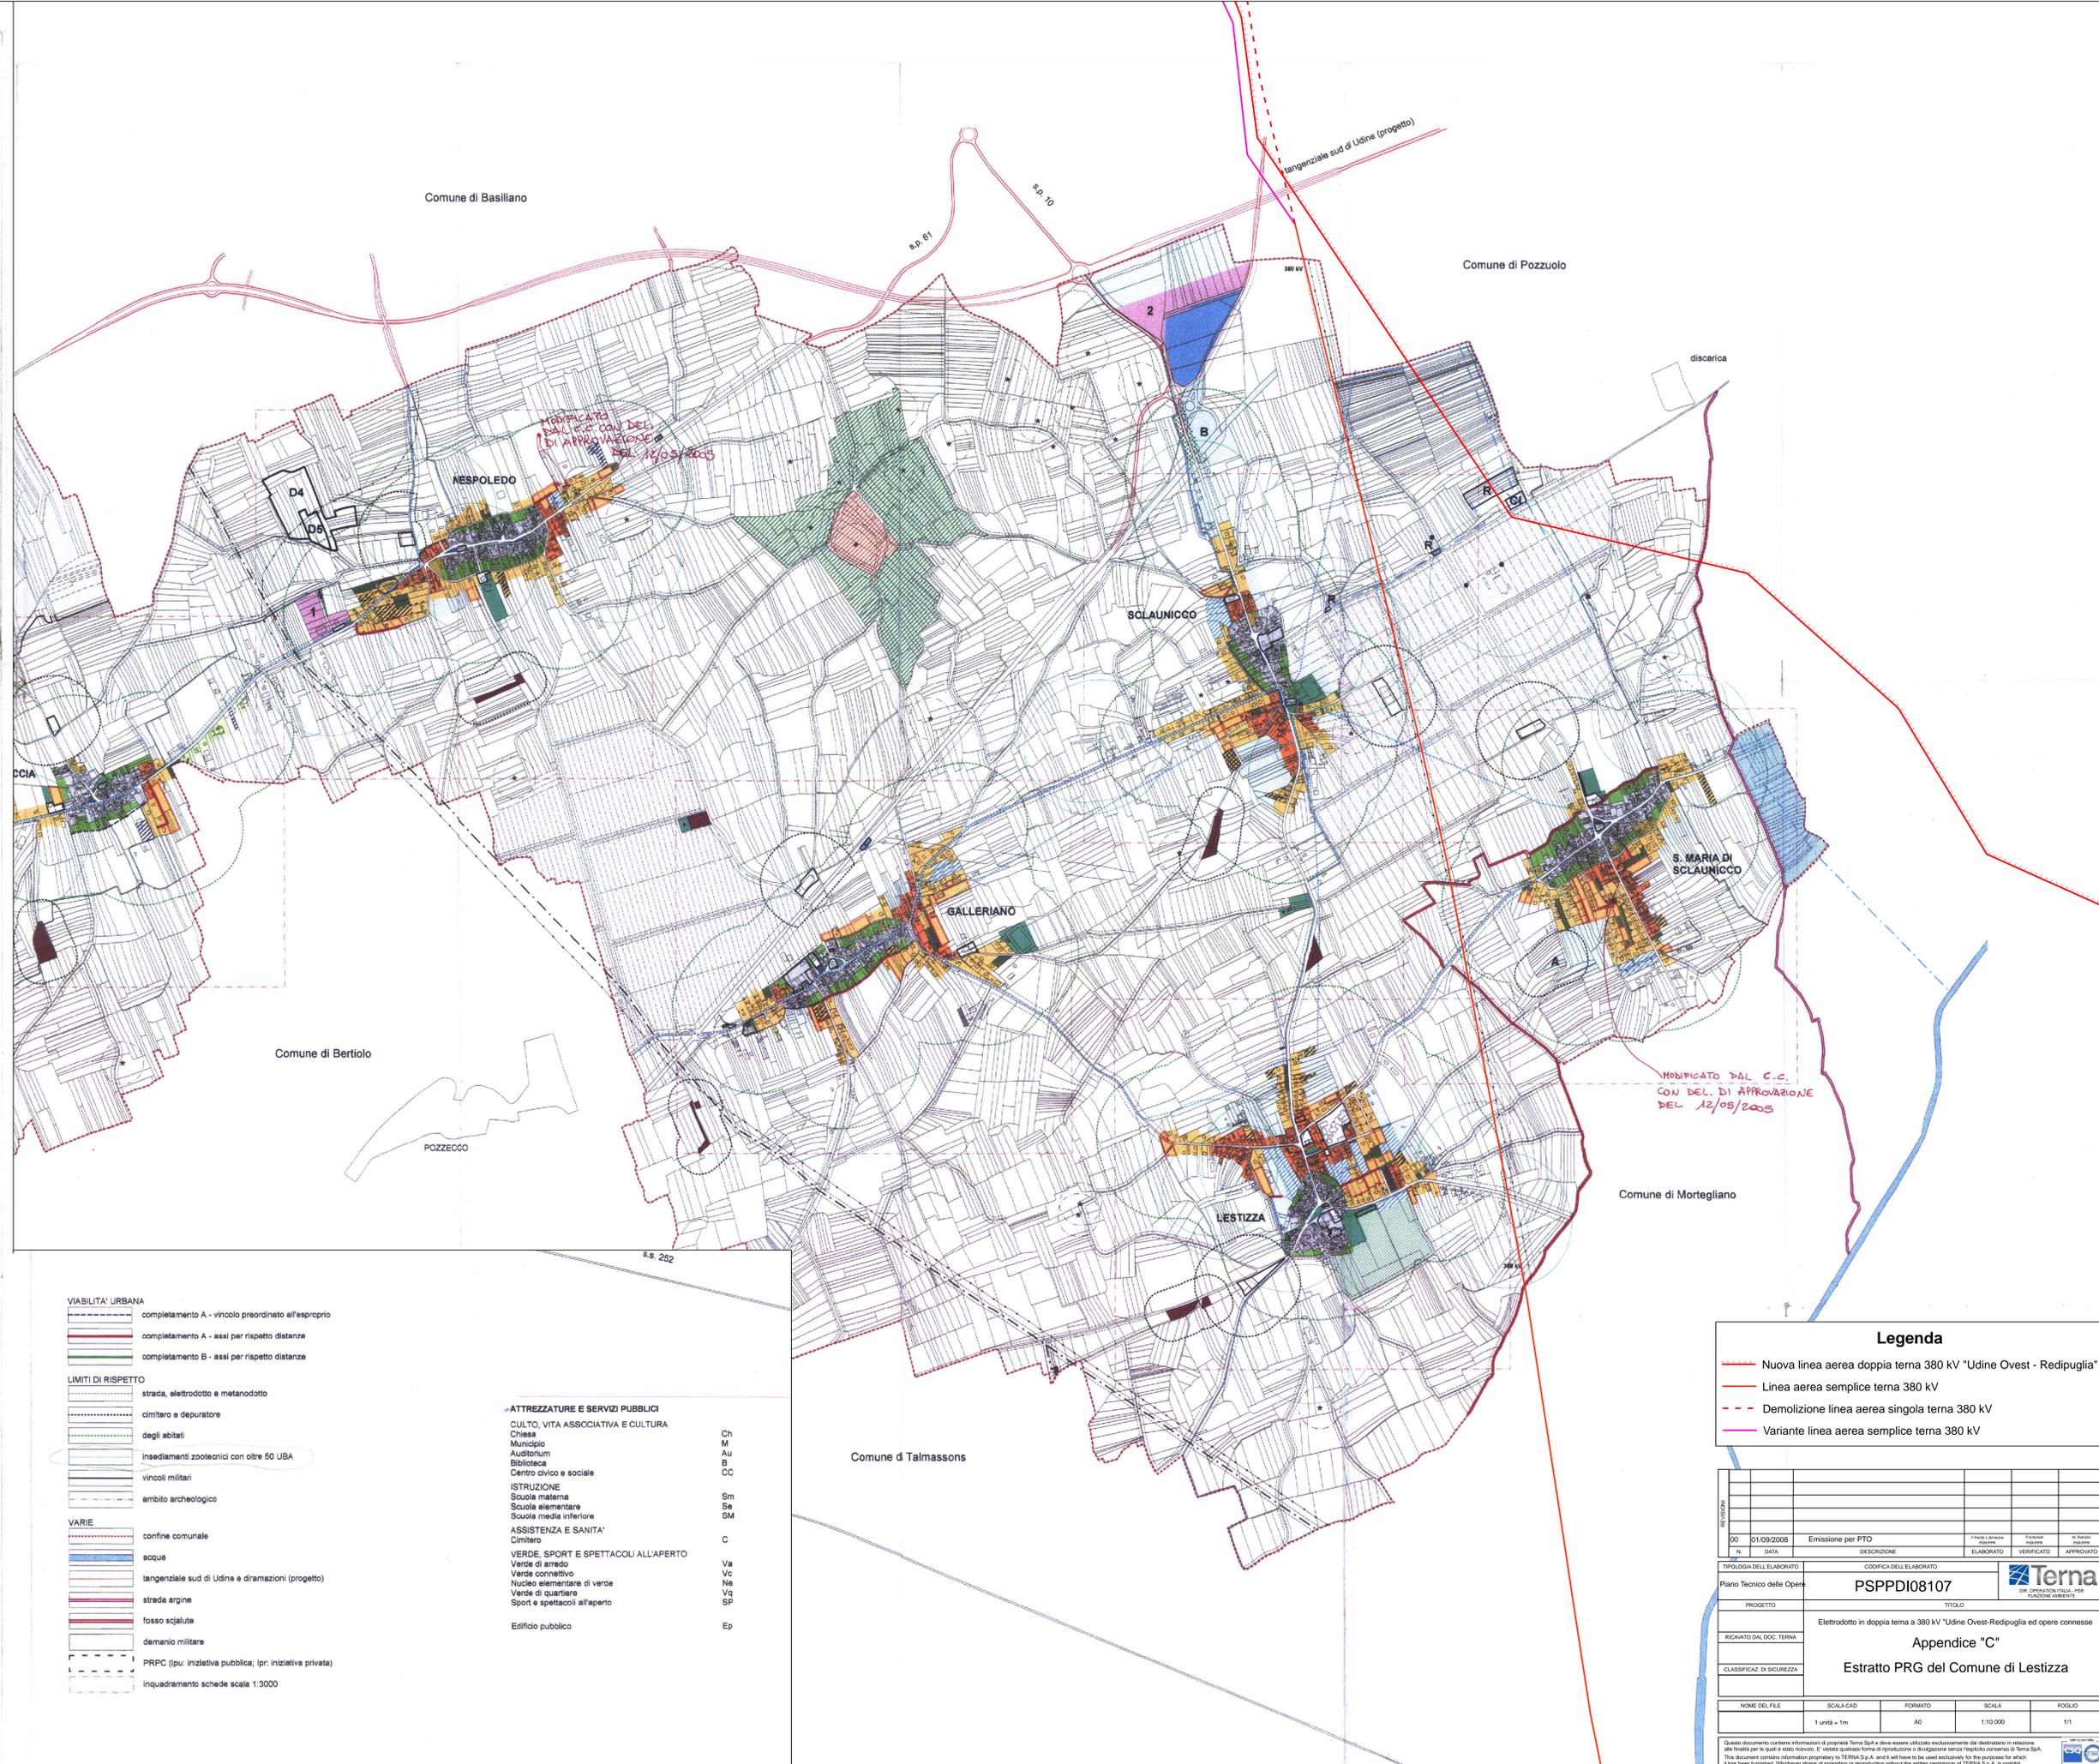

Legenda

- Nuova linea aerea doppia terna 380 kV "Udine Ovest - Redipuglia"
- Linea aerea semplice terna 380 kV
- Demolizione linea aerea singola terna 380 kV
- Variante linea aerea semplice terna 380 kV

REVISIONI		CODIFICA DELL'ELABORATO			
N	DATA	DESCRIZIONE	ELABORATO	VERIFICATO	APPROVATO
00	01/09/2008	Emissione per PTO			

TITOLO	Elettrodotti in doppia terna a 380 kV "Udine Ovest-Redipuglia ed opere connesse"		
CLASSIFICAZ. DI SICUREZZA	Estratto PRG del Comune di Lestizza		

NOME DEL FILE	SCALA CAD	FORMATO	SCALA	FOGLIO
	1 unità = 1m	A0	1:10.000	1/1