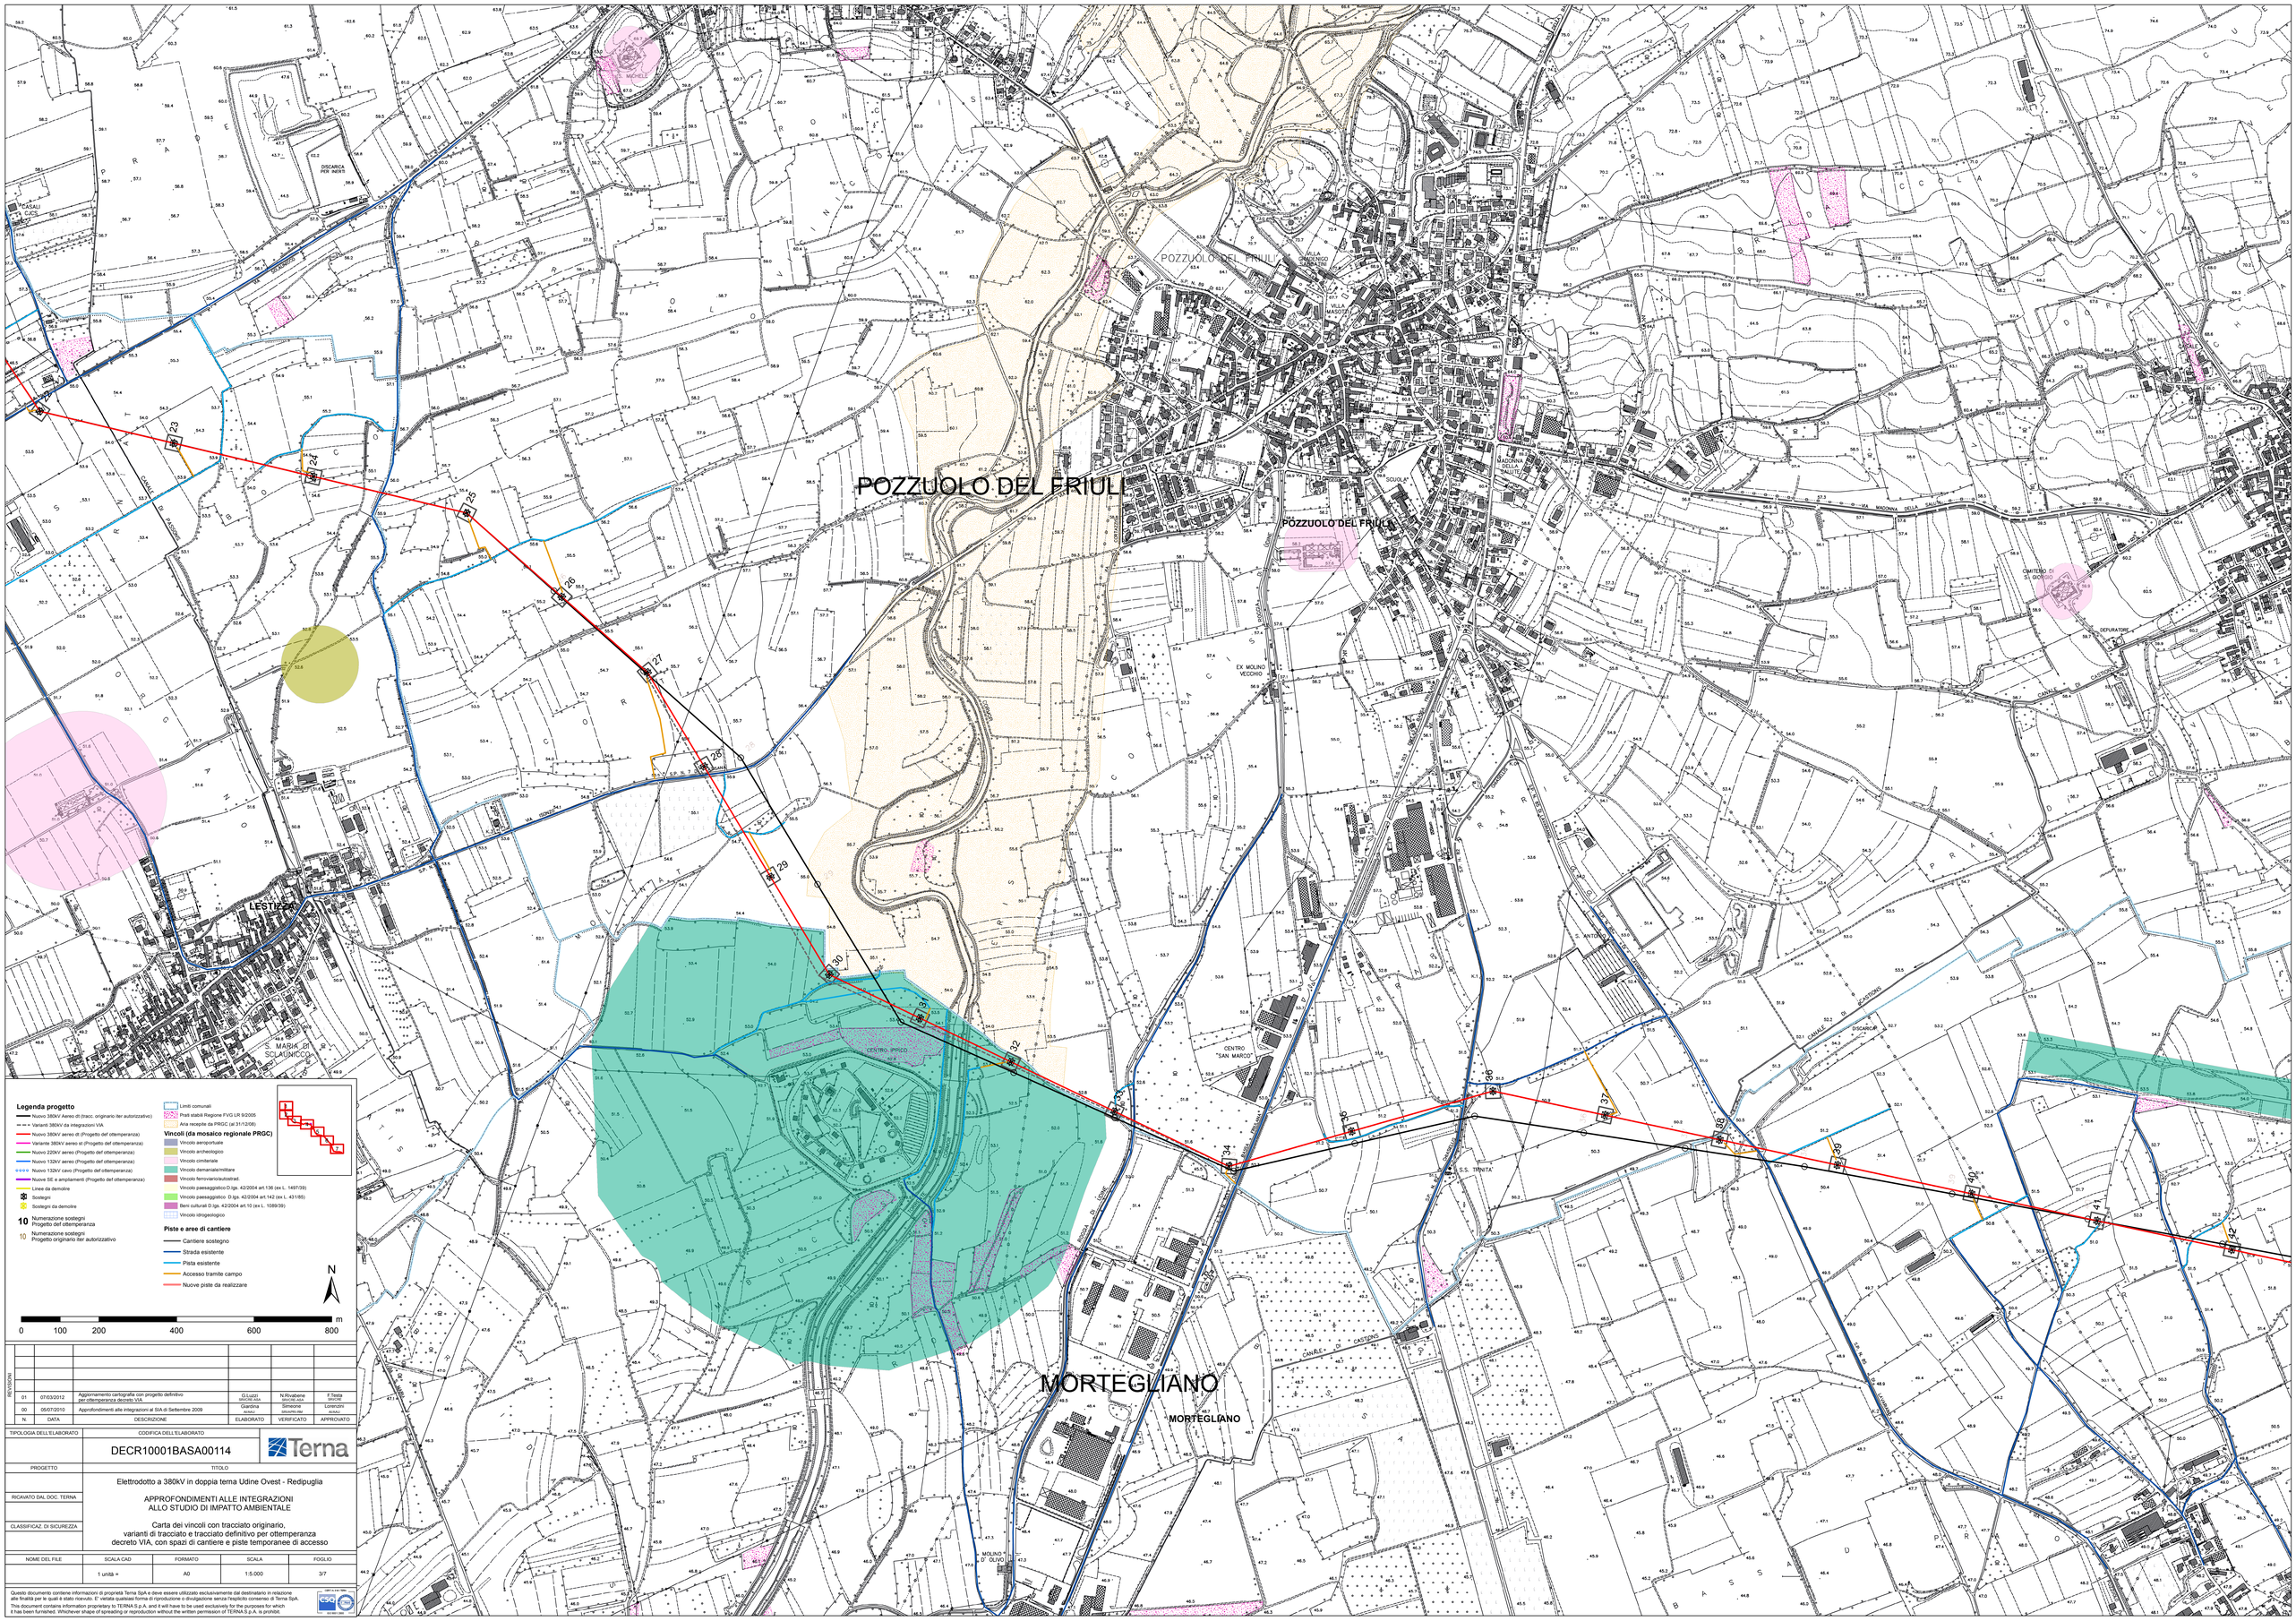

Legenda progetto

- Nuovo 380kV Aereo di (tracc. originario /ter autorizzativo)
- Varianti 380kV da integrazioni VIA
- Nuovo 380kV aereo di (Progetto def ottemperanza)
- Variante 380kV aereo st (Progetto def ottemperanza)
- Nuovo 220kV aereo (Progetto def ottemperanza)
- Nuovo 132kV aereo (Progetto def ottemperanza)
- Nuovo 132kV cavo (Progetto def ottemperanza)
- Nuove SE e ampliamenti (Progetto def ottemperanza)
- Linee da demolire
- Sostegni
- Sostegni da demolire
- 10 Numerazione sostegni Progetto def ottemperanza
- 10 Numerazione sostegni Progetto originario /ter autorizzativo

- Limiti comunali
- Prati stabili Regione FVG LR 9/2005
- Aria recepite da PRGC (al 31/1/2/08)

Vincoli (da mosaico regionale PRGC)

- Vincolo aeroportuale
- Vincolo archeologico
- Vincolo cimiteriale
- Vincolo demaniale/militare
- Vincolo ferroviario/autostrad.
- Vincolo paesaggistico D.lgs. 42/2004 art.136 (ex L. 1497/39)
- Vincolo paesaggistico D.lgs. 42/2004 art.142 (ex L. 431/85)
- Beni culturali D.lgs. 42/2004 (ex n.10 (ex L. 1089/39)
- Vincolo idrogeologico

Piste e aree di cantiere

- Cantiere sostegno
- Strada esistente
- Pista esistente
- Accesso tramite campo
- Nuove piste da realizzare

N

0 100 200 400 600 800 m

REVISIONI					
01	07/03/2012	Aggiornamento cartografia con progetto definitivo per ottemperanza decreto VIA	G.Luzzi SINURGE-ASA	N.Rivalbene SINURGE-ASA	F.Testa SINURGE
00	05/07/2010	Approfondimenti alle integrazioni al SIA di Settembre 2009	Giardina ASASI	Simeone SINURGE	Lorenzini ASASI
N.	DATA	DESCRIZIONE	ELABORATO	VERIFICATO	APPROVATO

TIPOLOGIA DELL'ELABORATO	CODIFICA DELL'ELABORATO
	DECR10001BASA00114

Terna

PROGETTO

TITOLO

Elettrodotto a 380kV in doppia terna Udine Ovest - Redipuglia

RICAVATO DAL DOC. TERNA

APPROFONDIMENTI ALLE INTEGRAZIONI
ALLO STUDIO DI IMPATTO AMBIENTALE

CLASSIFICAZ. DI SICUREZZA

Carta dei vincoli con tracciato originario,
varianti di tracciato e tracciato definitivo per ottemperanza
decreto VIA, con spazi di cantiere e piste temporanee di accesso

NOME DEL FILE	SCALA CAD	FORMATO	SCALA	FOGLIO
	1 unità =	A0	1:5.000	3/7

Questo documento contiene informazioni di proprietà Terna SpA e deve essere utilizzato esclusivamente dal destinatario in relazione alle finalità per le quali è stato ricevuto. E' vietata qualsiasi forma di riproduzione o divulgazione senza l'esplicito consenso di Terna SpA.
This document contains information proprietary to TERNA S.p.A. and it will have to be used exclusively for the purposes for which it has been furnished. Whichever shape of spreading or reproduction without the written permission of TERNA S.p.A. is prohibit.

CERT n.9175.RINA
ISO 9001:2000