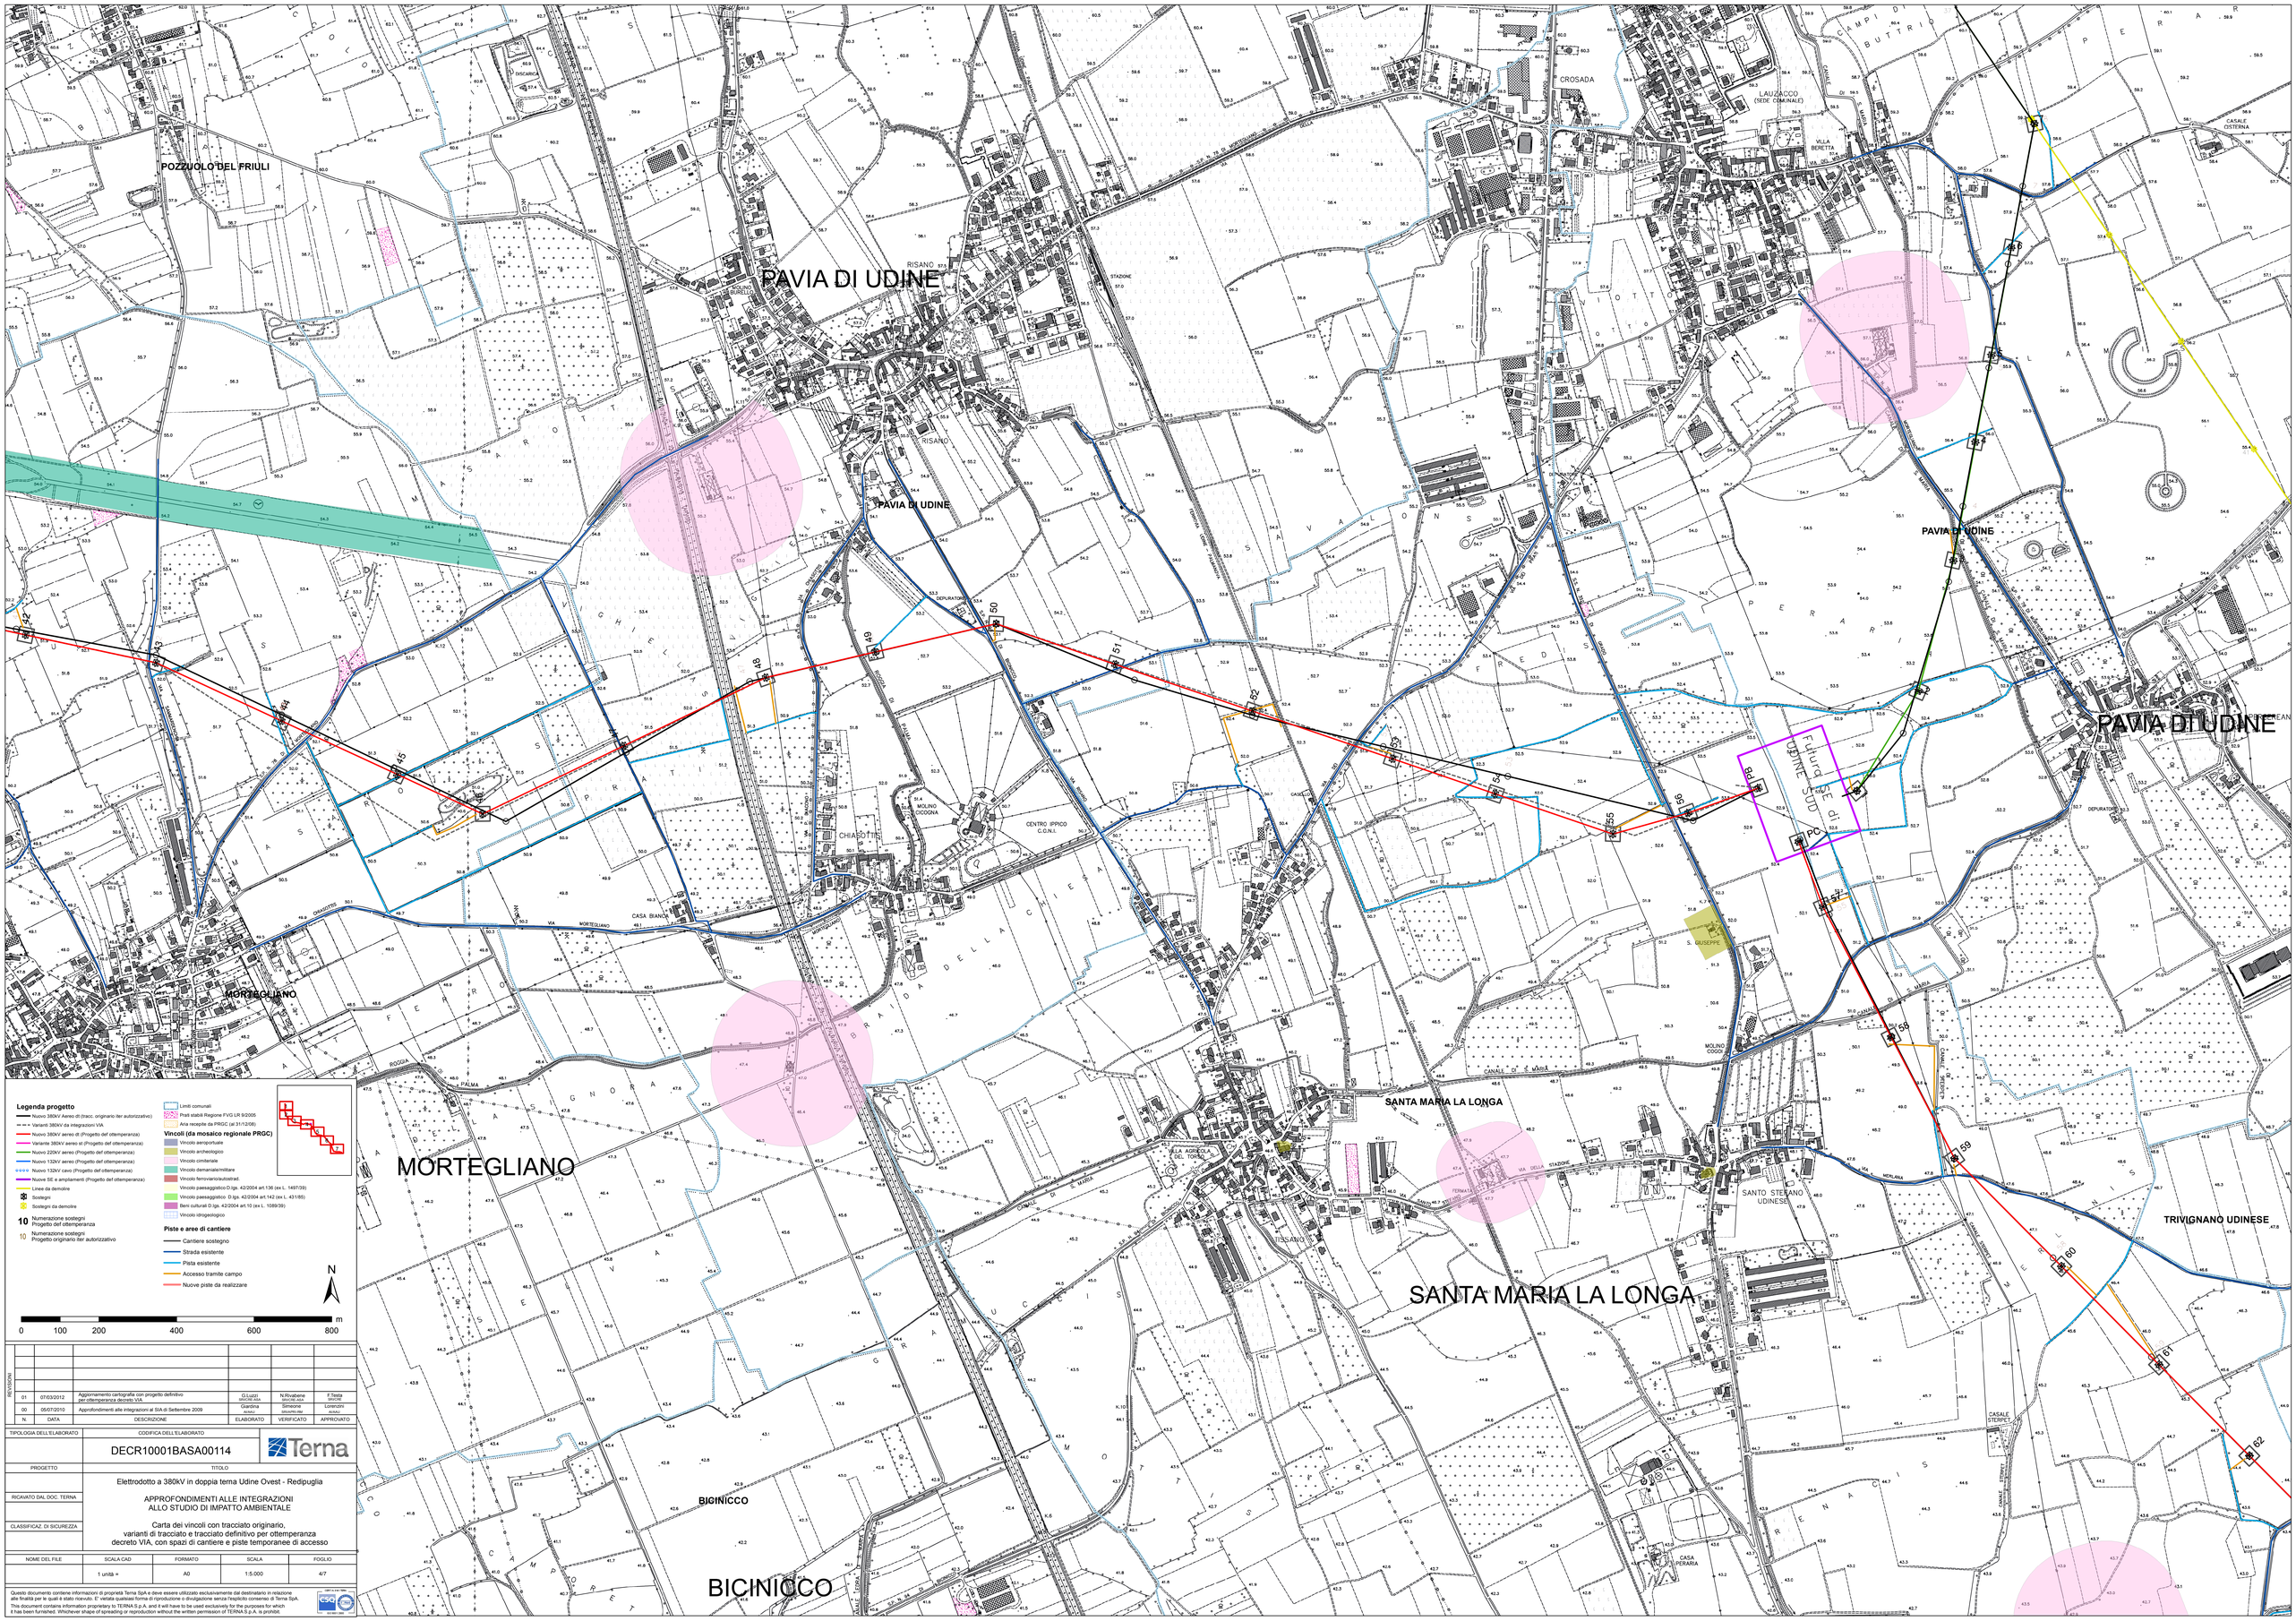

REVISIONI

N.	DATA	DESCRIZIONE	ELABORATO	VERIFICATO	APPROVATO
01	07/03/2012	Aggiornamento cartografia con progetto definitivo per ottemperanza decreto VIA	G.Luzzi (RSI/CRE-AIA)	N.Rivabene (RSI/CRE-AIA)	F.Testa (RSI/CRE)
00	05/07/2010	Approfondimenti alle integrazioni al SIA di Settembre 2009	Giardina (RANA)	Simeone (SISIA/RN-Bd)	Lorenzini (RANA)

TIPOLOGIA DELL'ELABORATO	CODIFICA DELL'ELABORATO: DECR10001BASA00114
PROGETTO	TITOLO: Elettrodotto a 380kV in doppia terna Udine Ovest - Redipuglia
RICAVATO DAL DOC. TERNA	APPROFONDIMENTI ALLE INTEGRAZIONI ALLO STUDIO DI IMPATTO AMBIENTALE
CLASSIFICAZ. DI SICUREZZA	Carta dei vincoli con tracciato originario, varianti di tracciato e tracciato definitivo per ottemperanza decreto VIA, con spazi di cantiere e piste temporanee di accesso

NOME DEL FILE	SCALA CAD	FORMATO	SCALA	FOGLIO
	1 unità =	A0	1:5.000	4/7

Questo documento contiene informazioni di proprietà Terna SpA e deve essere utilizzato esclusivamente dal destinatario in relazione alle finalità per le quali è stato riservato. E' vietata qualsiasi forma di riproduzione o divulgazione senza l'esplicito consenso di Terna SpA.
This document contains information proprietary to TERNA S.p.A. and it will have to be used exclusively for the purposes for which it has been furnished. Whichever shape of spreading or reproduction without the written permission of TERNA S.p.A. is prohibit.