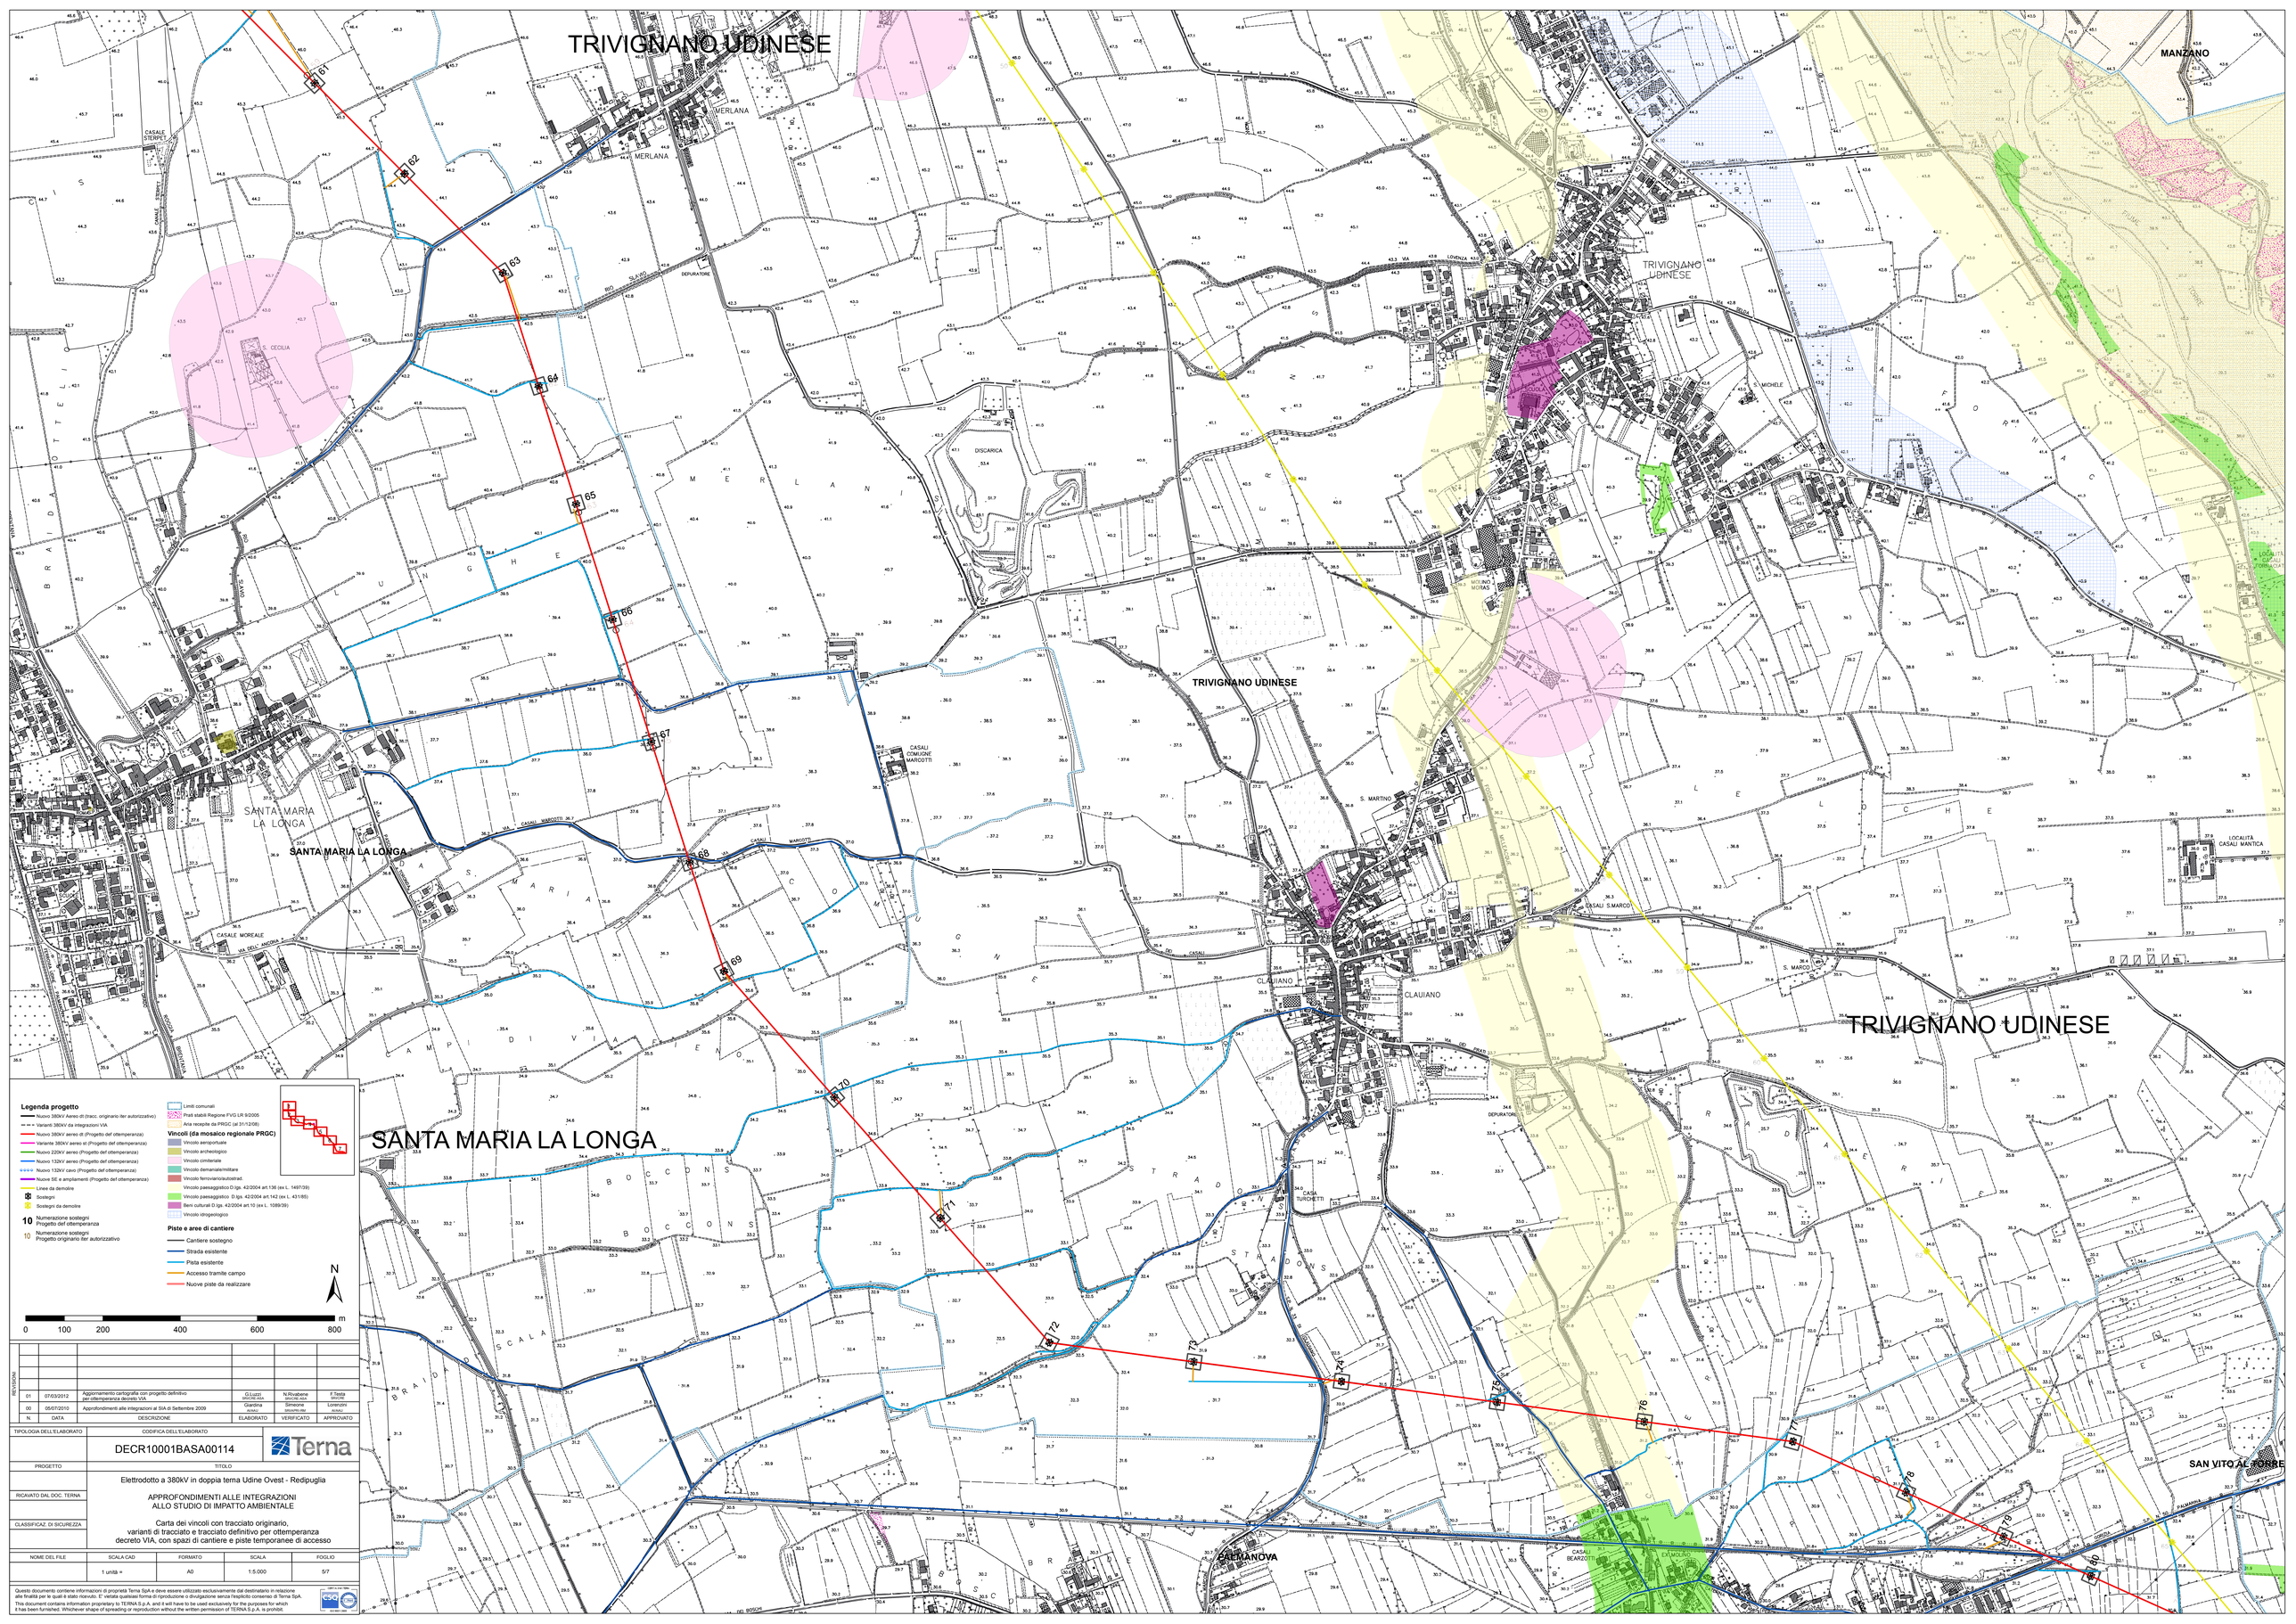


**Legenda progetto**

- Nuovo 380kV Aereo di (tracc. originario iter autorizzativo)
- Variante 380kV da integrazioni VIA
- Nuovo 380kV aereo di (Progetto definitivo per ottemperanza)
- Variante 380kV aereo di (Progetto definitivo per ottemperanza)
- Nuovo 220kV aereo (Progetto definitivo per ottemperanza)
- Nuovo 132kV aereo (Progetto definitivo per ottemperanza)
- Nuovo 132kV cavo (Progetto definitivo per ottemperanza)
- Nuove SE e ampliamenti (Progetto definitivo per ottemperanza)
- Linee da demolire
- Sostegni
- Sostegni da demolire
- **10** Numerazione sostegni Progetto definitivo per ottemperanza
- 10 Numerazione sostegni Progetto originario iter autorizzativo

- Limiti comunali
- Prati stabili Regione FVG LR 9/2005
- Aria receptor da PRGC (art 31/1/208)

**Vincoli (da mosaico regionale PRGC)**

- Vincolo aeroportuale
- Vincolo archeologico
- Vincolo cimiteriale
- Vincolo demaniale/militare
- Vincolo ferroviario/autostrad.
- Vincolo paesaggistico D.lgs. 42/2004 art.136 (ex L. 1497/39)
- Vincolo paesaggistico D.lgs. 42/2004 art.142 (ex L. 431/85)
- Beni culturali D.lgs. 42/2004 art.10 (ex L. 1089/39)
- Vincolo idrogeologico

**Piste e aree di cantiere**

- Cantiere sostegno
- Strada esistente
- Pista esistente
- Accesso tramite campo
- Nuove piste da realizzare

N

0 100 200 400 600 800 m

| REVISIONI | | | | | |
|---|---|---|---|---|---|
| | | | | | |
| | | | | | |
| | | | | | |
| | | | | | |
| 01 | 07/03/2012 | Aggiornamento cartografia con progetto definitivo per ottemperanza decreto VIA | G.Luzzi (SINCRO ASA) | N.Rivabene (SINCRO ASA) | F.Testa (SINCRO) |
| 00 | 05/07/2010 | Approfondimenti alle integrazioni al SIA di Settembre 2009 | Gardina (RAINA) | Simeone (SINCRO/RAI) | Lorenzini (RAINA) |
| N. | DATA | DESCRIZIONE | ELABORATO | VERIFICATO | APPROVATO |

| | |
|---|---|
| TIPOLOGIA DELL'ELABORATO | CODIFICA DELL'ELABORATO |
| | DECR10001BASA00114 |
| PROGETTO | TITOLO |
| | Elettrodotto a 380kV in doppia terna Udine Ovest - Redipuglia |
| RICAVATO DAL DOC. TERNA | APPROFONDIMENTI ALLE INTEGRAZIONI ALLO STUDIO DI IMPATTO AMBIENTALE |
| CLASSIFICAZ. DI SICUREZZA | Carta dei vincoli con tracciato originario, varianti di tracciato e tracciato definitivo per ottemperanza decreto VIA, con spazi di cantiere e piste temporanee di accesso |

| NOME DEL FILE | SCALA CAD | FORMATO | SCALA | FOGLIO |
|---|---|---|---|---|
| | 1 unità = | A0 | 1:5.000 | 5/7 |

Questo documento contiene informazioni di proprietà Terna SpA e deve essere utilizzato esclusivamente dal destinatario in relazione alle finalità per le quali è stato ricevuto. E' vietata qualsiasi forma di riproduzione o divulgazione senza l'esplicito consenso di Terna SpA.
This document contains information proprietary to TERNA S.p.A. and it will have to be used exclusively for the purposes for which it has been furnished. Whichever shape of spreading or reproduction without the written permission of TERNA S.p.A. is prohibit.