


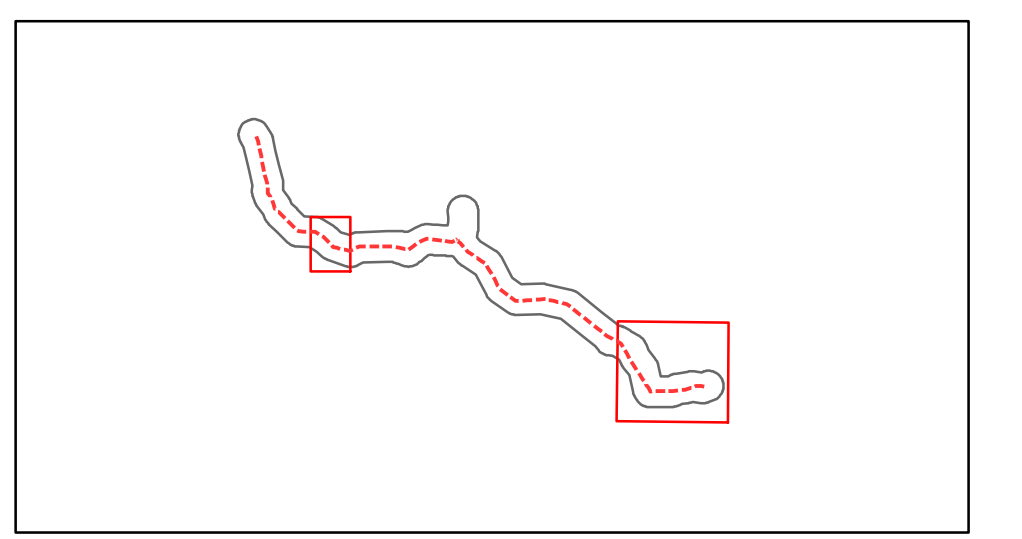

- LEGENDA**
- Sostegni 380 kV anno 2012
 - Tracciato 380 kV anno 2012
 - Linea interrata 132kV anno 2012
 - Sostegni 380kV anno 2009
 - Tracciato 380kV anno 2009
 - Limiti Provinciali
 - Limiti Comunali
 - Area_influenza_potenziale
 - Perimetrazione delle superfici forestali (dati da SITER FVG)
 - Fascia di esbosco (50m)
 - Fascia di esbosco (20m)

Elettrodotto a 380 kV in DT "Udine Ovest - Redipuglia"
 Relazione Forestale Naturalistica

Elettrodotto a 380 kV in DT "Udine Ovest - Redipuglia"



REVISIONI	N.	DATA	DESCRIZIONE	ELABORATO	VERIFICATO	APPROVATO
01	08/2012	REVISIONE - Aggiornamento tracciato con varianti da prescrizioni VFA			G. Luzzi - C. Dardis BRICRE ASA	N. Rivabene BRICRE ASA
02	09/2009	PRIMA EMISSIONE			S. Lorenzini PSRI/AMB	A. Misiani PSRI/AMB

Tavola 3.22		INQUADRAMENTO DA ORTOFOTOCARTA DELLE FORMAZIONI ARBUSTIVE ED ARBOREE	
NORME DEL FILE	FORMATO	SCALA	FOGLIO
	A1 (80x1500)	1:7.000	1/1