



ROMANS D'ISONZO

TAPOLONGO

SAN VITO AL TORRE

8



ROMANS D'ISONZO

TAPOLONGO


VILLESSE

SAN VITO AL TORRE

CAMPOLONGO AL TORRE

SAN PIER D'ISONZO

9

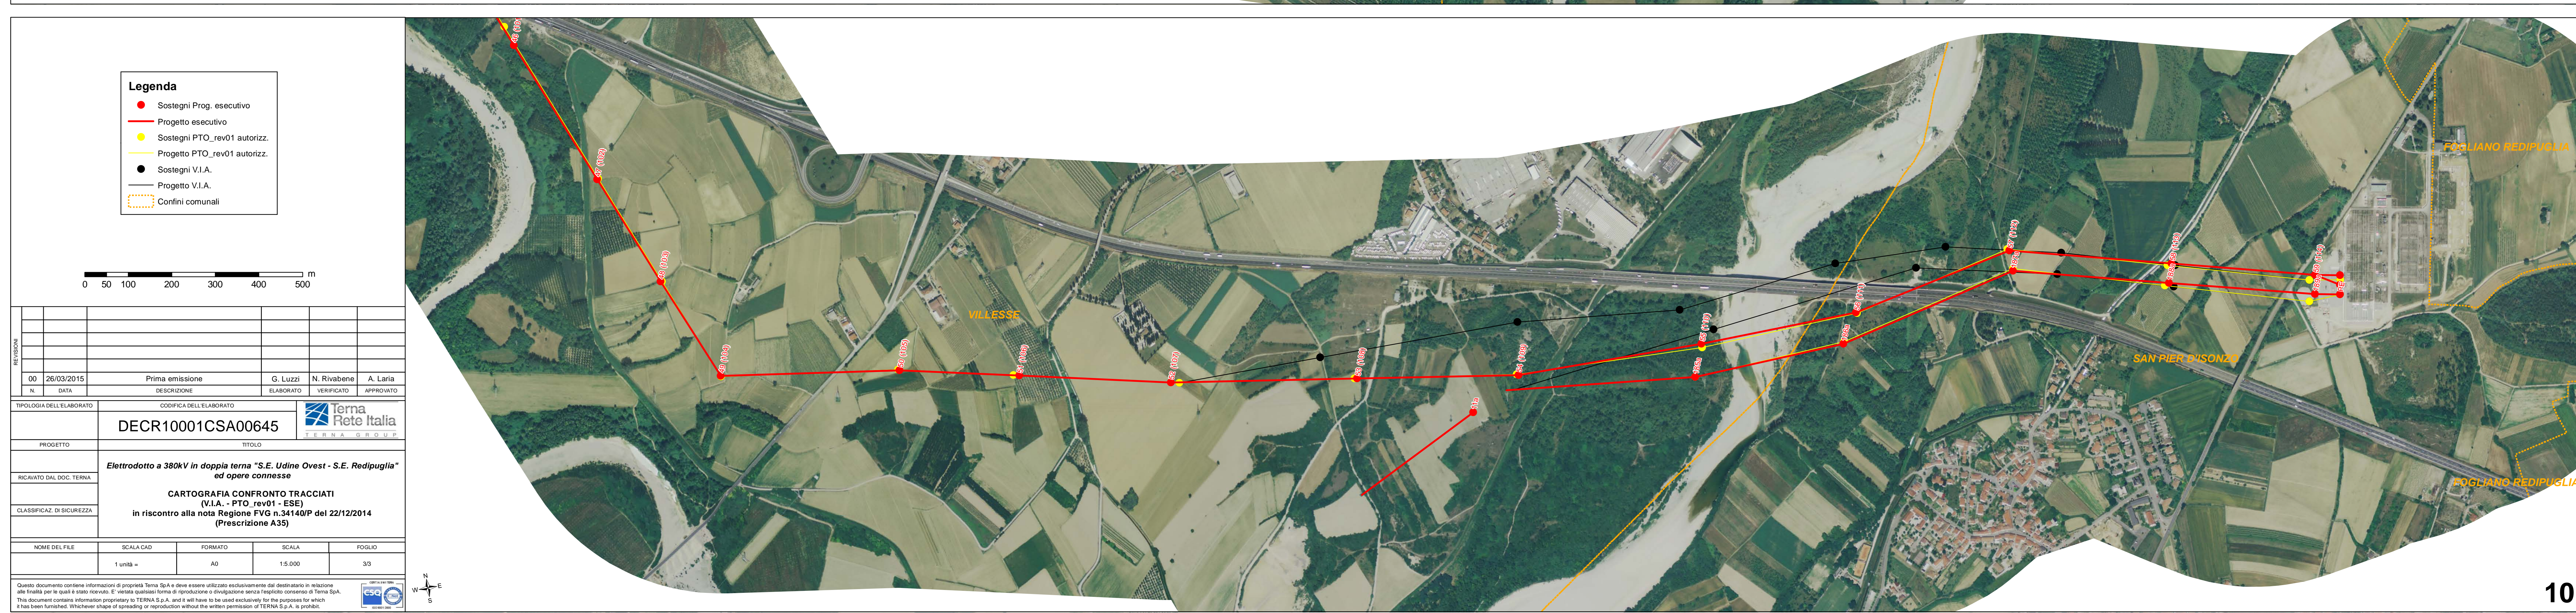


FASLIANO REDIPUGLIA

SAN PIER D'ISONZO

SOGLIANO REDIPUGLIA

10

- Legenda**
- Sostegni Prog. esecutivo
 - Progetto esecutivo
 - Sostegni PTO_rev01 autorizz.
 - Progetto PTO_rev01 autorizz.
 - Sostegni V.I.A.
 - Progetto V.I.A.
 - Confini comunali

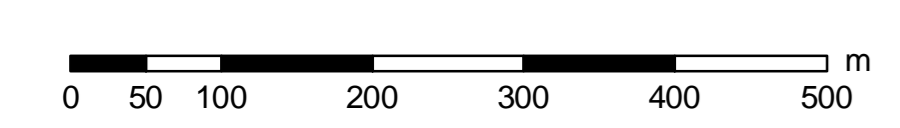

REVISIONI					
N.	DATA	DESCRIZIONE	ELABORATO	VERIFICATO	APPROVATO
00	26/03/2015	Prima emissione	G. Luzzi	N. Rivabene	A. Laria
TIPOLOGIA DELL'ELABORATO		CODIFICA DELL'ELABORATO			
DECR10001CSA00645					
PROGETTO		Terna Rete Italia			
RICEVATO DAL DOC. TERNA					
Elettrdotto a 380kV in doppia terna "S.E. Udine Ovest - S.E. Redipuglia" ed opere connesse					
CARTOGRAFIA CONFRONTO TRACCIATI (V.I.A. - PTO_rev01 - ESE) in riscontro alla nota Regione FVG n.34140/P del 22/12/2014 (Prescrizione A35)					
NOME DEL FILE		SCALA CAD	FORMATO	SCALA	FOGLIO
		1:5000	A0	1:5.000	3/3

Questo documento contiene informazioni di proprietà Terna SpA e non essere utilizzato esclusivamente del destinatario in relazione alle finalità per le quali è stato ricevuto. È vietata qualsiasi forma di riproduzione o divulgazione senza il consenso scritto di Terna SpA. This document contains information proprietary to TERNA S.p.A. and it will have to be used exclusively for the purposes for which it has been furnished. Unlawful reuse of spreading or reproduction without the written permission of TERNA S.p.A. is prohibited.