

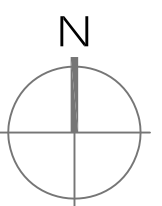


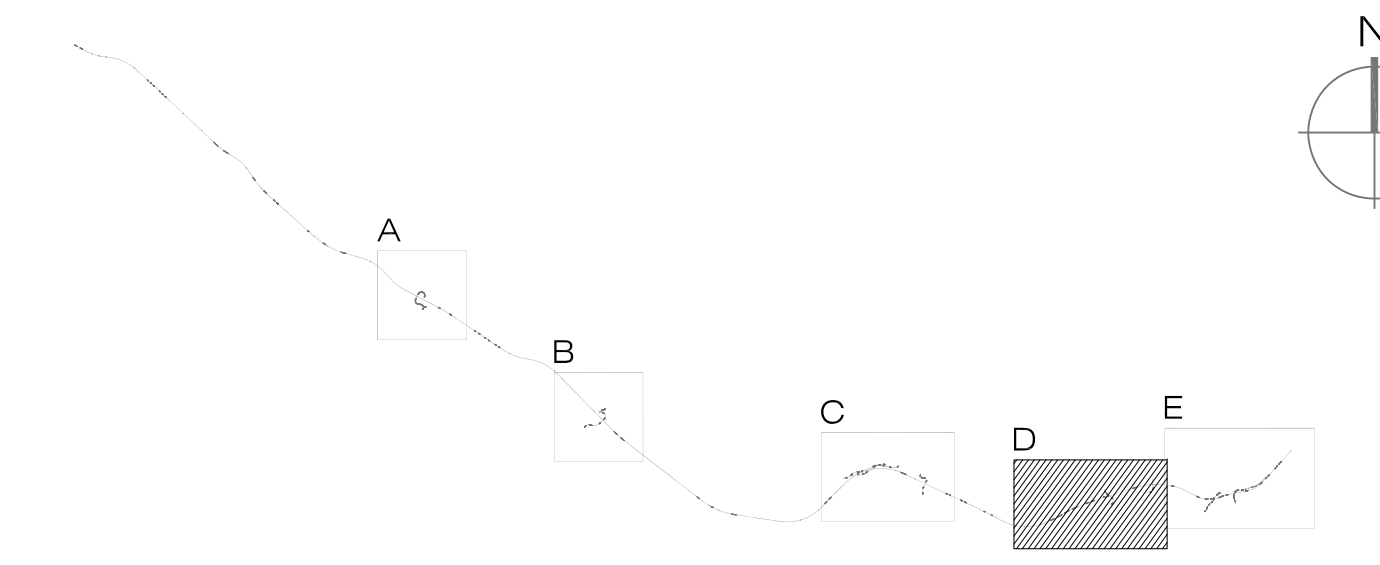


K-PLAN

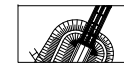

LEGENDA

-  Progetto preliminare
-  Progetto definitivo

05 Prog. Km 30+782 - 31+798 Spostamento del sedime ferroviario - Prog. Km 30+890 - 30+907 Viadotto VI13 Vallone Alice Fontanazza - Prog. Km 31+126 Sottopasso SL04 - Prog. Km 31+701 Sottopasso SL05  
 06 Prog. Km 32+550 Cavalcaferrovia IV05  
 07 Prog. Km 33+753 Cavalcaferrovia IV06

COMMITTENTE:



PROGETTAZIONE:



DIRETTRICE FERROVIARIA MESSINA - CATANIA - PALERMO

NUOVO COLLEGAMENTO PALERMO - CATANIA

U.O. AMBIENTE, ARCHITETTURA E ARCHEOLOGIA

PROGETTO DEFINITIVO

RADDOPPIO DELLA TRATTA BICOCCA - CATENANUOVA

STUDIO AMBIENTALE

PROGETTO PRELIMINARE E PROGETTO DEFINITIVO:  
 PLANIMETRIE A CONFRONTO - PARTE 3

SCALA:

1:5.000

COMMESSA LOTTO FASE ENTE TIPO DOC. OPERA/DISCIPLINA PROGR. REV.

RS0K 10 D 22 N5 IM0000 003 A

Rev.	Descrizione	Redatto	Data	Verificato	Data	Approvato	Data	Autorizzato Data
A	Entusione Esecutiva	R. Zorzi	Aprile 2016	G. Carlini	Aprile 2016	F. Di Stefano	Aprile 2016	A. Morsio APR 2016

File: RS0K10D22N5IM000003A.dwg

n. Elab.: 4