LEGENDA

- Limite di foglio catastale
- Raccordo 150 kV tipo Aviolo
- Nuovo elettrodotto 150 kV in progetto - tratto in variante
- Nuovo elettrodotto 150 kV in progetto - tratto non in variante
- Area potenzialmente impegnata (25 m) asse lineari sulla quale apporre il vincolo preordinato all'esproprio di cui all'art.7 D.L. 327/01 e s.m.i.
- Numero Piano

ORDINE DEGLI INGEGNERI DELLA PUGLIA
DOTT. ING. GIUSEPPE LUIGI LOPEDOTE
SEZIONE A
SETTORE a - INDUSTRIALE
n° 2217

01	30/11/2015	MODIFICA A SEGUITO PROCEDIMENTO ALVIA/2011	RGE srl	S.Sorino	M. D'Angeli	L. Modarino	A. Limone
00	10/04/2014	PRIMA EMISSIONE	M. Fanizzi		M. D'Angeli		A. Limone
REV.	DATA	DESCRIZIONE DELLA REVISIONE	ELABORATO		VERIFICATO		APPROVATO

SPAZIO SOLLEVAMENTO | CODICE SOLLEVAMENTO

DE23122B1CFXP0001.A

Terna Rete Italia

PROGETTO

TITOLO

ELETTRODOTTO 150 KV CP CORATO – CP BARI IND. 2

PLANIMETRIA ELENCO PROPRIETARI– 1° TRONCO
TRATTO A – DAL PORTALE DI CORATO AL P.59

CLASSIFICAZIONE DI SICUREZZA: Terna: possibili, in sede di progetto esecutivo, variazioni di posizione ed altezza dei sostegni

NOME DEL FILE	SCALA DIS.	FORMATO	SCALA	FOGLIO
Planimetria.dwg	1: UNITA'=2	310x2070	1:2000	1 /3
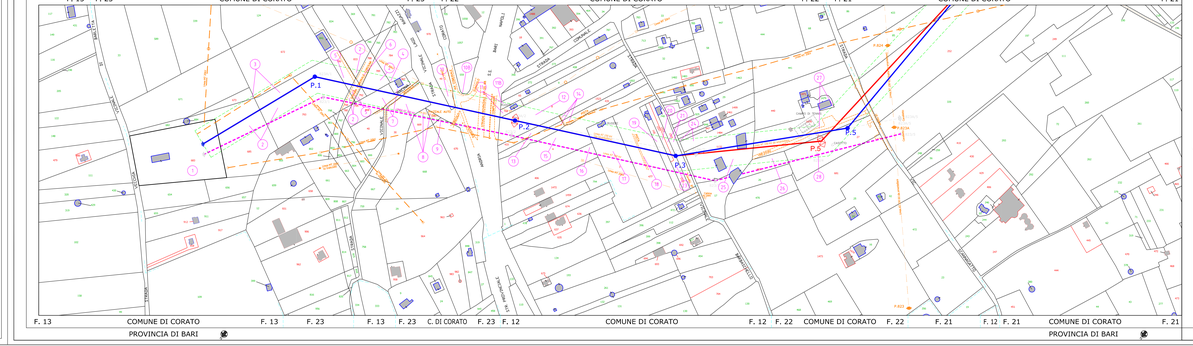
Questo documento è di proprietà di Terna Rete Italia S.p.A. e non può essere riprodotto o mostrato a terzi senza autorizzazione scritta. Quella per la quale è stato rilasciato. Il relativo gestore fornirà di esclusione e di divulgazione senza restrizione conosciute di Terna S.p.A.
This document is property of Terna Rete Italia S.p.A. and cannot be reproduced or disclosed to third parties without written authorization from Terna S.p.A. Terna Rete Italia S.p.A. shall be entitled to claim damages from any breach of this provision.