LEGENDA

▬ ▬ ▬	Limire di foglio catastale
▬	Nuovo elettrodotto 150 kV in progetto tratto in variante
▬	Nuovo elettrodotto 150 kV in progetto tratto non in variante
25.00 – 25.00 / 50.00	Area potenzialmente impegnata (25 mt asse linea) sulla quale apporre il vincolo preordinato all'esproprio ai sensi del T.U. 327/01 e s.m.i.
XY	Numero Piano

DOTT. ING. MALAFARINA LUIGI

01	30/11/2015	MODIFICA A SEGUITO PROCEDIMENTO ID_VIP:2811	INSE srl	S.Savino	M. D'Angiò	S. Madonna	A. Limone
00	10/04/2014	PRIMA EMISSIONE	M. Panico		M. D'Angiò		A. Limone
REV.	DATA	DESCRIZIONE DELLA REVISIONE	ELABORATO	VERIFICATO			APPROVATO

TIPOLOGIA DELL'ELABORATO	CODIFICA DELL'ELABORATO
	DE23122B1CFXP0001.B

Terna Rete Italia
TERNA GROUP

PROGETTO	TITOLO:
WBS:	ELETTRODOTTO 150 KV CP CORATO – CP BARI IND. 2 PLANIMETRIA ELENCO PROPRIETARI–1° TRONCO TRATTO B – DAL PORTALE DI CORATO AL P.39 "Sono possibili, in sede di progetto esecutivo, variazioni di posizione ed altezza dei sostegni"
RICAVATO DAL DOC. TERNA	
CLASSIFICAZIONE DI SICUREZZA	

NOME DEL FILE	SCALA CAD	FORMATO	SCALA	FOGLIO
Planimetria.dwg	1 UNITA'=2	310x2900	1:2000	2/3

Questo documento contiene informazioni di proprietà Terna S.p.A. e deve essere utilizzato esclusivamente dal destinatario in relazione alle finalità per le quali è stato ricevuto. E' vietata qualsiasi forma di riproduzione o di divulgazione senza l'esplicito consenso di Terna S.p.A.

This document contains information proprietary to Terna S.p.A. and it will have to be used exclusively for the purposes for which it has been furnished. Whichever shape of spreading or reproduction without the written permission of Terna S.p.A. is prohibit.

CERT. N. 9141. TERN
CSQ IQNet
UNI EN ISO 9001

PROVINCIA DI BARI

F. 40 COMUNE DI CORATO

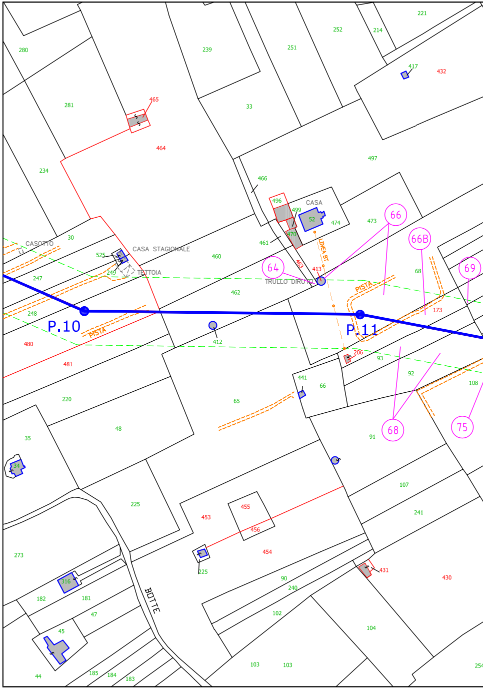
P.10
P.11
PISTA
PISTA
CASOTTO
CASA STAGIONALE
TETTOIA
TRULLO DIRUTO
CASA
LINEA BT
BOTTE
64
66
66B
68
69
75
280
281
234
239
33
251
252
214
221
417
432
465
464
497
466
496
499
52
474
473
470
461
460
462
463
413
412
30
525
249
247
248
480
481
220
35
34
48
65
441
66
206
93
92
108
91
173
68
107
241
225
453
455
456
454
431
430
273
316
182
181
47
45
44
185
184
183
90
240
102
104
103
103
254

F. 40 COMUNE DI CORATO

PROVINCIA DI BARI

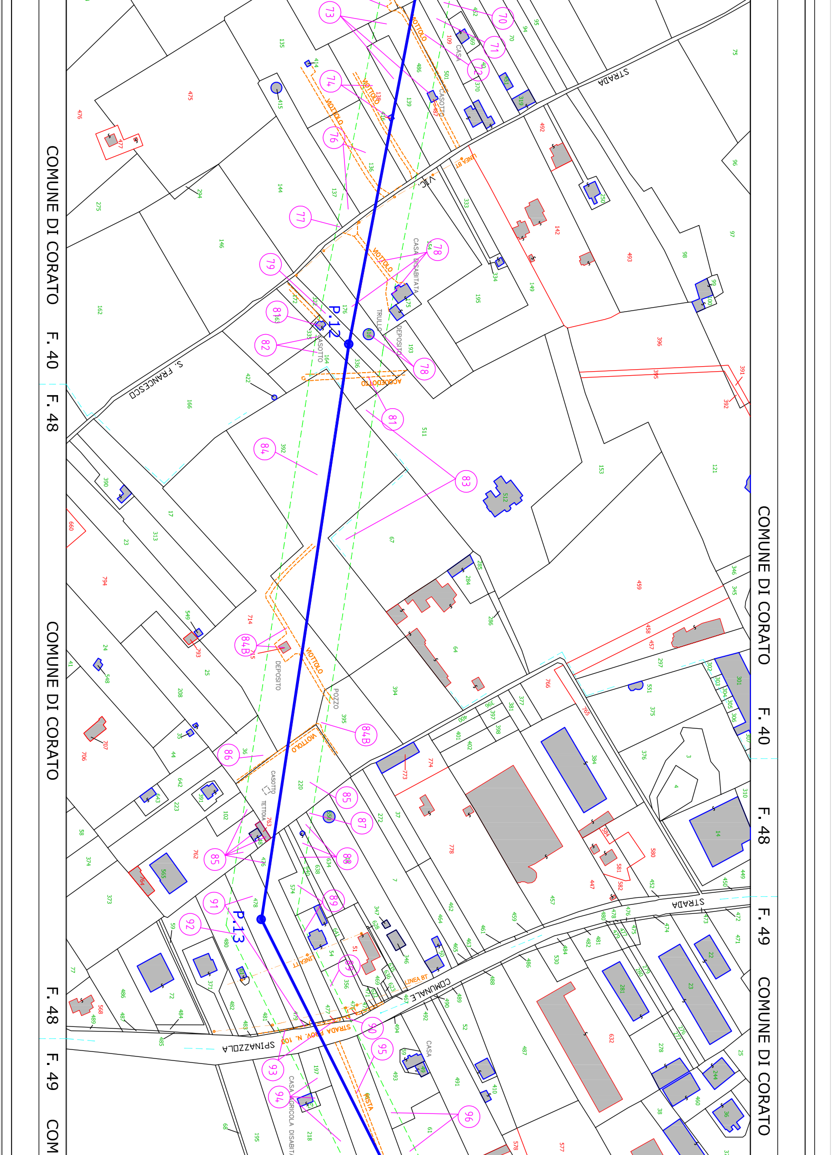
COMUNE DI CORATO
F. 40
F. 48
F. 49
COMUNE DI CORATO
F. 48
F. 49
COM
COMUNE DI CORATO
F. 40
F. 48
COMUNE DI CORATO
F. 40
F. 48
F. 49
COMUNE DI CORATO
P.12
P.13
STRADA VIC. S. FRANCESCO
STRADA COMUNALE
STRADA PROV. N. 103 SPINAZZOLA
STRADA
VIOTTOLO
ACQUEDOTTO
LINEA BT
PISTA
CASA
CASOTTO
CASA DISABITATA
TRULLO
DEPOSITO
POZZO
TETTOIA
CASA AGRICOLA DISABITATA
73
74
76
77
79
81
82
84
84B
86
85
87
88
89
91
92
93
94
95
96
70
71
72
78
81
83

PROVI

COMUNE DI CORATO F. 49 F. 55 COMUN

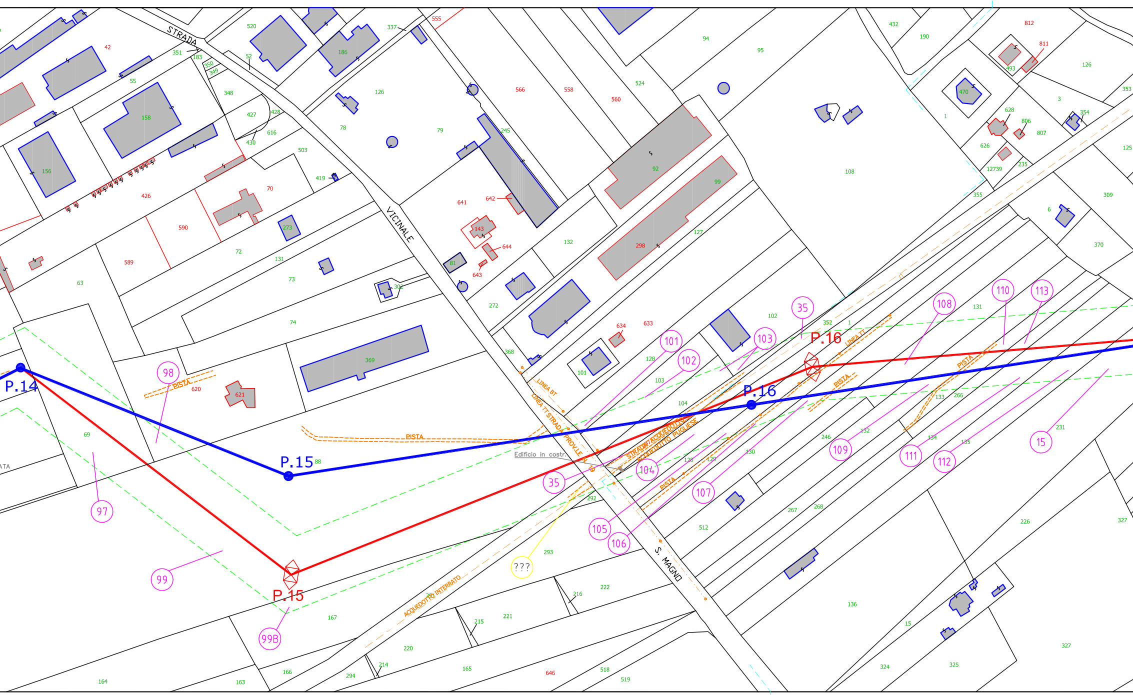
P.14
P.15
P.16
STRADA VICINALE
S. MAGNO
STRADA PROV.LE
PISTA
LINEA BT
LINEA TT
ACQUEDOTTO INTERRATO
STRADA/ACQUEDOTTO
ACQUEDOTTO PUGLIESE
Edificio in costr.
???
97
98
99
99B
35
101
102
103
104
105
106
107
108
109
110
111
112
113
15

UNE DI CORATO COMUNE DI CORATO F. 49 F. 55 COMUNE DI CORATO

PROVINCIA DI BARI

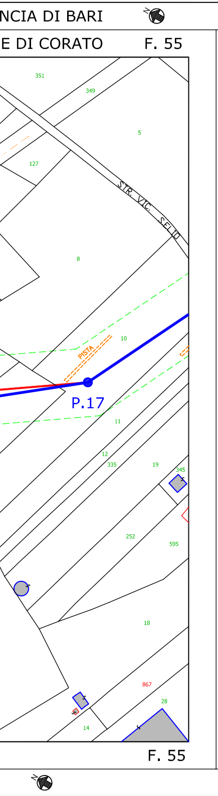
NCIA DI BARI
E DI CORATO
F. 55
P.17
STR. VIC. SELID
PISTA
F. 55

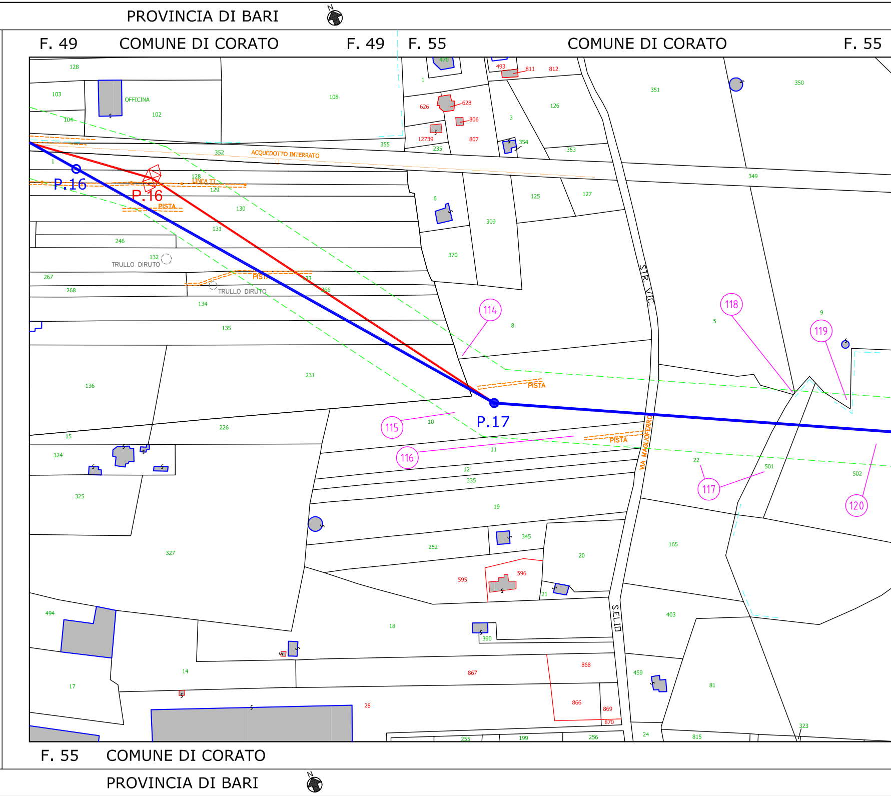
PROVINCIA DI BARI
F. 49
COMUNE DI CORATO
F. 49
F. 55
COMUNE DI CORATO
F. 55
OFFICINA
ACQUEDOTTO INTERRATO
P.16
P.16
LINEA TT
PISTA
TRULLO DIRUTO
TRULLO DIRUTO
PISTA
P.17
PISTA
PISTA
STR. VIC.
VIA MAGLIOFERRO
S.ELIO
114
115
116
117
118
119
120
F. 55
COMUNE DI CORATO
PROVINCIA DI BARI

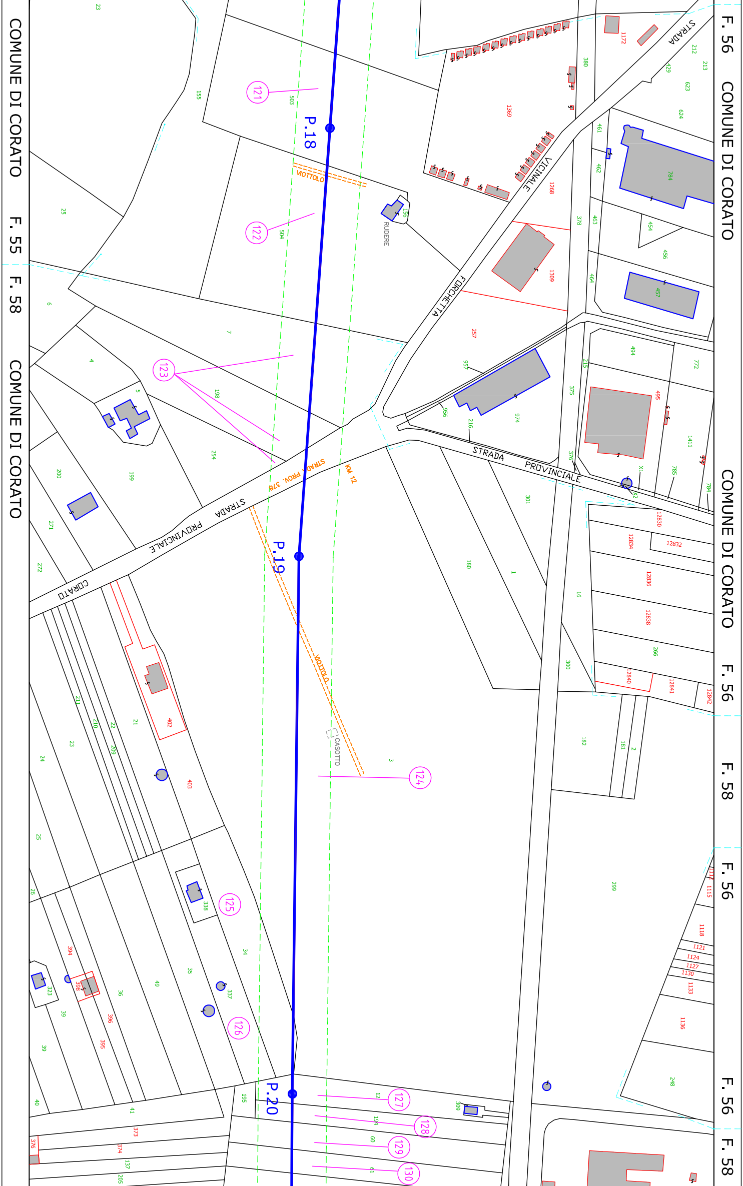
COMUNE DI CORATO
F. 55
F. 58
F. 56
P.18
P.19
P.20
121
122
123
124
125
126
127
128
129
130
VIOTTOLO
STRADA PROV. 378
KM 12
STRADA PROVINCIALE CORATO
STRADA PROVINCIALE
STRADA VICINALE FORCHETTA
RUDERE
CASOTTO

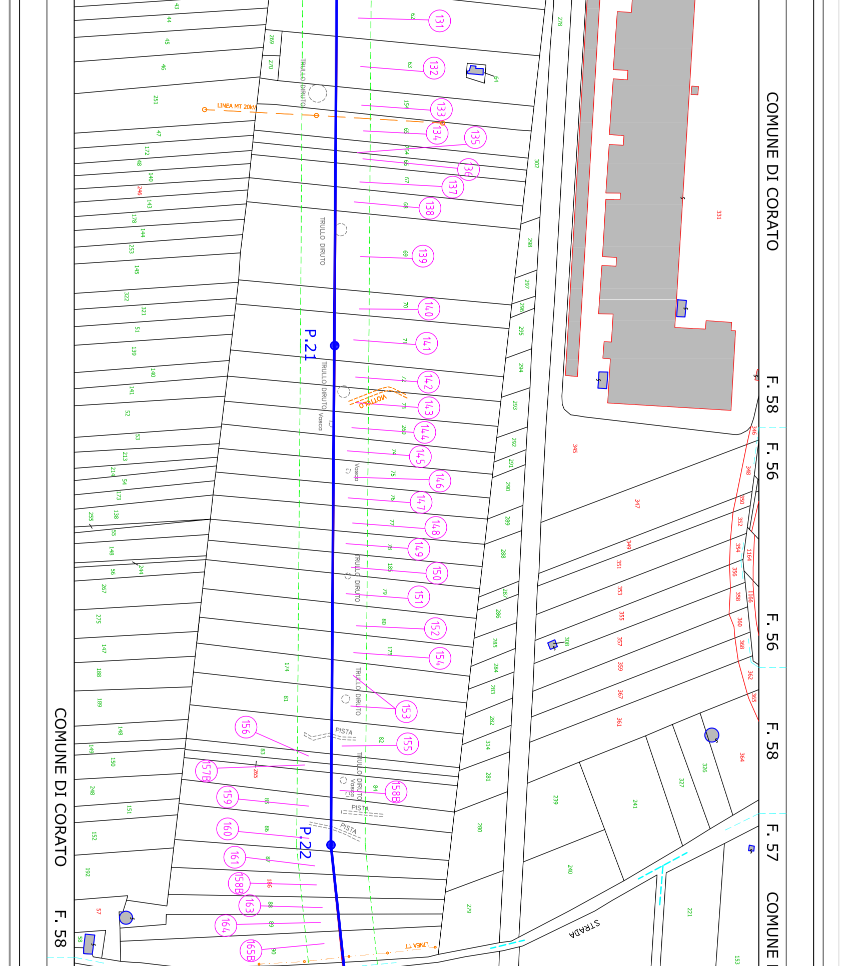
COMUNE DI CORATO
F. 58
F. 56
F. 56
F. 58
F. 57
COMUNE D
COMUNE DI CORATO
F. 58
P.21
P.22
LINEA MT 20kV
LINEA
TRULLO DIRUTO
TRULLO DIRUTO
TRULLO DIRUTO
TRULLO DIRUTO
TRULLO DIRUTO
TRULLO DIRUTO
Vasca
Vasca
Vasca
PISTA
PISTA
PISTA
NOTTOLO
STRADA
131
132
133
134
135
136
137
138
139
140
141
142
143
144
145
146
147
148
149
150
151
152
153
154
155
156
157B
158B
159
160
161
158B
163
164
165B

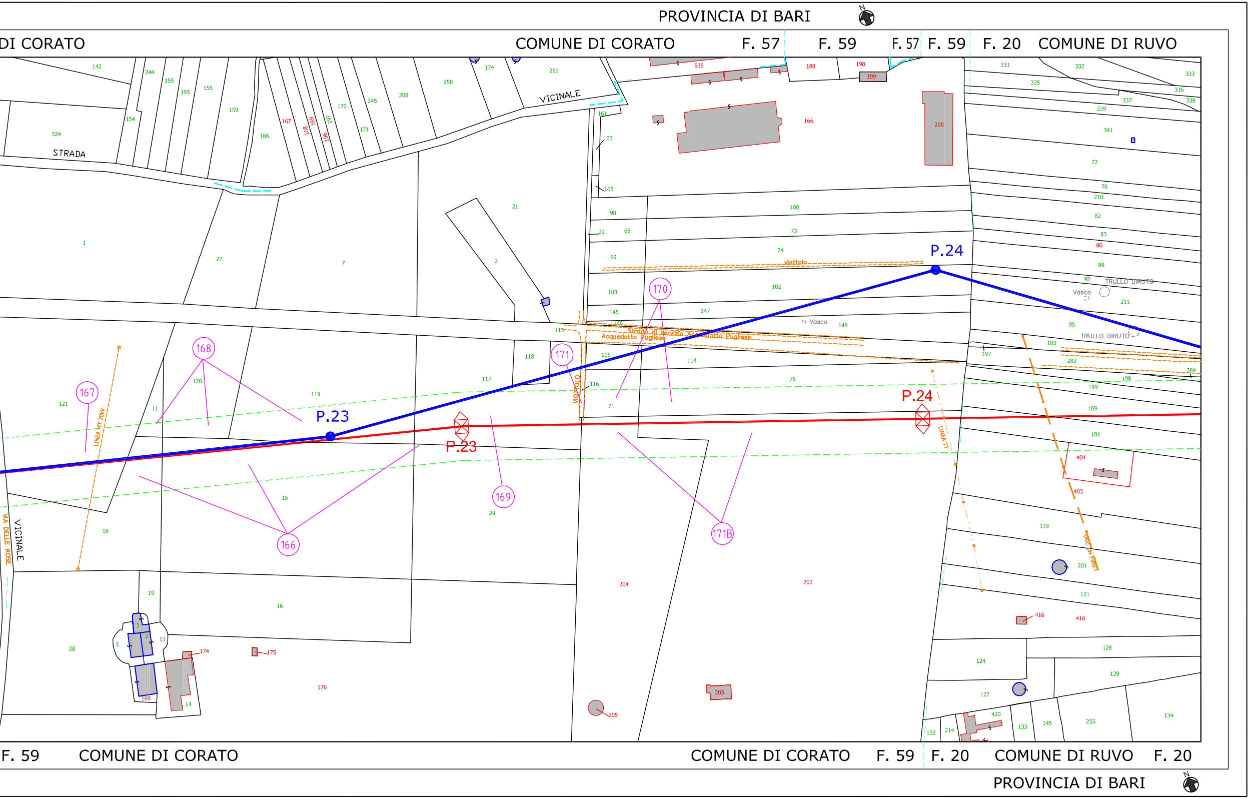
PROVINCIA DI BARI
DI CORATO
COMUNE DI CORATO
F. 57
F. 59
F. 57
F. 59
F. 20
COMUNE DI RUVO
F. 59
COMUNE DI CORATO
COMUNE DI CORATO
F. 59
F. 20
COMUNE DI RUVO
F. 20
PROVINCIA DI BARI
N
STRADA
VICINALE
VICINALE
VIA DELLE ROSE
LINEA MT 20kV
LINEA MT 20kV
LINEA TT
VIOTTOLO
viottolo
Strada di servizio Acquedotto Pugliese
Acquedotto Pugliese
Vasca
TRULLO DIRUTO
TRULLO DIRUTO
P.23
P.23
P.24
P.24
166
167
168
169
170
171
171B