


LEGENDA

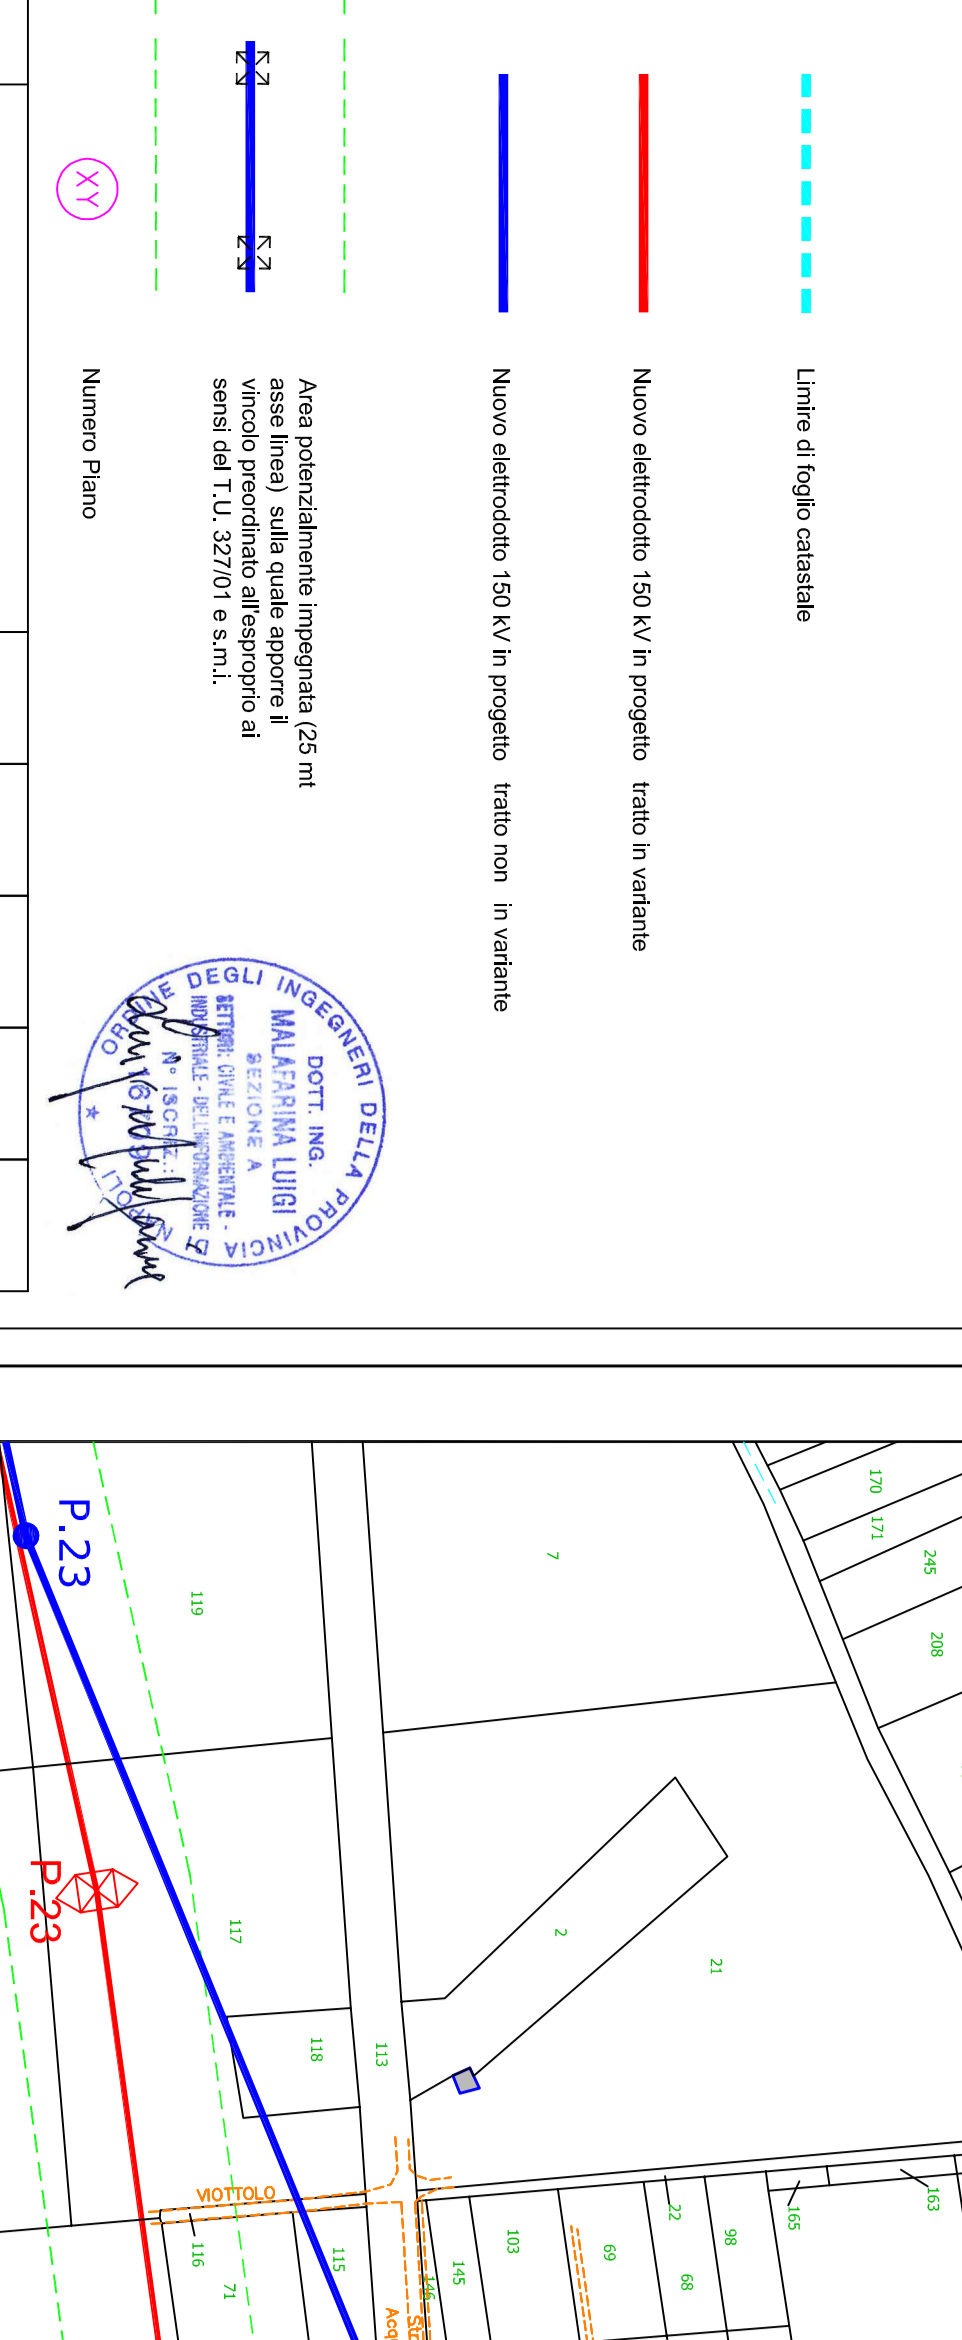

| | | | | | | | |
|---------------------------|------------|---|-----------|-------------------|-------------|----------|------------|
| TITOLO DEL LAVORO | | OPERA DI ALTA TENSIONE | | | | | |
| PROGETTO | | DEI 312281 CFV P001.C | | | | | |
| MIS | | ELETTRODOTTO 150 KV CP CORATO - CP BARI IND. 2 | | | | | |
| MONTAGGIO | | Tutti i dati sono possibili in sede di progetto secondo le condizioni di posizione ed altezza dei sostegni. | | | | | |
