LEGENDA

🟦 - - -	Limire di foglio catastale
🟥	Nuovo elettrodotto 150 kV in progetto tratto in variante
🟦	Nuovo elettrodotto 150 kV in progetto tratto non in variante
25.00 — 25.00 50.00	Area potenzialmente impegnata (25 mt asse linea) sulla quale apporre il vincolo preordinato all'esproprio ai sensi del T.U. 327/01 e s.m.i.
XY	Numero Piano

ORDINE DEGLI INGEGNERI DELLA PROVINCIA DI NAPOLI
DOTT. ING. MALAFARINA LUIGI
SEZIONE A
SETTORI: CIVILE E AMBIENTALE - INDUSTRIALE - DELL'INFORMAZIONE
N° ISCRIZ.: 16...

01	30/11/2015	MODIFICA A SEGUITO PROCEDIMENTO ID_VIP:2811	INSE srl	S.Savino	M. D'Angiò	S.Madonna	A. Limone
00	10/04/2014	PRIMA EMISSIONE	M. Panico		M. D'Angiò		A. Limone
REV.	DATA	DESCRIZIONE DELLA REVISIONE	ELABORATO		VERIFICATO		APPROVATO

TIPOLOGIA DELL'ELABORATO	CODIFICA DELL'ELABORATO
	DE23122B1CFXP0003.A

Terna Rete Italia
TERNA GROUP

PROGETTO	TITOLO:
WBS:	ELETTRODOTTO 150 KV CP CORATO – CP BARI IND. 2 PLANIMETRIA ELENCO PROPRIETARI 3° TRONCO TRATTO A – DAL P.74 ALLA CP BARI IND.LE 2
RICAVATO DAL DOC. TERNA	
CLASSIFICAZIONE DI SICUREZZA	"Sono possibili, in sede di progetto esecutivo, variazioni di posizione ed altezza dei sostegni"

NOME DEL FILE	SCALA CAD	FORMATO	SCALA	FOGLIO
Planimetria.dwg	1 UNITA'=2	310x3200	1:2000	1 / 3

Questo documento contiene informazioni di proprietà Terna S.p.A. e deve essere utilizzato esclusivamente dal destinatario in relazione alle finalità per le quali è stato ricevuto. E' vietata qualsiasi forma di riproduzione o di divulgazione senza l'esplicito consenso di Terna S.p.A.

This document contains information proprietary to Terna S.p.A. and it will have to be used exclusively for the purposes for which it has been furnished. Whichever shape of spreading or reproduction without the written permission of Terna S.p.A. is prohibit.

CERT. N. 9141. TERN
CSQ IQNet
UNI EN ISO 9001

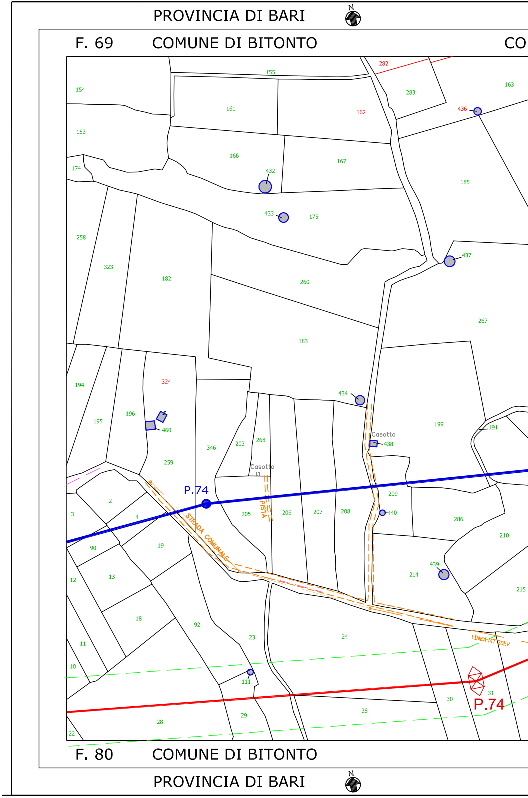
PROVINCIA DI BARI
N
F. 69
COMUNE DI BITONTO
CO
154
153
174
155
161
162
282
283
163
436
166
432
167
185
433
175
258
323
182
260
437
267
183
194
324
434
195
196
460
346
203
268
Casotto
L1
Casotto
438
199
191
P.74
2
3
4
205
PISTA
206
207
208
209
440
286
210
90
19
STRADA COMUNALE
12
13
214
439
215
18
92
23
24
11
10
111
LINEA MT 20kV
31
P.74
30
38
29
28
22
F. 80
COMUNE DI BITONTO
PROVINCIA DI BARI
N

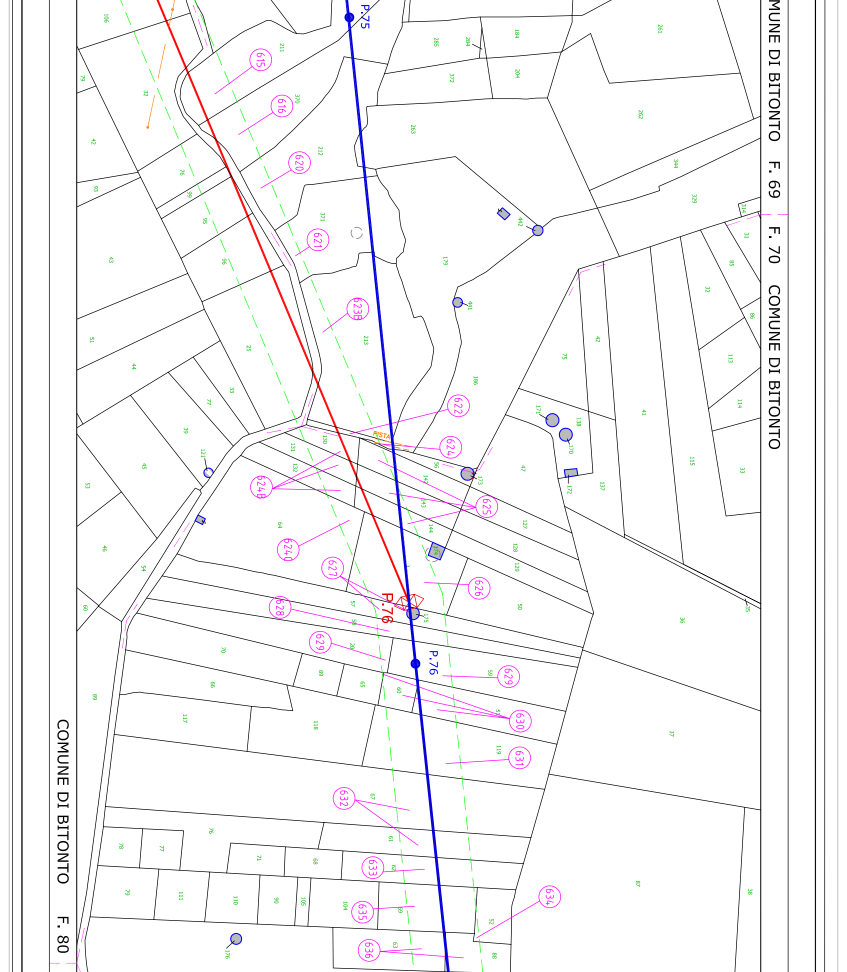
COMUNE DI BITONTO F. 69
F. 70 COMUNE DI BITONTO
COMUNE DI BITONTO F. 80
P.75
P.76
P.76
PISTA
615
616
620
621
623B
622
624
624B
625
624C
627
626
628
629
629
630
631
632
633
634
635
636
106
79
32
42
93
76
99
95
43
96
51
44
25
33
77
39
121
45
53
46
54
60
89
70
66
117
118
76
78
77
79
111
110
90
105
104
176
211
370
212
371
213
130
131
132
64
57
58
20
89
65
60
67
61
71
68
62
59
63
285
284
184
261
372
204
263
262
344
329
314
31
85
32
86
113
114
33
115
41
42
75
47
179
442
441
186
171
138
170
172
137
56
142
143
144
173
174
127
128
129
50
175
59
51
119
36
35
37
87
38
52
88

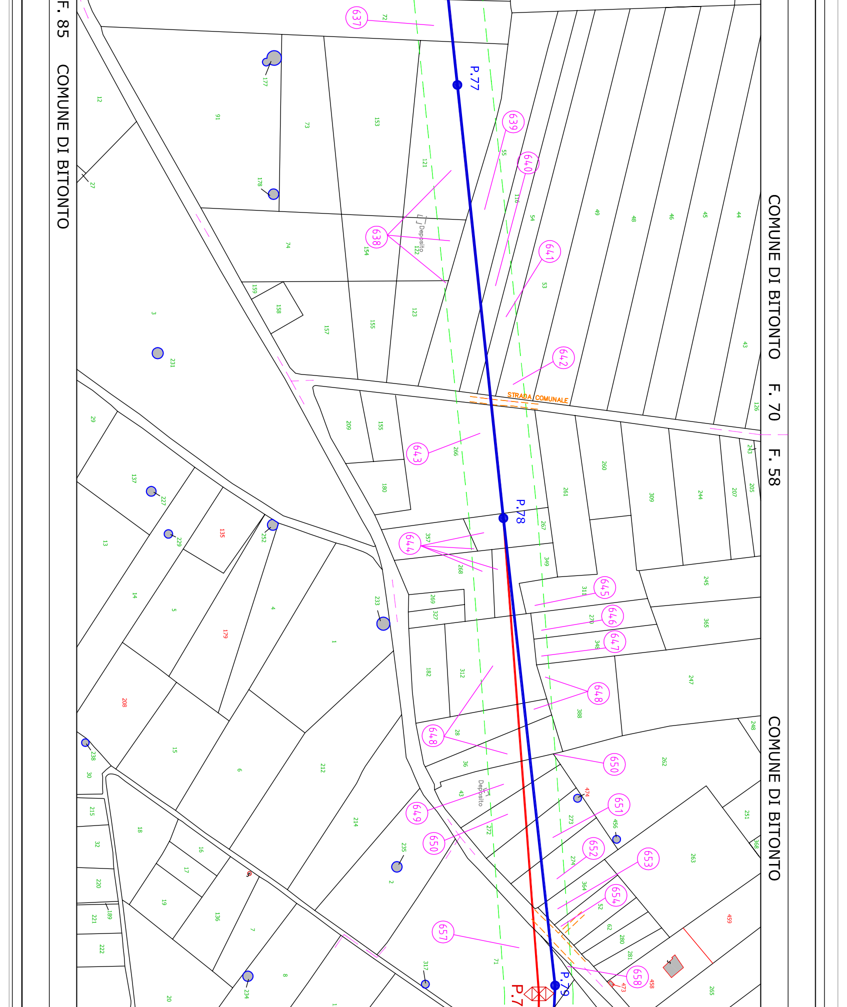
F. 85
COMUNE DI BITONTO
COMUNE DI BITONTO
F. 70
F. 58
COMUNE DI BITONTO
P.77
P.78
P.79
P.7
STRADA COMUNALE
Deposito
Deposito
637
638
639
640
641
642
643
644
645
646
647
648
648
649
650
650
651
652
653
654
657
658
72
12
91
177
73
153
121
55
116
54
49
48
46
45
44
27
178
74
154
122
53
3
159
158
157
155
123
43
231
29
209
155
266
260
126
243
205
207
244
309
261
180
137
227
13
229
135
252
357
267
349
268
311
245
14
5
179
4
1
233
269
327
270
348
365
182
312
247
388
208
15
6
212
28
36
43
262
248
238
30
215
18
214
474
273
456
251
368
32
16
17
235
272
274
263
220
19
2
364
52
459
221
189
136
7
62
280
222
317
71
281
458
473
20
234
8
1
265

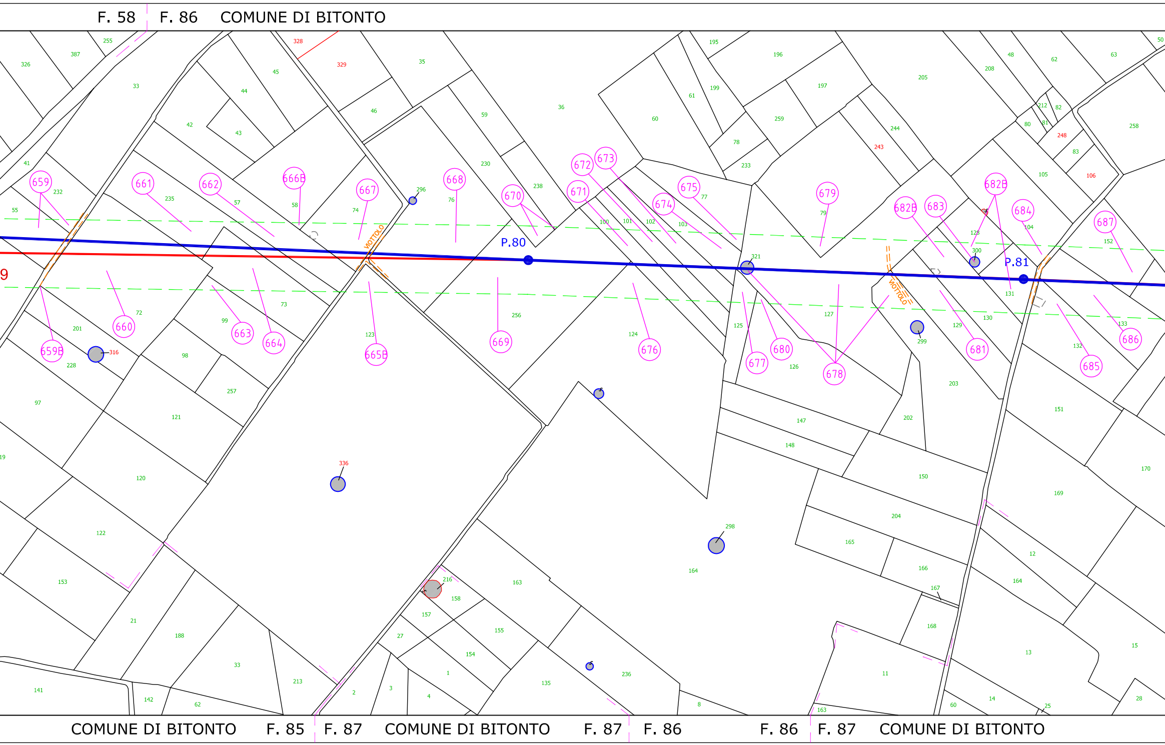
F. 58
F. 86
COMUNE DI BITONTO
COMUNE DI BITONTO
F. 85
F. 87
COMUNE DI BITONTO
F. 87
F. 86
F. 86
F. 87
COMUNE DI BITONTO
P.80
P.81
VIOTTOLO
VIOTTOLO
9
659
659B
660
661
662
663
664
665B
666B
667
668
669
670
671
672
673
674
675
676
677
678
679
680
681
682B
682B
683
684
685
686
687

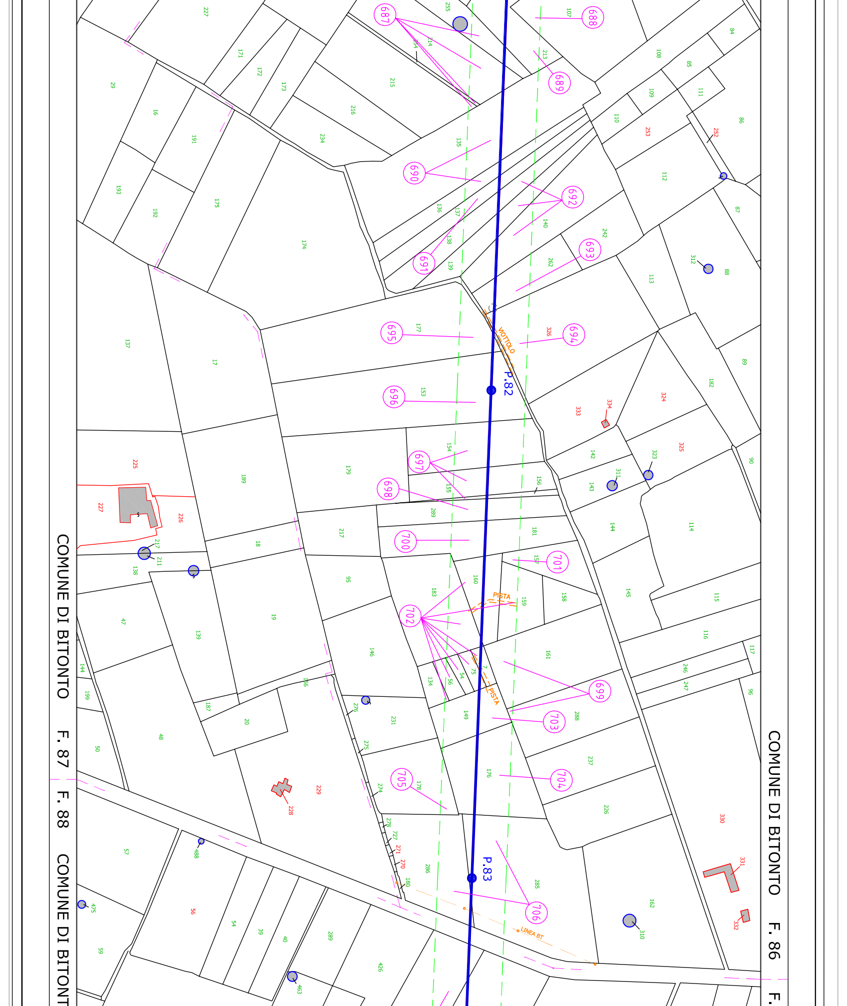
COMUNE DI BITONTO F. 87
F. 88 COMUNE DI BITONTO
COMUNE DI BITONTO F. 86
P.82
P.83
VIOTTOLO
PISTA
PISTA
LINEA BT
687
688
689
690
691
692
693
694
695
696
697
698
699
700
701
702
703
704
705
706

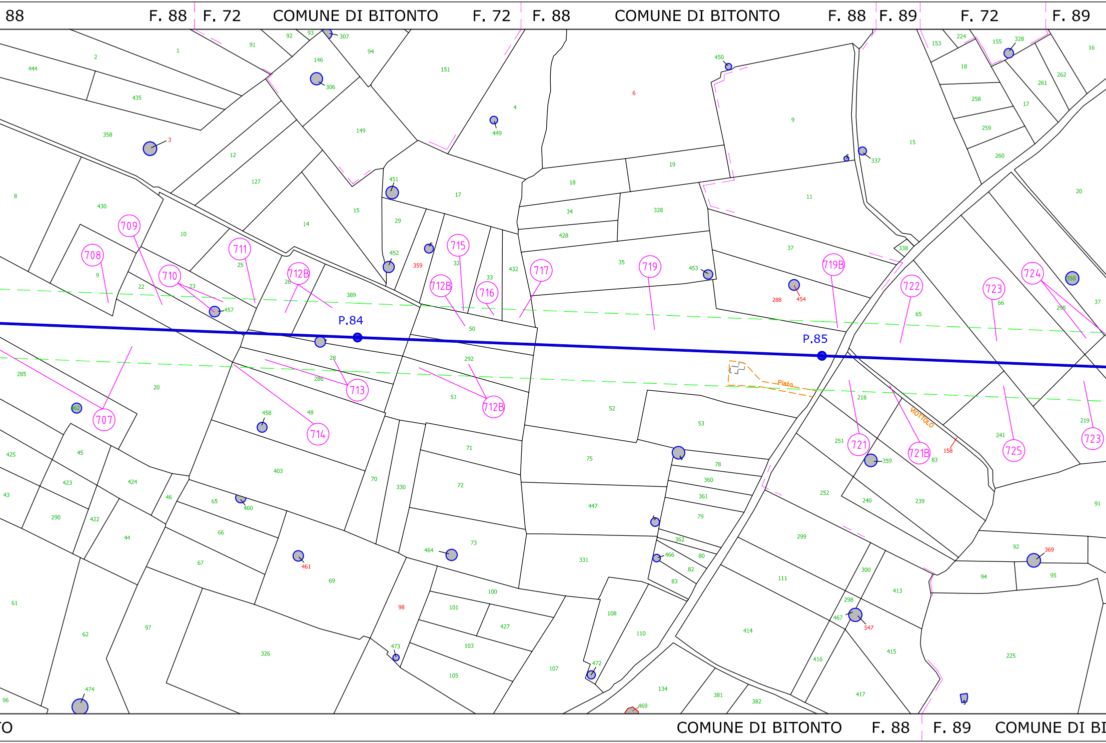

88
F. 88
F. 72
COMUNE DI BITONTO
F. 72
F. 88
COMUNE DI BITONTO
F. 88
F. 89
F. 72
F. 89
P.84
P.85
707
708
709
710
711
712B
712B
712B
713
714
715
716
717
719
719B
721
721B
722
723
723
724
725
Pista
VIOTTOLO
TO
COMUNE DI BITONTO
F. 88
F. 89
COMUNE DI BI

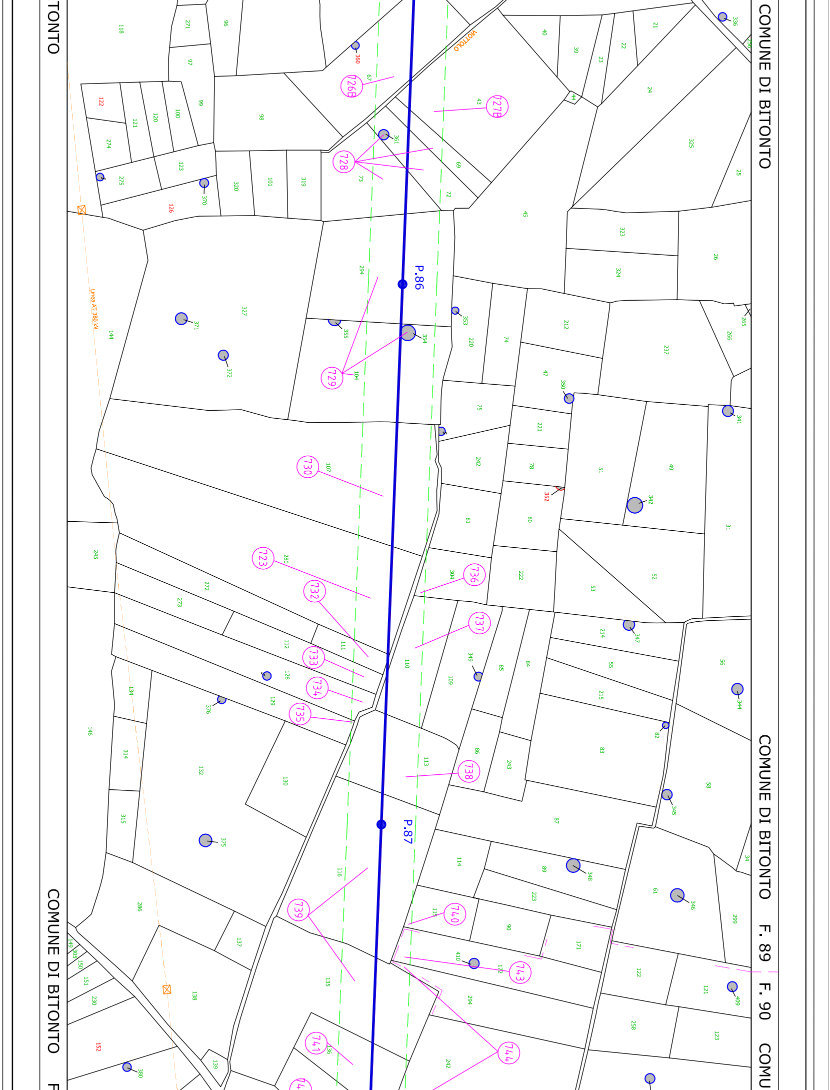
COMUNE DI BITONTO
COMUNE DI BITONTO F. 89 F. 90 COMU
COMUNE DI BITONTO F
TONTO
P.86
P.87
Linea AT 380 kV
VOTTOLO
726B
727B
728
729
730
723
732
733
734
735
736
737
738
739
740
741
743
744

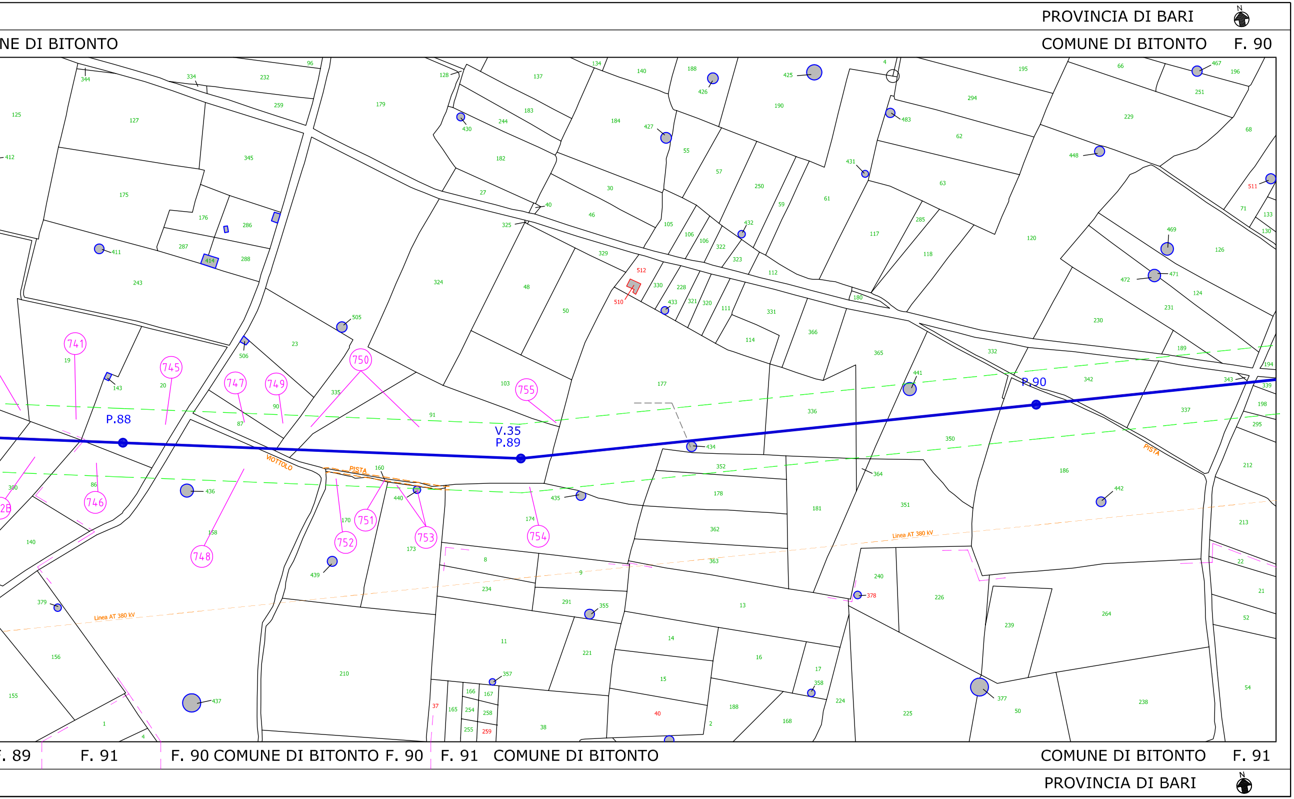
PROVINCIA DI BARI
NE DI BITONTO
COMUNE DI BITONTO
F. 90
P.88
V.35
P.89
P.90
741
745
746
747
748
749
750
751
752
753
754
755
VIOTTOLO
PISTA
Linea AT 380 kV
. 89
F. 91
F. 90 COMUNE DI BITONTO F. 90
F. 91
COMUNE DI BITONTO
COMUNE DI BITONTO
F. 91
PROVINCIA DI BARI
N