LEGENDA

🟦 ‒ ‒ ‒	Limire di foglio catastale
🟥	Nuovo elettrodotto 150 kV in progetto tratto in variante
🟦	Nuovo elettrodotto 150 kV in progetto tratto non in variante
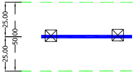 25.00 50.00 25.00	Area potenzialmente impegnata (25 mt asse linea) sulla quale apporre il vincolo preordinato all'esproprio ai sensi del T.U. 327/01 e s.m.i.
(XY)	Numero Piano

DOTT. ING. MALAFARINA LUIGI

REV.	DATA	DESCRIZIONE DELLA REVISIONE	ELABORATO	VERIFICATO			APPROVATO
01	30/11/2015	MODIFICA A SEGUITO PROCEDIMENTO ID_VIP:2811	INSE srl	S.Savino	M. D'Angiò	S.Madonna	A. Limone
00	10/04/2014	PRIMA EMISSIONE	M. Panico		M. D'Angiò		A. Limone

TIPOLOGIA DELL'ELABORATO

CODIFICA DELL'ELABORATO

DE23122B1CFXP0003.C

Terna Rete Italia
TERNA GROUP

PROGETTO

WBS:

RICAVATO DAL DOC. TERNA

CLASSIFICAZIONE DI SICUREZZA

TITOLO:

ELETTRODOTTO 150 KV CP CORATO – CP BARI IND. 2
PLANIMETRIA ELENCO PROPRIETARI 3° TRONCO
TRATTO C – DAL P.74 ALLA CP BARI IND.LE 2

"Sono possibili, in sede di progetto esecutivo, variazioni di posizione ed altezza dei sostegni"

NOME DEL FILE	SCALA CAD	FORMATO	SCALA	FOGLIO
Planimetria.dwg	1 UNITA'=2	310x3080	1:2000	3 / 3

Questo documento contiene informazioni di proprietà Terna S.p.A. e deve essere utilizzato esclusivamente dal destinatario in relazione alle finalità per le quali è stato ricevuto. E' vietata qualsiasi forma di riproduzione o di divulgazione senza l'esplicito consenso di Terna S.p.A.

This document contains information proprietary to Terna S.p.A. and it will have to be used exclusively for the purposes for which it has been furnished. Whichever shape of spreading or reproduction without the written permission of Terna S.p.A. is prohibit.

CERT. N. 9141. TERN
UNI EN ISO 9001

PROVINCIA DI BARI

F. 92 COMUNE DI BITONTO

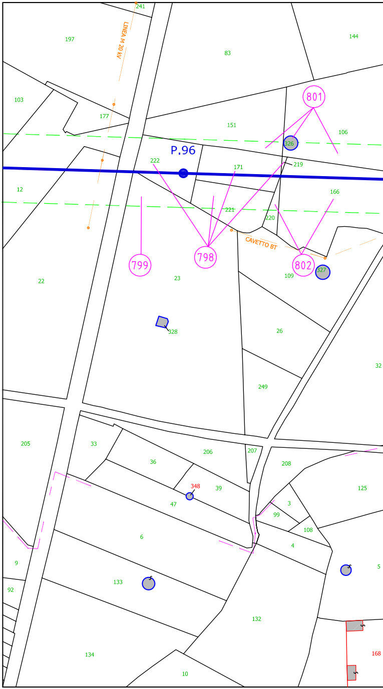
N
241
LINEA M 20 kV
197
83
144
103
177
151
801
106
326
P.96
222
171
219
12
166
221
220
CAVETTO BT
799
798
802
109
327
22
23
328
26
32
249
205
33
206
207
208
36
348
39
47
3
99
125
108
9
6
4
5
133
92
132
134
168
10

F. 3 COMUNE DI PALO DEL COLLE

PROVINCIA DI BARI

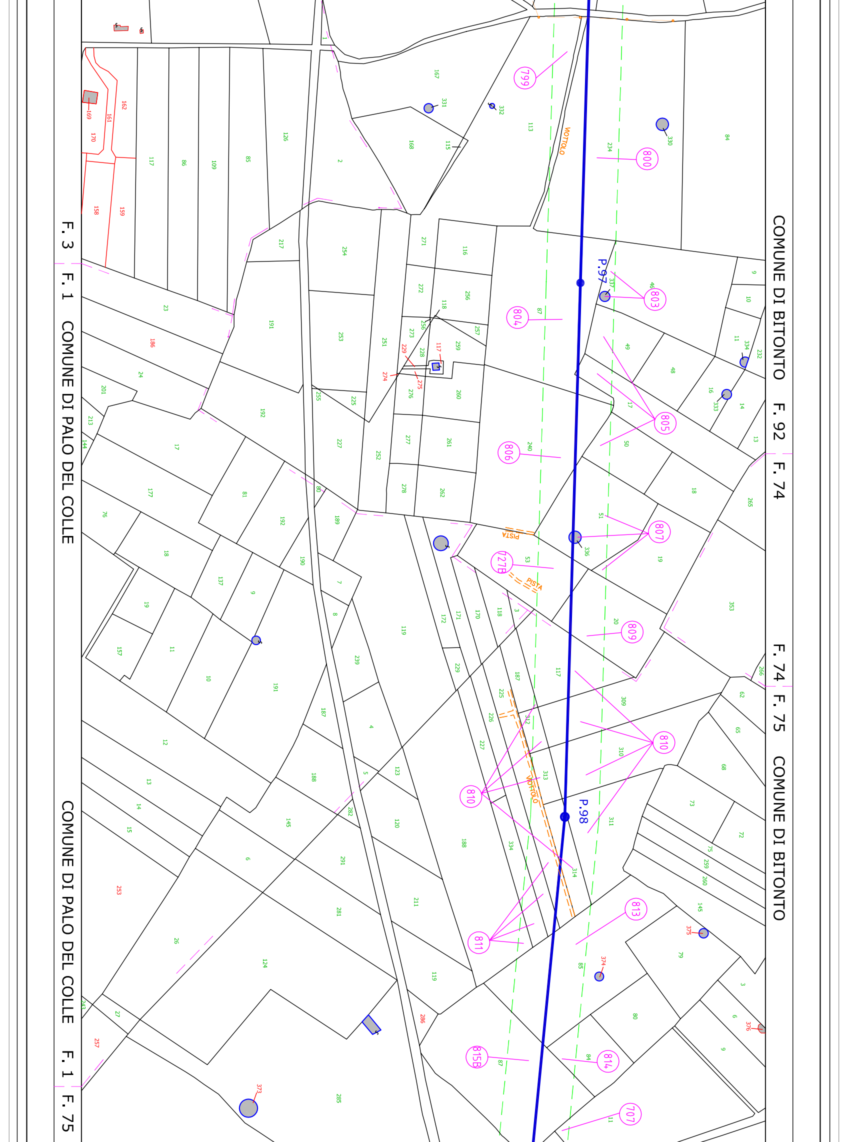
COMUNE DI BITONTO F. 92 F. 74
F. 74 F. 75 COMUNE DI BITONTO
F. 3 F. 1 COMUNE DI PALO DEL COLLE
COMUNE DI PALO DEL COLLE F. 1 F. 75
P.97
P.98
VIOTTOLO
PISTA
PISTA
VIOTTOLO
799
800
803
804
805
806
807
727B
809
810
810
811
813
814
815B
707
330
331
332
333
334
336
337
373
374
375
376

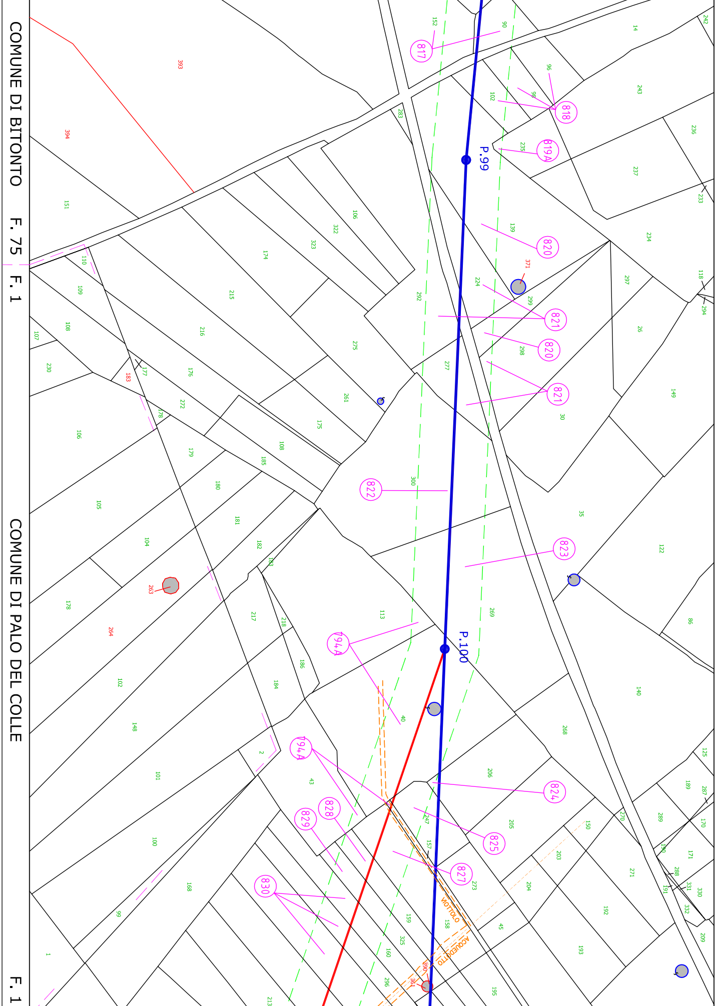
COMUNE DI BITONTO F. 75
F. 1
COMUNE DI PALO DEL COLLE
F. 1
P.99
P.100
817
818
819A
820
820
821
821
822
823
794A
794A
824
825
827
828
829
830
VIOTTOLO
ACQUEDOTTO

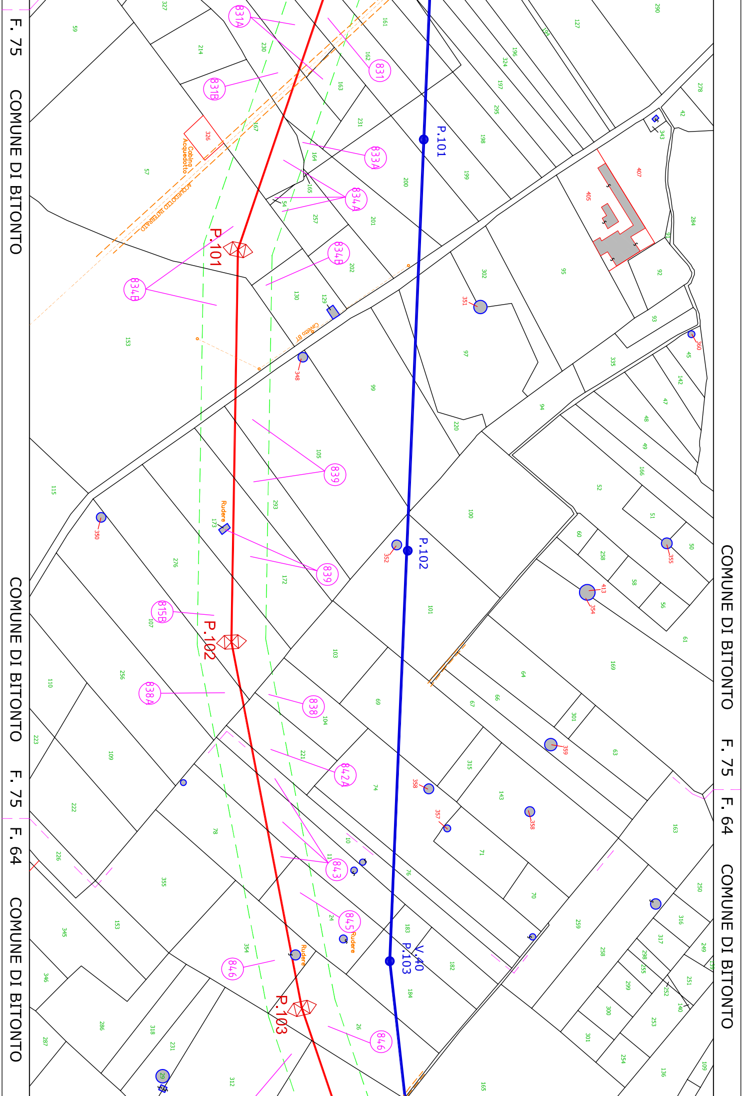
F. 75 COMUNE DI BITONTO
COMUNE DI BITONTO F. 75 F. 64 COMUNE DI BITONTO
COMUNE DI BITONTO F. 75 F. 64 COMUNE DI BITONTO
P.101
P.102
P.103
V.40
831A
831B
831
833A
834A
834B
839
815B
838A
838
842A
843
845
846
Cabina Acquedotto
ACQUEDOTTO INTERRATO
Cavidotto BT
Rudere

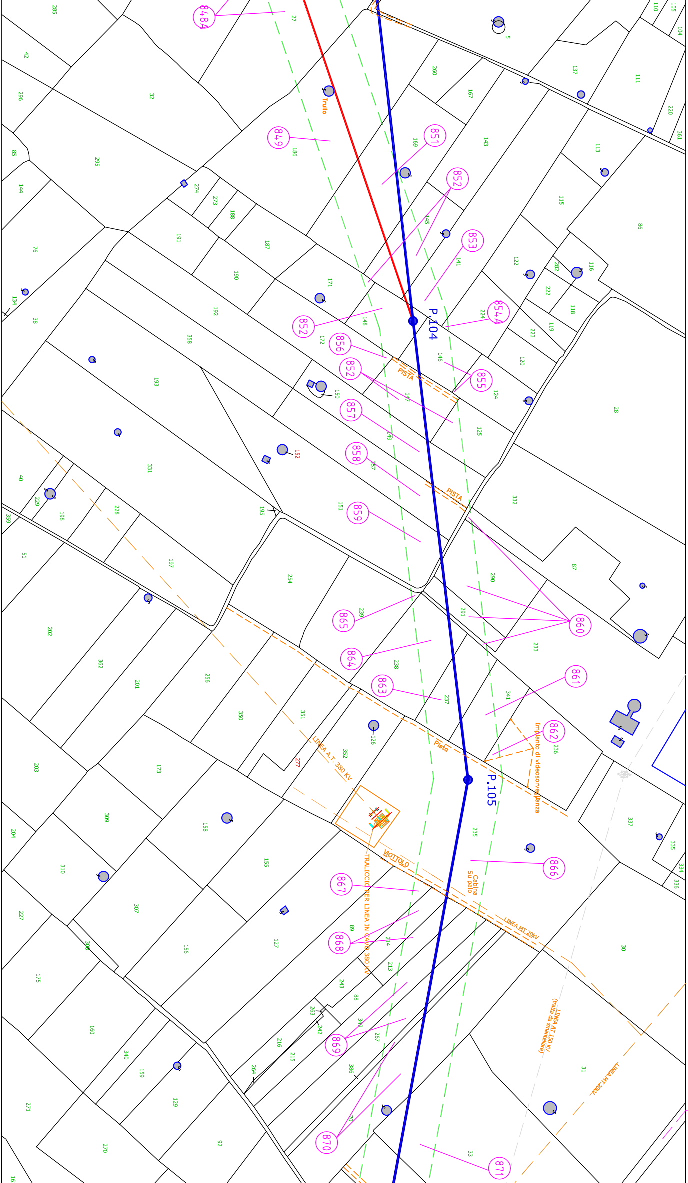
P.104
P.105
848A
849
851
852
853
854A
855
856
857
858
859
860
861
862
863
864
865
866
867
868
869
870
871
Trullo
PISTA
PISTA
Pista
Impianto di videosorveglianza
LINEA A.T. 380 KV
TRALICCIO PER LINEA IN CAVO 380 KV
VIOTTOLO
Cabina Su palo
LINEA MT 20KV
LINEA AT 150 KV (tratta da smantellare)
LINEA MT 20KV

COMUNE DI BITONTO F. 64 F. 54

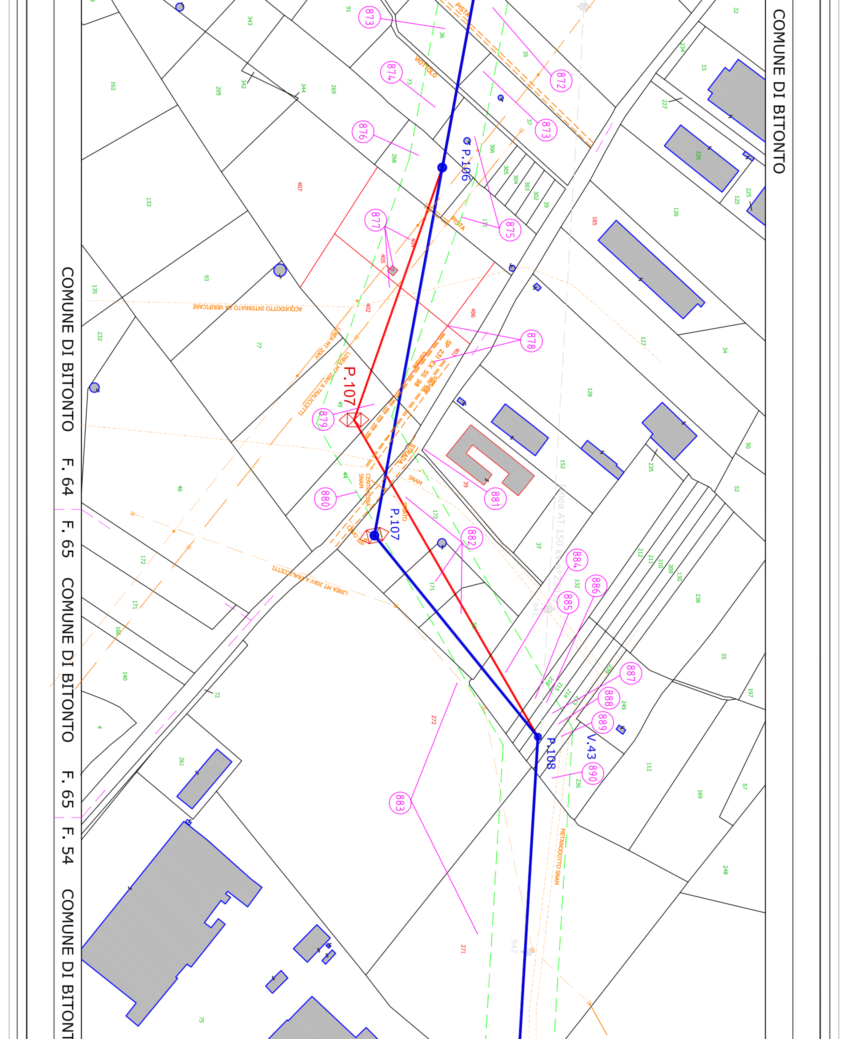
COMUNE DI BITONTO
F. 64
F. 65
COMUNE DI BITONTO
F. 65
F. 54
COMUNE DI BITONTO
COMUNE DI BITONTO
P.106
P.107
P.107
P.108
V.43
872
873
873
874
875
876
877
878
879
880
881
882
883
884
885
886
887
888
889
890
PISTA
PISTA
VIOTTOLO
ACQUEDOTTO INTERRATO DA VERIFICARE
LINEA MT 20kV
LINEA MT 20kV A TRALICCETTI
LINEA MT 20kV A TRALICCETTI
SP 231 EX SS 98
STRADA
SNAM
CENTRALINA SNAM
METANODOTTO SNAM
Linea AT 150 kV
941
942

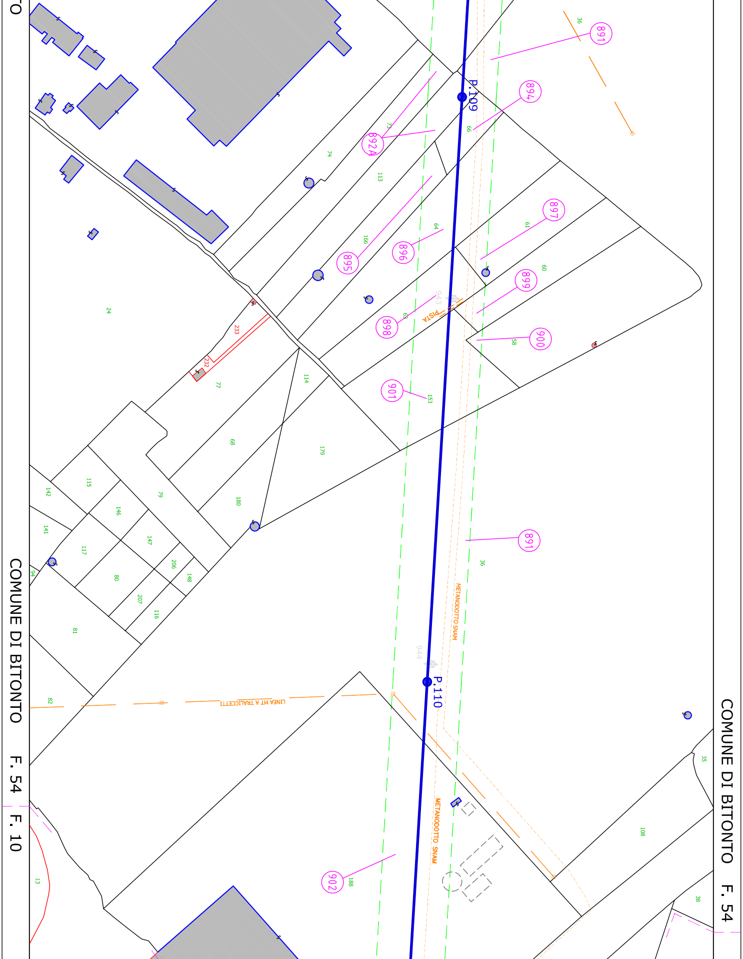
COMUNE DI BITONTO F. 54
F. 10
COMUNE DI BITONTO F. 54
P.109
P.110
891
894
892A
895
896
897
898
899
900
901
891
902
PISTA
METANODOTTO SNAM
METANODOTTO SNAM
LINEA MT A TRALICCETTI
943
944
24
74
73
113
166
66
64
36
61
60
63
58
233
232
77
114
153
179
68
180
115
142
146
79
141
147
117
206
148
80
94
207
116
81
82
36
35
108
38
188
13

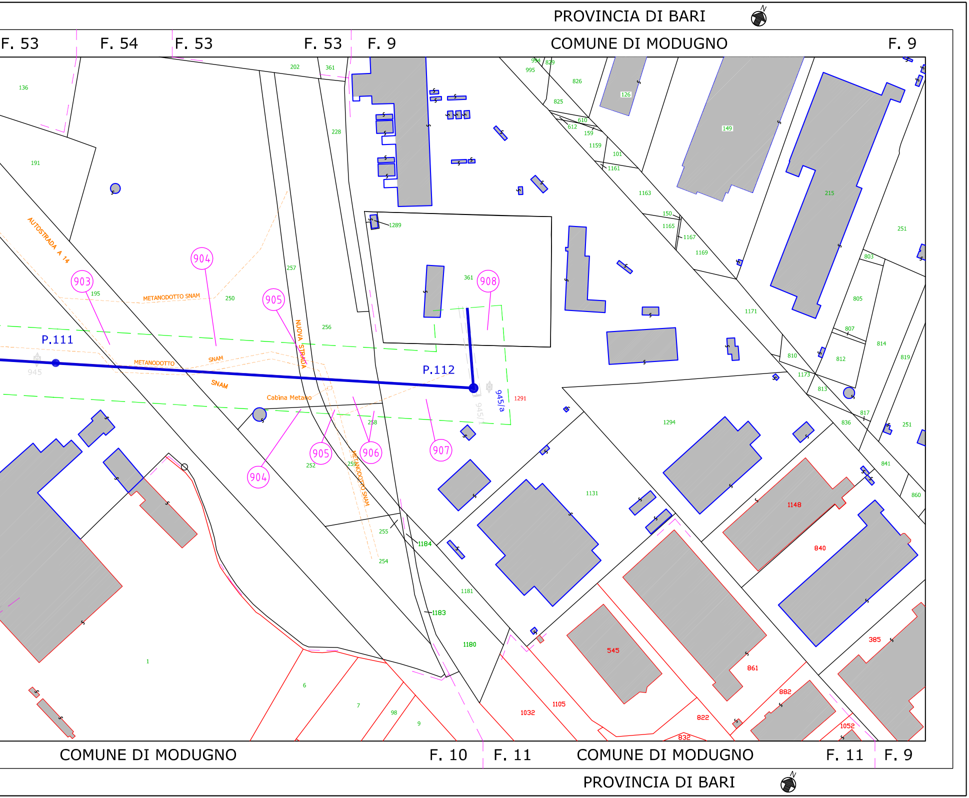
PROVINCIA DI BARI
COMUNE DI MODUGNO
F. 53
F. 54
F. 53
F. 53
F. 9
F. 9
F. 10
F. 11
F. 11
F. 9
COMUNE DI MODUGNO
COMUNE DI MODUGNO
PROVINCIA DI BARI
N
N
AUTOSTRADA A 14
METANODOTTO SNAM
METANODOTTO
SNAM
SNAM
NUOVA STRADA
Cabina Metano
METANODOTTO SNAM
P.111
P.112
945
945/a
945/1
903
904
904
905
905
906
907
908
136
191
195
250
257
256
202
361
228
1289
361
1291
252
258
259
255
254
1184
1181
1183
1180
1
6
7
98
9
1032
1105
832
822
545
861
882
1052
385
840
1148
1131
1294
995
994
829
826
825
126
149
610
612
159
1159
101
1161
1163
150
1165
1167
1169
1171
215
251
803
805
807
810
812
814
819
1173
813
817
836
251
841
860