LEGENDA

- Limite di foglio catastale
- Racconto 150 KV lato Avellola
- Nuovo elettrodotto 150 kV in progetto - tratto in variante
- Nuovo elettrodotto 150 kV in progetto - tratto non in variante
- Area potenzialmente impegnata (25 mt asse linea) sulla quale opporre il vincolo preordinato all'esproprio ai sensi dell'Art. 52TER e s.m.i.

DOTT. ING. MICHELE LORE
SEZ. A N. 6
ORDINE DEGLI INGEGNERI DELLA PROVINCIA DI BARI

REV.	DATA	DESCRIZIONE DELLA REVISIONE	CURATO	VERIFICATO	APPROVATO
0	30/11/2015	MODIFICA A SEGUITO PROCEDIMENTO ALL'AP.2011	RGE - LF - S.Gorino	M. D'Angelo	L. Massimo - A. Limone
00	12/04/2014	PRIMA EMISSIONE	M. Panico	M. D'Angelo	A. Limone

SPV/SUA SOLUTAMBIENTE — CODIFICA SOLUTAMBIENTE: DE23122B1CFXP0007.A

Terna Rete Italia

PROGETTO — TITOLO

ELETTRODOTTO 150 KV CP CORATO – CP BARI IND. 2

PLANIMETRIA AREE POTENZIALMENTE IMPEGNATE 1° TRONCO – TRATTO A - DAL PORTALE DI CORATO AL P.39

"Terna possibilità, in sede di progetto esecutivo, variazioni di posizione ed altezza dei sostegni"

NOME DEL FILE	SCALA DIS.	FORMATO	SCALA	FOGLIO
Planimetria.dwg	1 UNITA'=2	31Dx20TD	1:2000	1/3
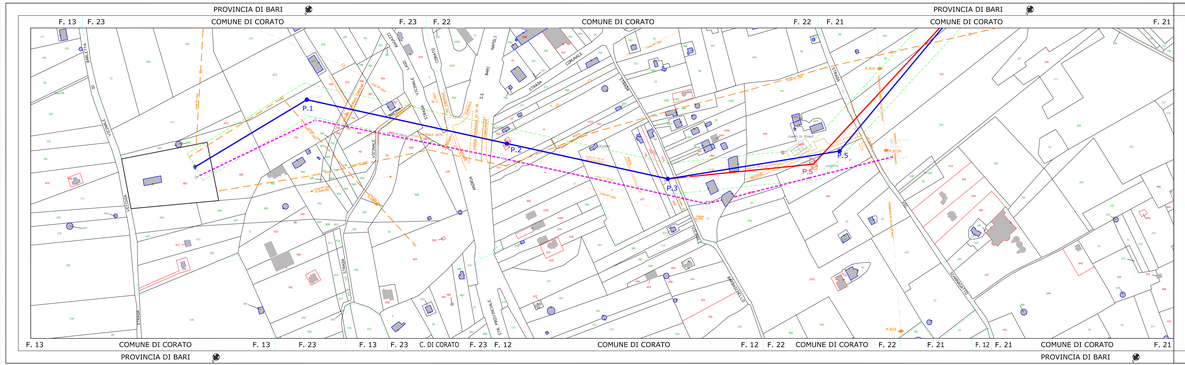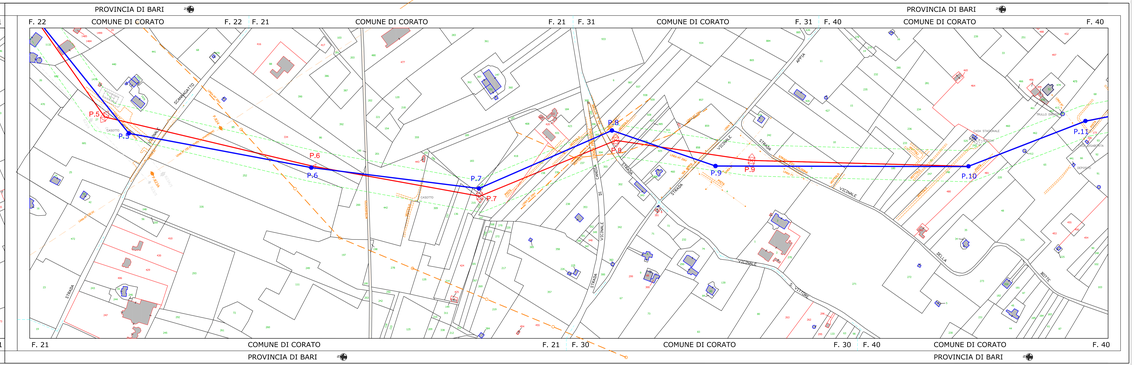
Questo documento contiene informazioni di proprietà della Terna Rete Italia S.p.A. e/o delle sue società controllate e/o collegate. Il relativo possesso fornisce il destinatario di informazioni sia riservate riservate concesse da Terna S.p.A. e/o delle sue società controllate e/o collegate esclusivamente per l'esecuzione, l'adempimento e la gestione di rapporti di natura tecnica, amministrativa, contrattuale e legale. Qualsiasi riproduzione, divulgazione o uso per qualsiasi altro fine diverso da quello per cui le stesse sono state fornite è vietata e costituisce violazione dei diritti di Terna Rete Italia S.p.A. e/o delle sue società controllate e/o collegate.