LEGENDA

- ▬ ▬ ▬ Limire di foglio catastale
- 🟥 Nuovo elettrodotto 150 kV in progetto tratto in variante
- ▬ Nuovo elettrodotto 150 kV in progetto tratto non in variante

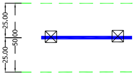

25.00
50.00
25.00

Area potenzialmente impegnata (25 mt asse linea) sulla quale apporre il vincolo preordinato all'esproprio ai sensi del T.U. 327/01 e s.m.i.

DOTT. ING. MALAFARINA LUIGI

01	30/11/2015	MODIFICA A SEGUITO PROCEDIMENTO ID_VIP:2811	INSE srl	S.Savino	M. D'Angiò	S.Madonna	A. Limone
00	10/04/2014	PRIMA EMISSIONE	M. Panico		M. D'Angiò		A. Limone
REV.	DATA	DESCRIZIONE DELLA REVISIONE	ELABORATO	VERIFICATO			APPROVATO

TIPOLOGIA DELL'ELABORATO

CODIFICA DELL'ELABORATO

DE23122B1CFXP0009.C

Terna Rete Italia
TERNA GROUP

PROGETTO

WBS:

RICAVATO DAL DOC. TERNA

CLASSIFICAZIONE DI SICUREZZA

TITOLO:

ELETTRODOTTO 150 KV CP CORATO – CP BARI IND. 2

PLANIMETRIA AREE POTENZIALMENTE IMPEGNATE 3° TRONCO – TRATTO C – DAL P.74 ALLA CP BARI IND.LE 2

"Sono possibili, in sede di progetto esecutivo, variazioni di posizione ed altezza dei sostegni"

NOME DEL FILE	SCALA CAD	FORMATO	SCALA	FOGLIO
Planimetria.dwg	1 UNITA'=2	310x3080	1:2000	3 / 3

Questo documento contiene informazioni di proprietà Terna S.p.A. e deve essere utilizzato esclusivamente dal destinatario in relazione alle finalità per le quali è stato ricevuto. E' vietata qualsiasi forma di riproduzione o di divulgazione senza l'esplicito consenso di Terna S.p.A.

This document contains information proprietary to Terna S.p.A. and it will have to be used exclusively for the purposes for which it has been furnished. Whichever shape of spreading or reproduction without the written permission of Terna S.p.A. is prohibit.

CERT. N. 9141. TERN
CSQ – IQNet
UNI EN ISO 9001

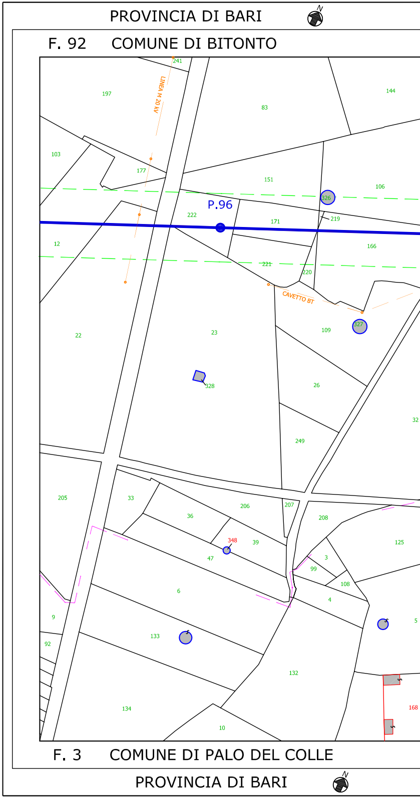

PROVINCIA DI BARI
F. 92 COMUNE DI BITONTO
241
LINEA M 20 kV
197
83
144
103
177
151
106
326
P.96
222
171
219
12
166
221
220
CAVETTO BT
22
23
109
327
328
26
32
249
205
33
36
206
207
208
125
348
39
47
3
99
108
6
4
9
5
133
92
132
134
10
168
F. 3 COMUNE DI PALO DEL COLLE
PROVINCIA DI BARI

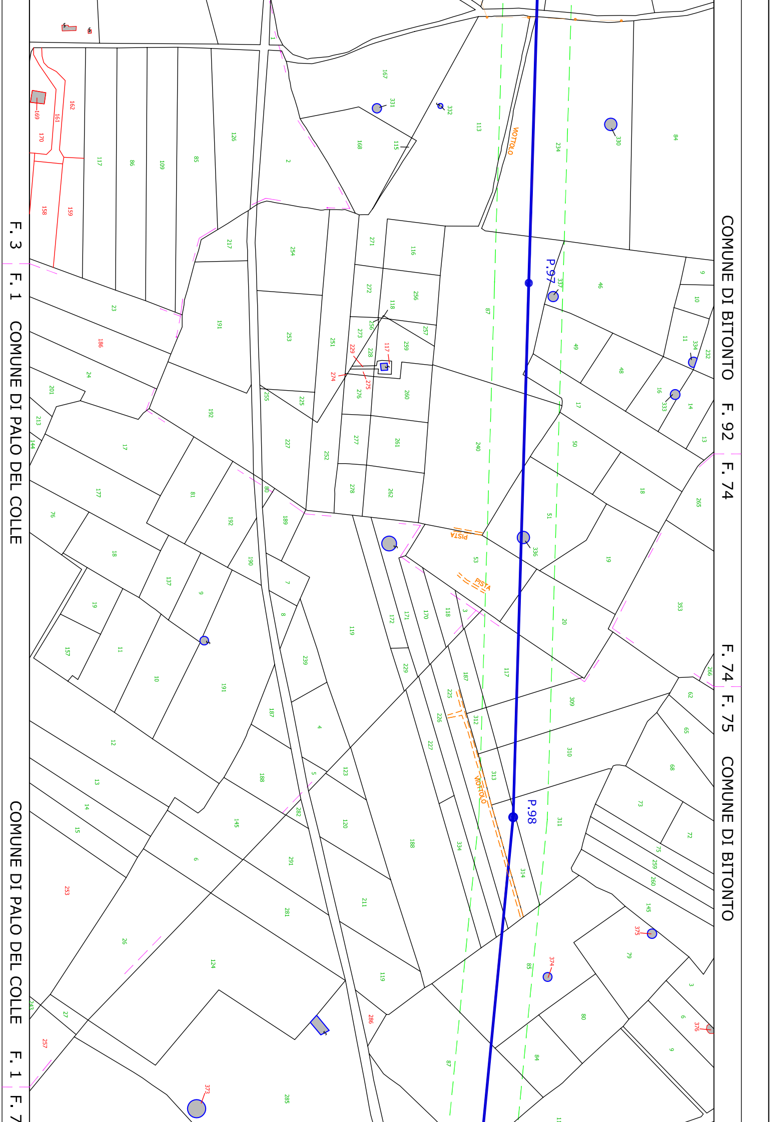
COMUNE DI BITONTO
F. 92
F. 74
F. 74
F. 75
COMUNE DI BITONTO
F. 3
F. 1
COMUNE DI PALO DEL COLLE
COMUNE DI PALO DEL COLLE
F. 1
P.97
P.98
VIOTTOLO
VIOTTOLO
PISTA
PISTA

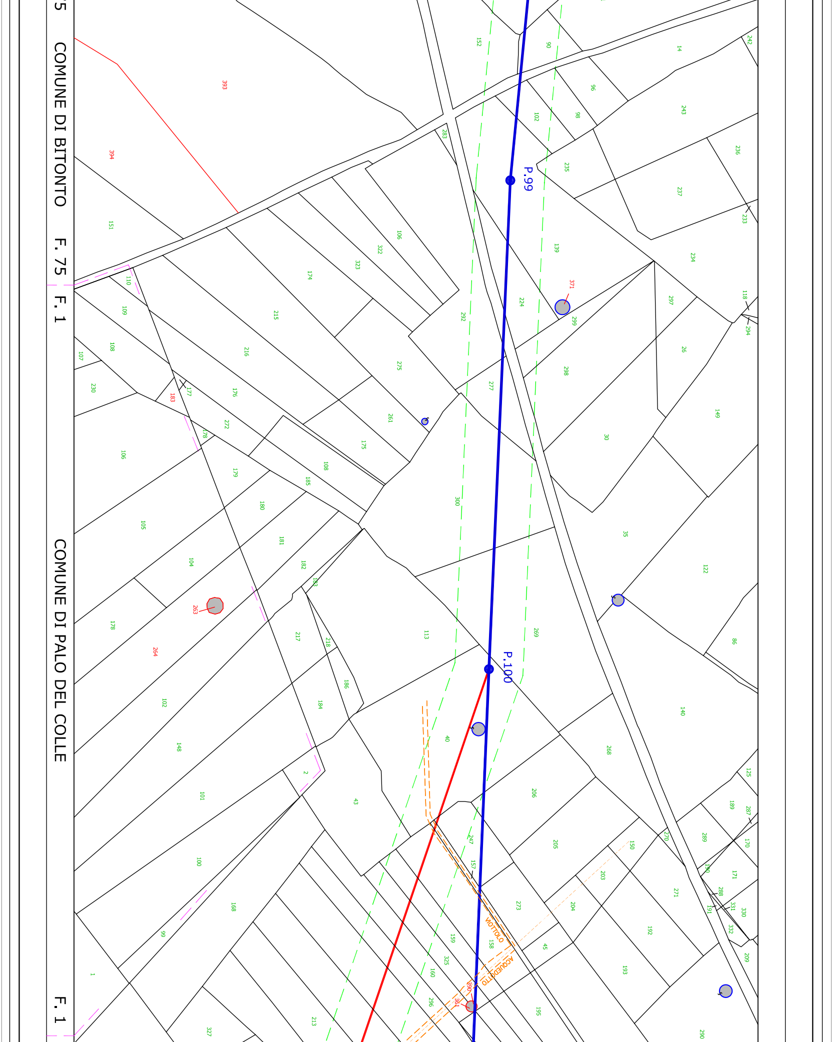
COMUNE DI BITONTO F. 75 F. 1
COMUNE DI PALO DEL COLLE F. 1
P.99
P.100
VIOTTOLO
ACQUEDOTTO
393
394
151
110
109
108
107
230
106
105
104
178
264
102
148
101
100
99
1
327
183
177
176
272
178
179
180
181
182
183
263
217
218
186
184
2
168
213
215
216
174
323
322
106
275
261
175
108
185
300
113
40
43
247
157
159
325
160
296
390
361
152
283
292
224
277
269
206
205
273
158
45
195
90
102
96
98
235
139
371
299
298
30
35
268
204
203
193
192
14
243
236
237
233
234
297
118
294
26
149
122
86
140
125
189
287
170
171
289
270
150
190
288
331
330
191
332
271
209
290
242

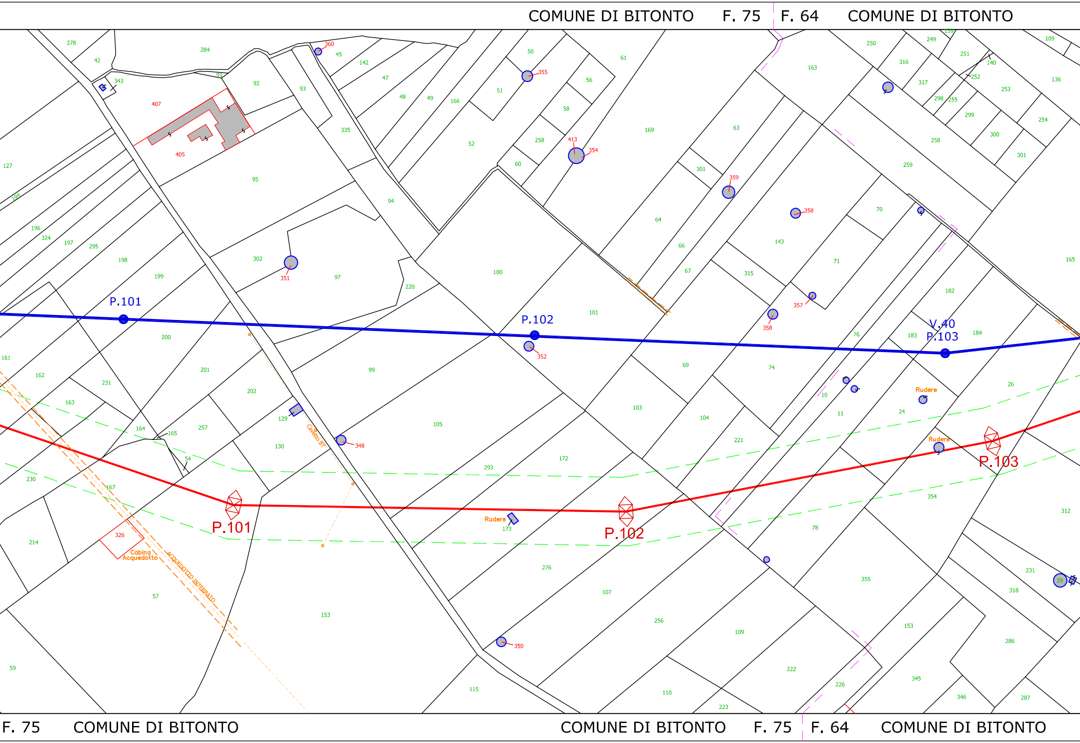
COMUNE DI BITONTO
F. 75
F. 64
COMUNE DI BITONTO
P.101
P.102
V.40
P.103
P.101
P.102
P.103
Cabina Acquedotto
ACQUEDOTTO INTERRATO
Cavetto BT
Rudere
Rudere
Rudere
F. 75
COMUNE DI BITONTO
COMUNE DI BITONTO
F. 75
F. 64
COMUNE DI BITONTO

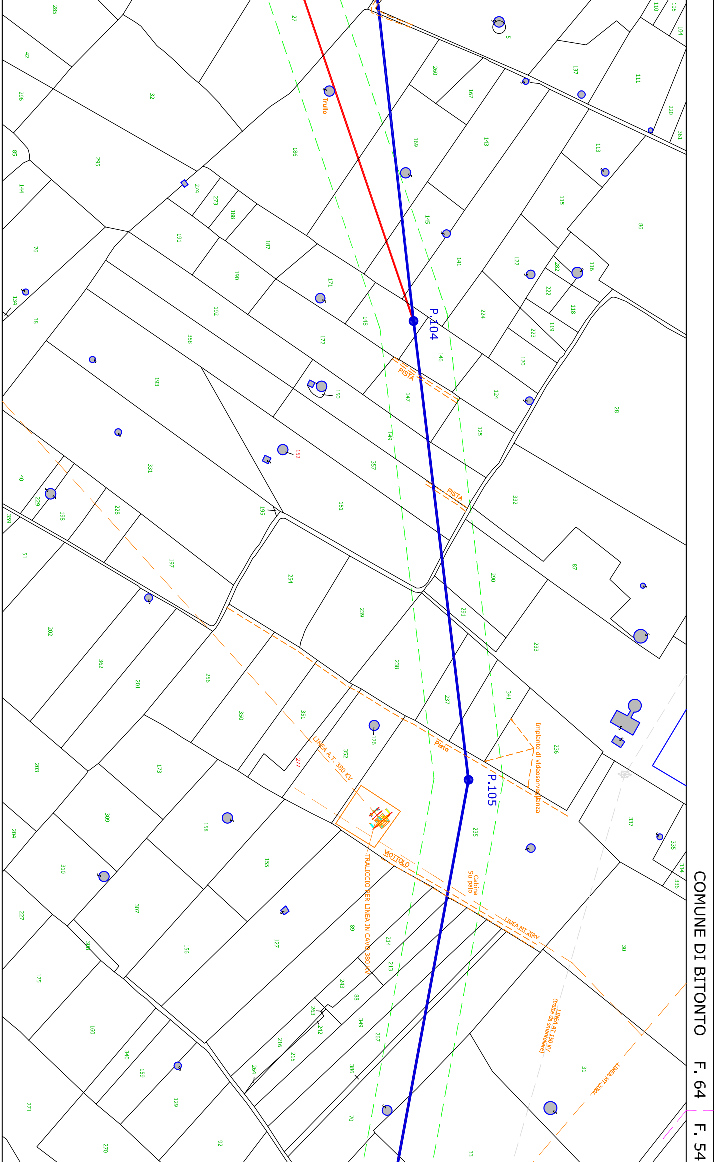
COMUNE DI BITONTO
F. 64
F. 54
P.104
P.105
Trullo
PISTA
PISTA
Pista
LINEA A.T. 380 KV
Impianto di videosorveglianza
TRALICCIO PER LINEA IN CAVO 380 KV
VIOTTOLO
Cabina
Su palo
LINEA MT 20kV
LINEA AT 150 KV
(tratta da smantellare)
LINEA MT 20kV
152
277

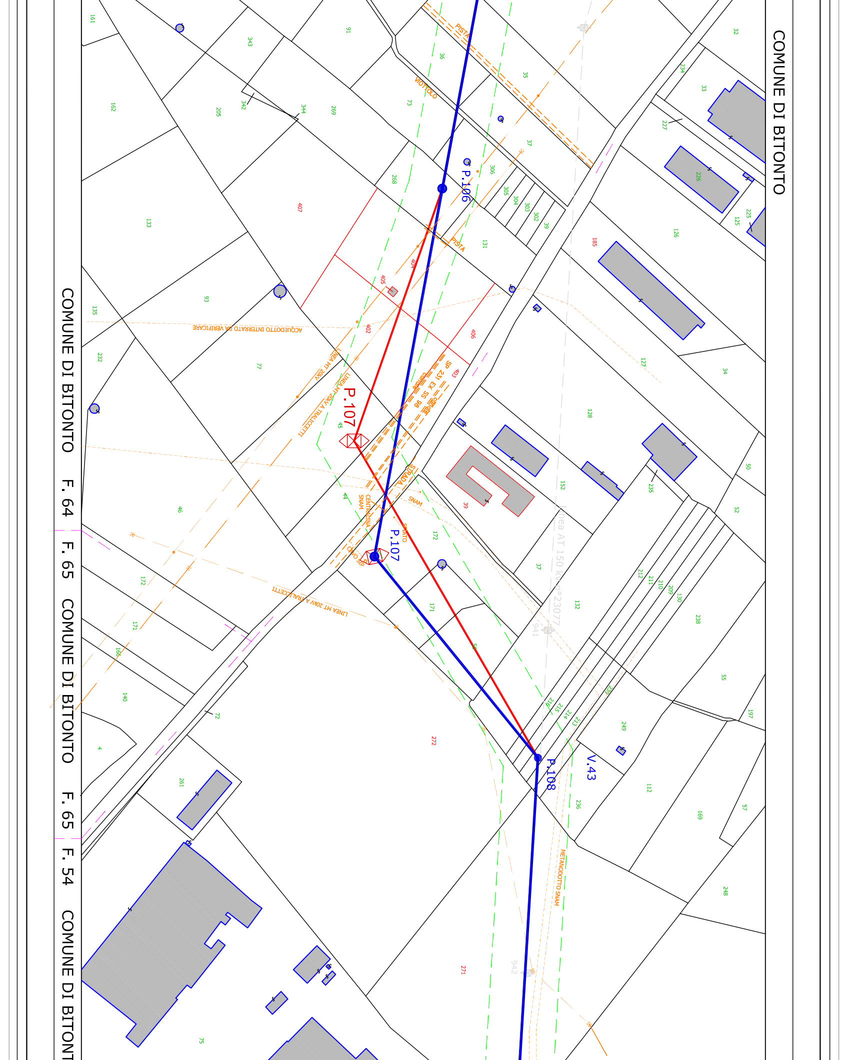
COMUNE DI BITONTO
COMUNE DI BITONTO F. 64 F. 65 COMUNE DI BITONTO F. 65 F. 54 COMUNE DI BITONTO
P.106
P.107
P.107
P.108
V.43
PISTA
PISTA
VIOTTOLO
SP 231 EX SS 98
STRADA
ACQUEDOTTO INTERRATO DA VERIFICARE
LINEA MT 20KV
LINEA MT 20KV A TRALICCETTI
LINEA MT 20KV A TRALICCETTI
CENTRALINA SNAM
SNAM
METANODOTTO SNAM
CAVO SIP
Linea AT 150 kV n°23077
941
942

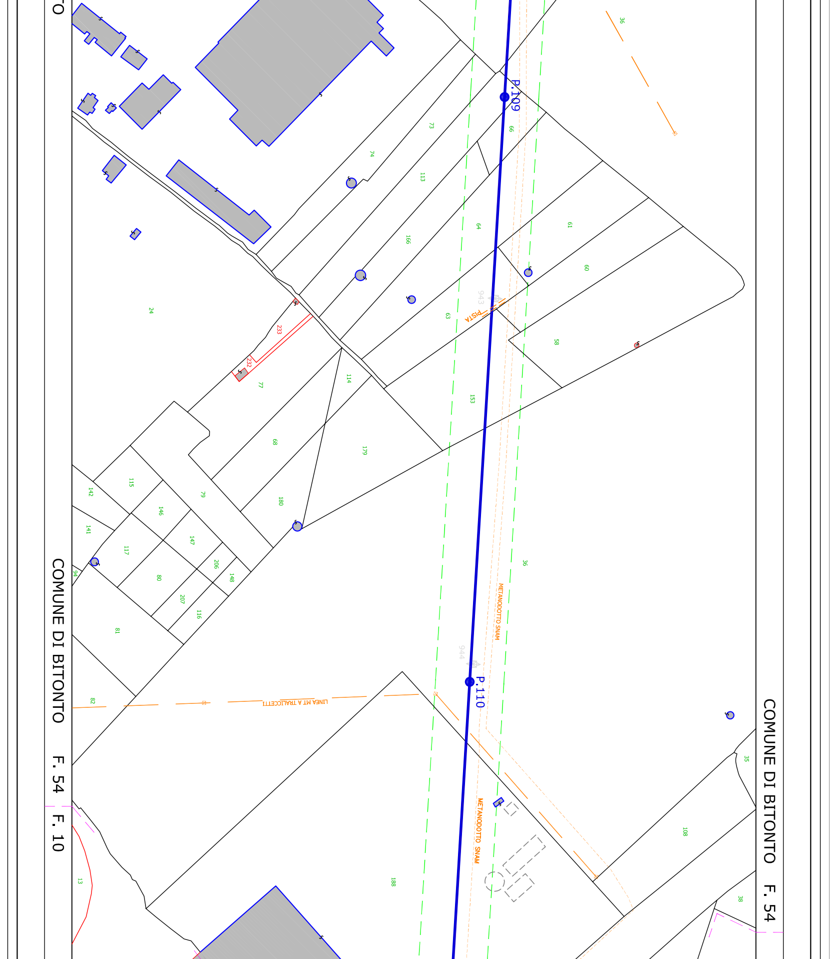
COMUNE DI BITONTO F. 54
F. 10
COMUNE DI BITONTO F. 54
P.109
P.110
PISTA
METANODOTTO SNAM
METANODOTTO SNAM
LINEA MT A TRALICCETTI
943
944
24
36
36
35
38
13
58
60
61
63
64
66
68
73
74
77
79
80
81
82
94
108
113
114
115
116
117
141
142
146
147
148
153
166
179
180
188
206
207
232
233

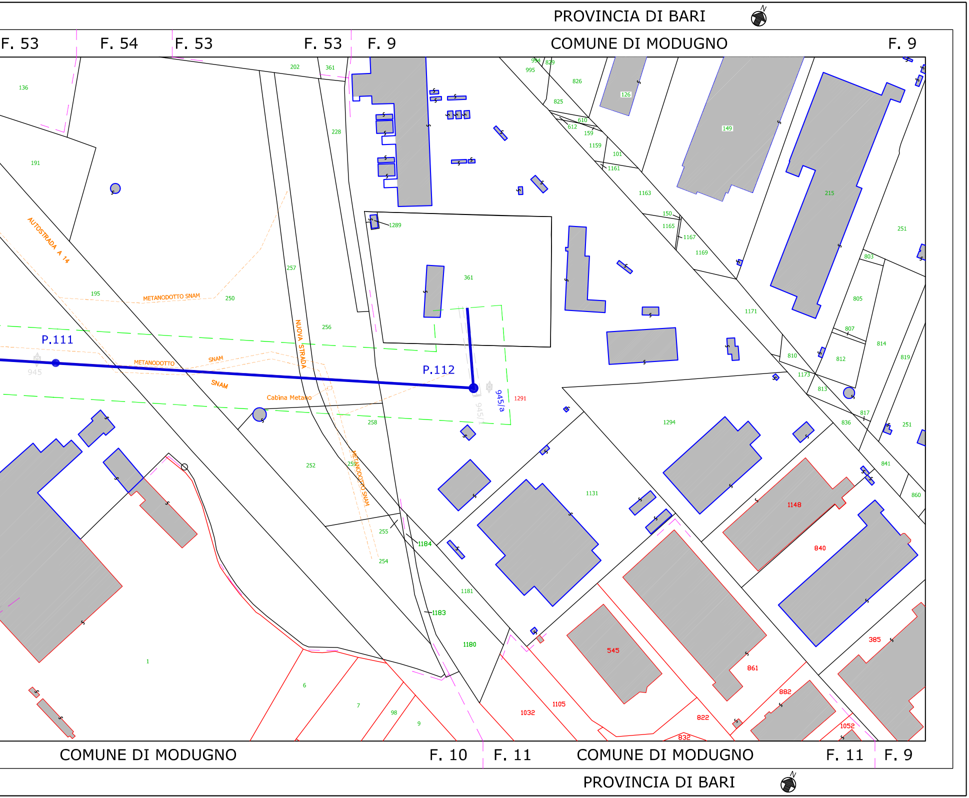
PROVINCIA DI BARI
COMUNE DI MODUGNO
F. 53
F. 54
F. 53
F. 53
F. 9
F. 9
AUTOSTRADA A 14
METANODOTTO SNAM
METANODOTTO
SNAM
SNAM
NUOVA STRADA
Cabina Metano
METANODOTTO SNAM
P.111
P.112
945
945/a
945/1
1291
136
191
195
250
257
256
202
361
228
1289
361
258
252
259
255
254
1184
1183
1181
1180
1131
1294
995
994
829
826
825
610
612
159
1159
101
1161
1163
150
1165
1167
1169
1171
126
149
215
251
803
805
807
814
819
810
812
1173
813
817
836
841
860
251
1148
840
385
545
861
882
1052
822
832
1032
1105
1
6
7
98
9
COMUNE DI MODUGNO
F. 10
F. 11
COMUNE DI MODUGNO
F. 11
F. 9
PROVINCIA DI BARI
N