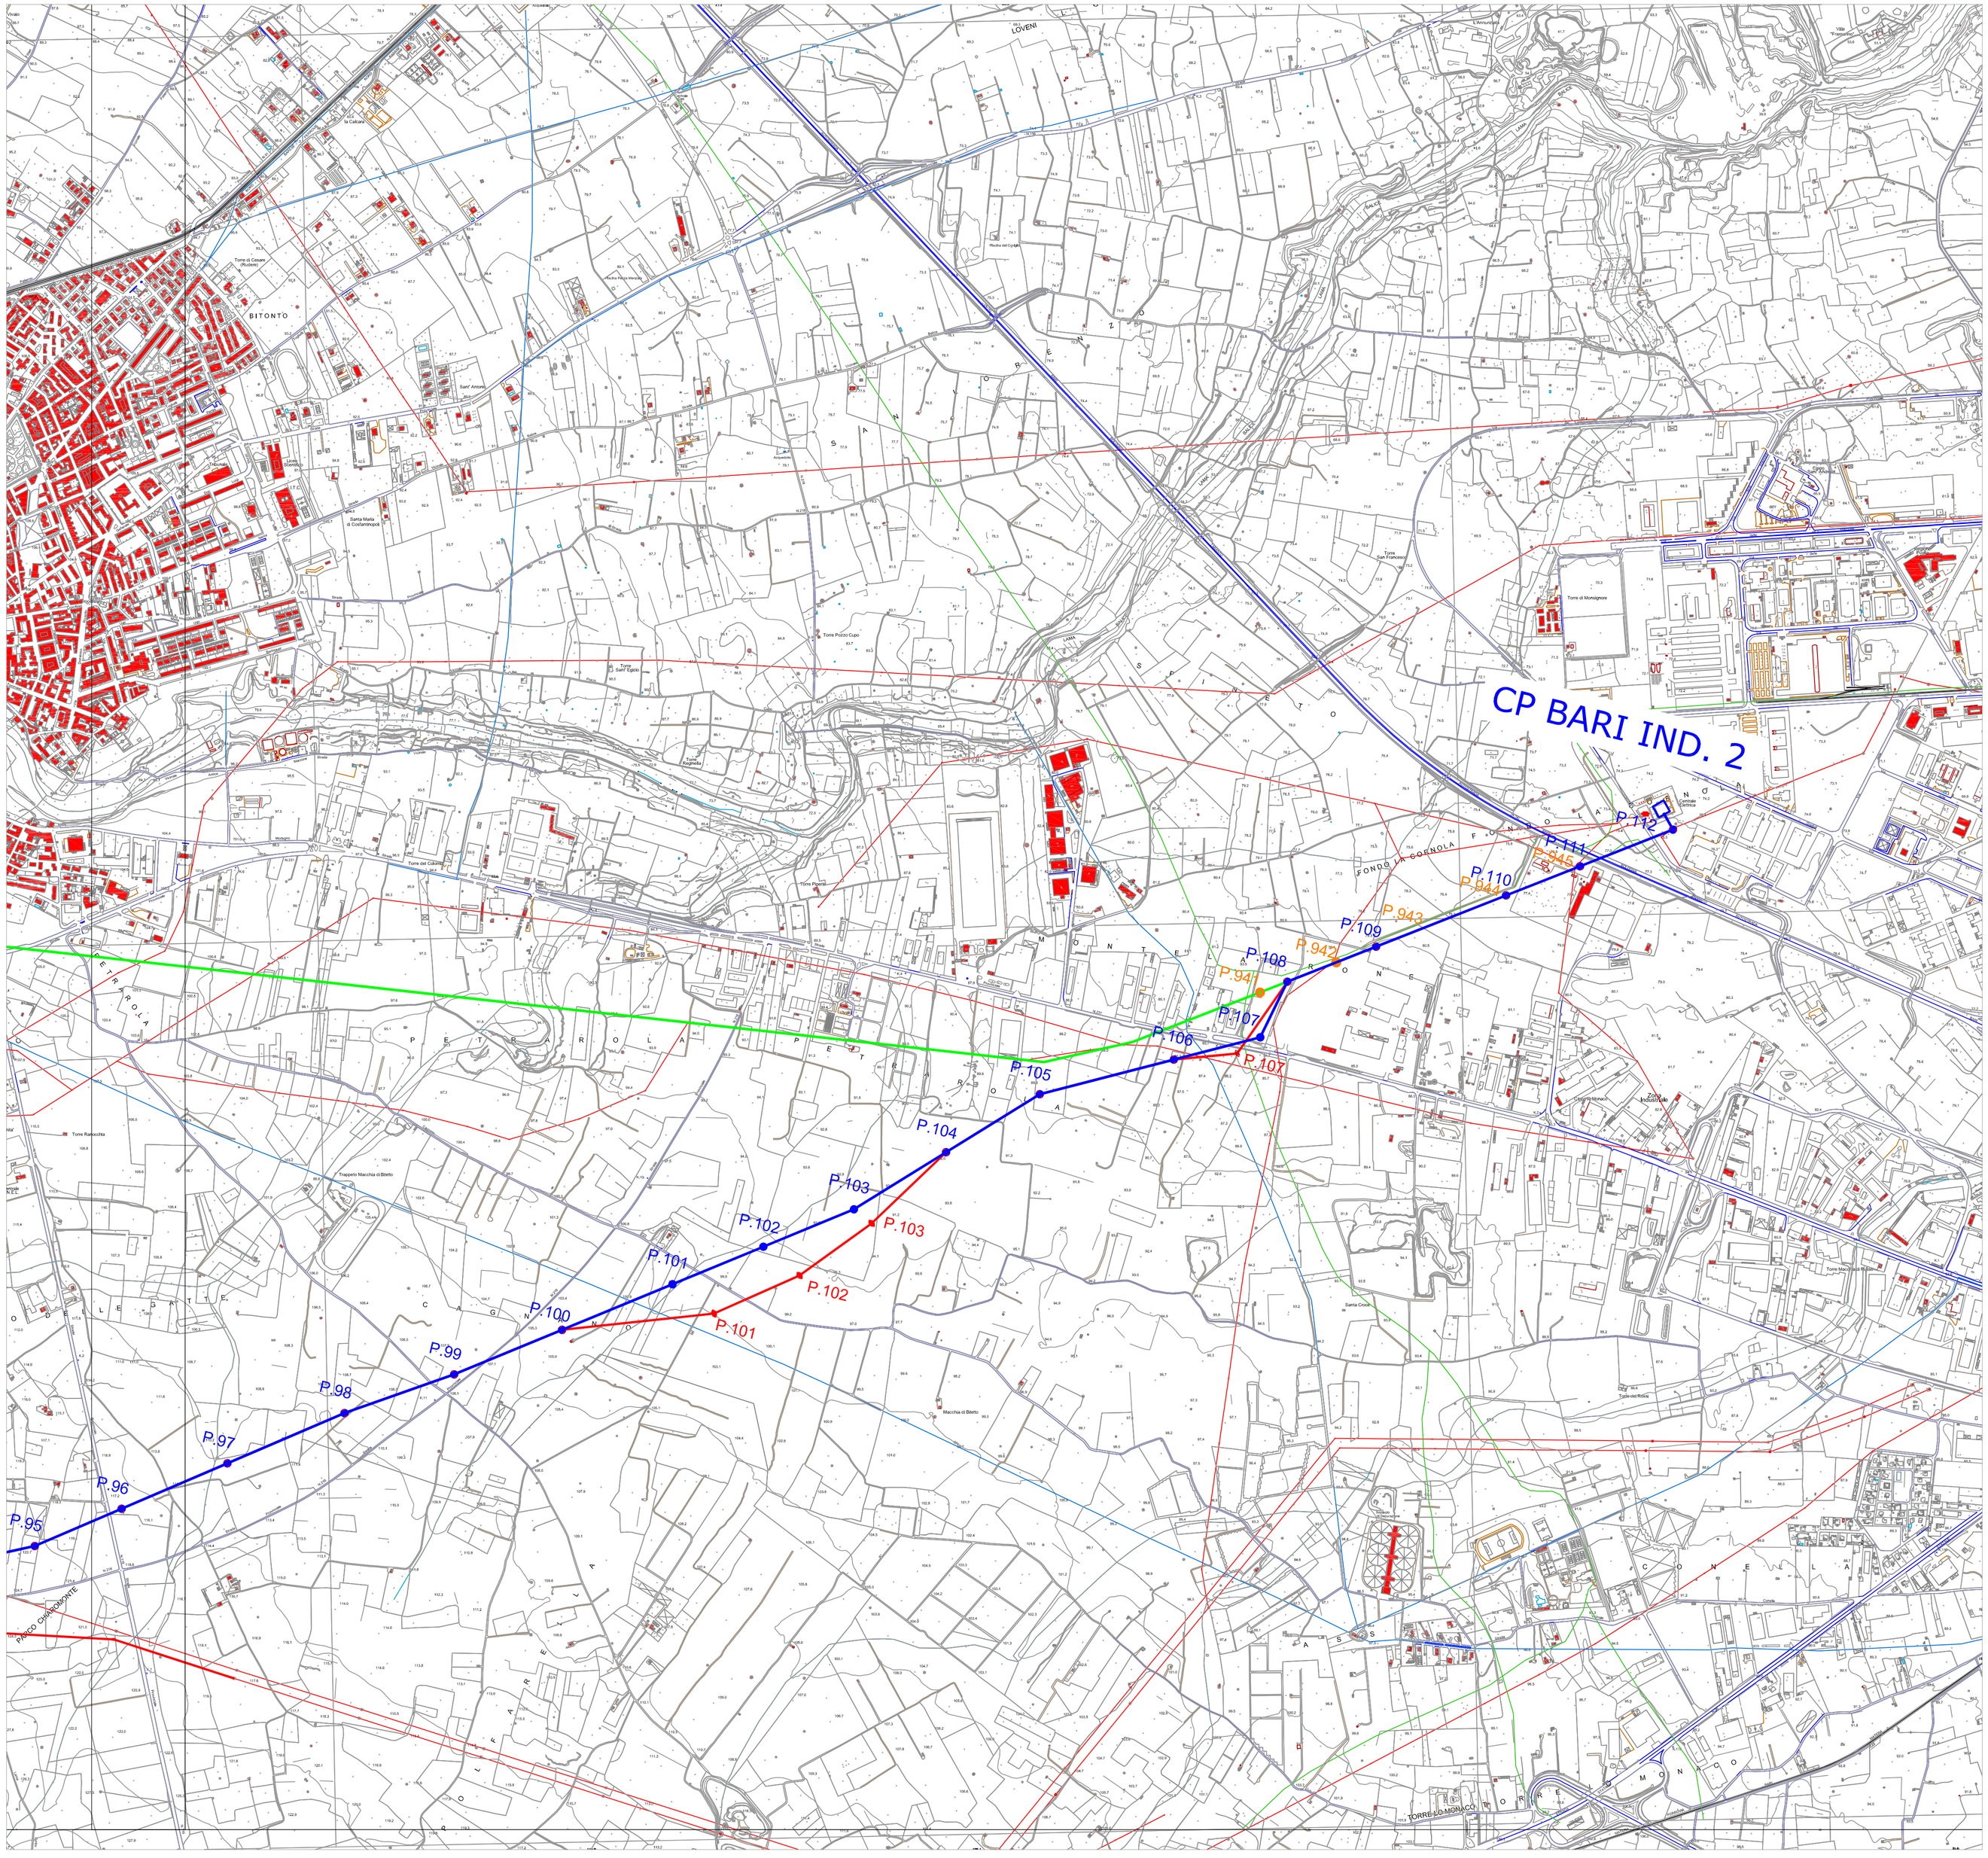

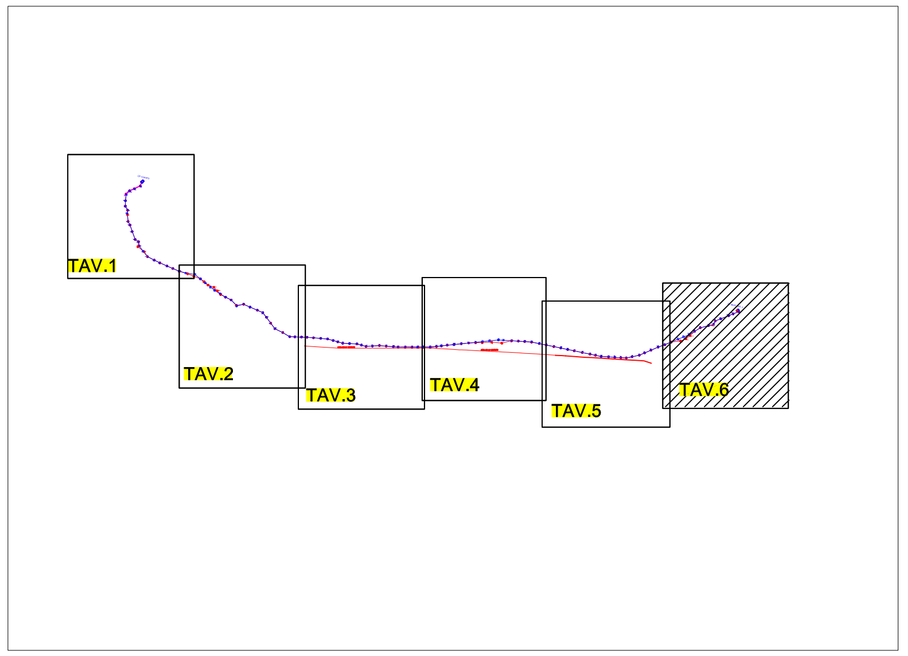

LEGENDA

linea 150 kV da demolire

linea 150 kV in progetto con fascia VPE

varianti linea 150 kV in progetto

DOTT. ING. MALAFARINA LUIGI
SEZIONE A
SETTORI: CIVILE E AMBIENTALE - INDUSTRIALE - DELL'INFORMAZIONE
N° ISCRIZ.

1	10/11/2015	MODIFICA A SEGUITO PROCEDURA ID_VIP 257	REL.	S.Sbano	M. D'Arpe	C. Mancini	L. Difonzo
0	2/02/2014	PRIMA EMISSIONE	M. Greco		M. D'Arpe		L. Difonzo
REV.	DATA	DESCRIZIONE DELLA REVISIONE	ELABORATO		VERIFICATO		APPROVATO

UNITÀ DI ELABORATO: CODICE DELL'ELABORATO: DE23122B1CFXT0001_6

PROGETTO:

WBS:

RIFERITO AL DOC. TERNA

CLASSIFICAZIONE DI SICUREZZA:

TITOLO:

ELETTRODOTTO 150 KV CP. CORATO – CP. BARI IND. 2

COROGRAFIA TRACCIATO PALIFICATO

"Sono possibili, in sede di progetto esecutivo, variazioni di posizione ed altezza dei sostegni"

NOME DEL FILE	SCALA CAD	FORMATO	SCALA	FOGLIO
Corografia_10k.dwg	1 UNITA'=1.0	A1	1:10000	6 di 6

Questo documento contiene informazioni di proprietà Terna S.p.A. e deve essere utilizzato esclusivamente dal destinatario in relazione alle finalità per le quali è stato ricevuto. E' vietata qualsiasi forma di riproduzione o di divulgazione senza l'esplicito consenso di Terna S.p.A.

This document contains information proprietary to Terna S.p.A. and it will have to be used exclusively for the purposes for which it has been furnished. Whichever shape of spreading or reproduction without the written permission of Terna S.p.A. is prohibit.