Fascio altimetrico composto. Via l'effetto rimarrà presente
per i bisogni del II fascio intorno ingegno di piano di campagna.

Profilo del terreno

Profilo di progetto 2014

Profilo di progetto progetto 2015

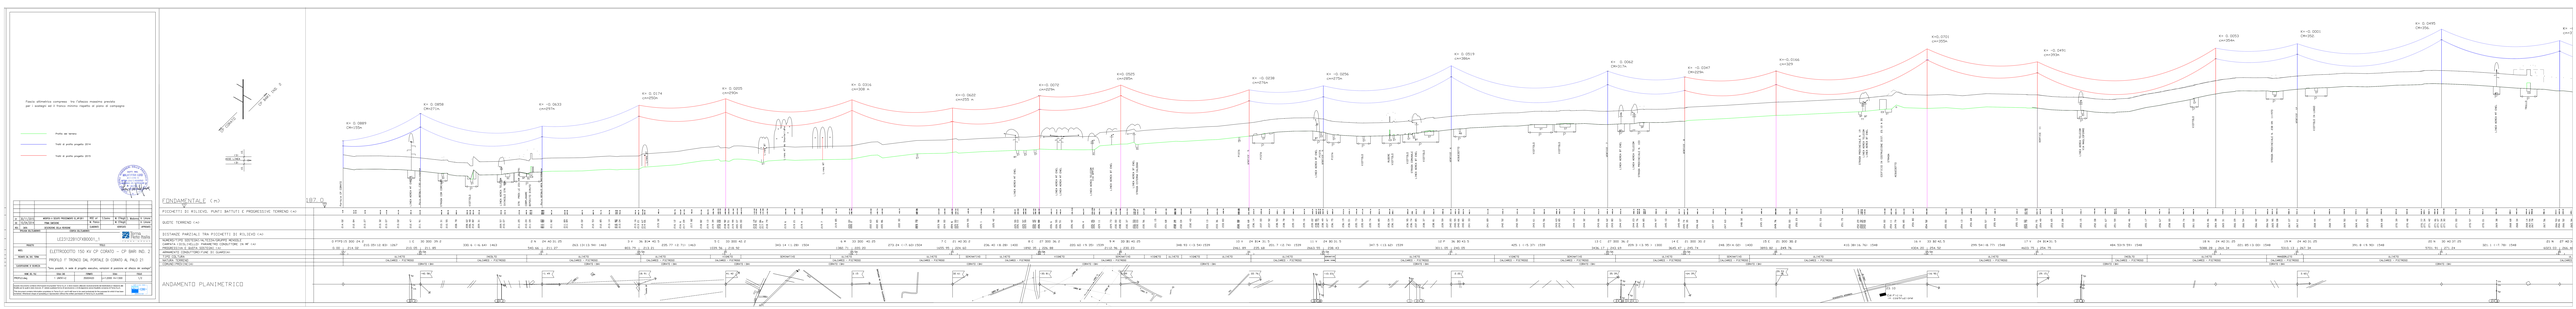

| | | |