


**LEGENDA**

- SE Stazione Elettrica **LIVELLO\_4, DESC\_**
- Linea progetto valutato
- Proposta di Variante
- Sostegni
- Sostegni\_Variante
- Linea 380 kV esistente
- Linea esistente
- Linea\_da\_demolire
- Limite Comunale
- 438\_UDS\_2011**
- <all other values>
- 243, aree prevalentemente occupate da coltura agrarie con presenza di spazi naturali
- 311, boschi di latifoglie
- 312, boschi di conifere
- 313, boschi misti di conifere e latifoglie
- 322, cespuglieti e arbusteti
- 323, aree a vegetazione sclerofilla
- 333, aree con vegetazione rada
- 1111, tessuto residenziale continuo antico e denso
- 1121, tessuto residenziale discontinuo
- 1122, tessuto residenziale rado e nucleiforme
- 1123, tessuto residenziale sparso
- 1211, insediamento industriale o artigianale con spazi annessi
- 1212, insediamento commerciale
- 1213, insediamento dei grandi impianti di servizi pubblici e privati
- 1214, insediamenti ospedalieri
- 1215, insediamento degli impianti tecnologici
- 1216, insediamenti produttivi agricoli
- 1217, insediamento in disuso
- 1221, reti stradali e spazi accessori
- 1222, reti ferroviarie comprese le superfici annesse
- 1223, grandi impianti di concentramento e smistamento merci
- 1224, aree per gli impianti delle telecomunicazioni
- 1331, cantieri e spazi in costruzione e scavi
- 1332, suoli rimaneggiati e artefatti
- 2111, seminativi semplici in aree non irrigue
- 2112, colture orticole in pieno campo in serra e sotto plastica in aree non irrigue
- 2123, colture orticole in pieno campo in serra e sotto plastica in aree irrigue
- 3241, aree a ricolonizzazione naturale
- 3242, aree a ricolonizzazione artificiale (rimboschimenti nella fase di novelleto)
- 5112, canali e idrovie
- 5121, bacini senza manifeste utilizzazioni produttive
- 5122, bacini con prevalente utilizzazione per scopi irrigui
- 9999,

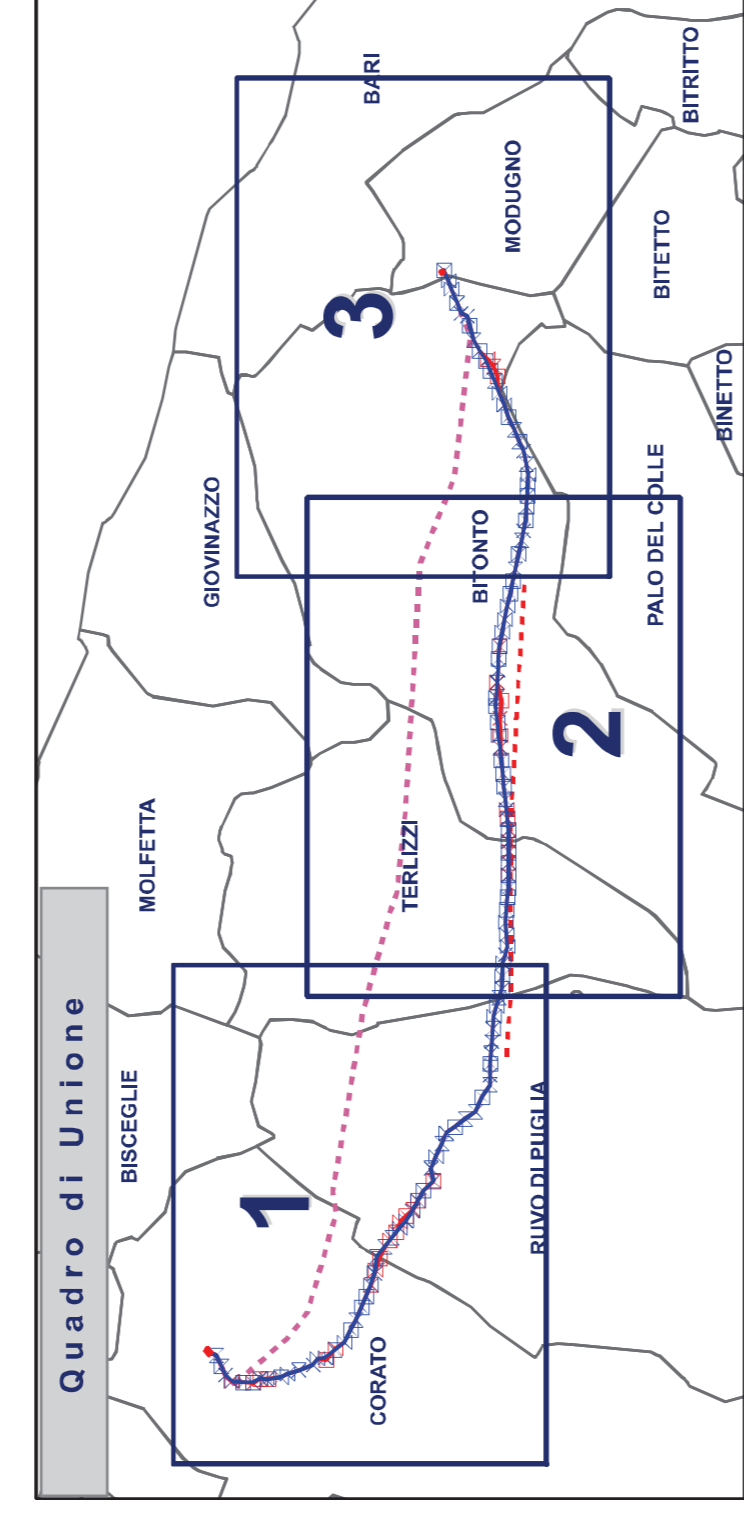

REV.	DATA	DESCRIZIONE DELLA REVISIONE	ELABORATO	VERIFICATO	APPROVATO																																				
00	30/11/2015	APPROFONDIMENTI A SEGUITO PROCEDIMENTO D.M.P.2811	INSE. DT	S.S. Sarno	M. D'Angelo, S. Modugno, A. Limone																																				
<table border="1"> <tr> <td colspan="2">TIPICO DELL'OPERA</td> <td colspan="2">CORONA DELL'OPERA</td> <td colspan="2">TAV-07a</td> </tr> <tr> <td colspan="6">TITOLO:</td> </tr> <tr> <td colspan="6"> <b>WBS:</b>                      ELETTRODOTTO 150 KV CP CORATO – CP BARI IND. 2                      CORINE LAND COVER C1C 1                 </td> </tr> <tr> <td colspan="6">                     *Sono possibili, in sede di progetto esecutivo, variazioni di posizione ed altezza dei sostegni*                 </td> </tr> <tr> <td colspan="2">NOME DEL FILE</td> <td>1_UNITM-2</td> <td>FORMATO</td> <td>SCALA</td> <td>FOGLIO</td> </tr> <tr> <td colspan="2">TAV07a.dwg</td> <td>AI</td> <td></td> <td>1:20000</td> <td>1/2</td> </tr>

Questo documento contiene informazioni di proprietà Terma S.p.A. e deve essere utilizzato esclusivamente dal destinatario a cui è stato fornito per le parti a esso relative. E' vietata qualsiasi forma di riproduzione o di divulgazione senza l'autorizzazione scritta di Terma S.p.A. This document contains information proprietary to Terma S.p.A. and it will have to be used accurately for the purposes for which it has been furnished. Release of any kind of reproduction without the written permission of Terma S.p.A. is prohibited.