
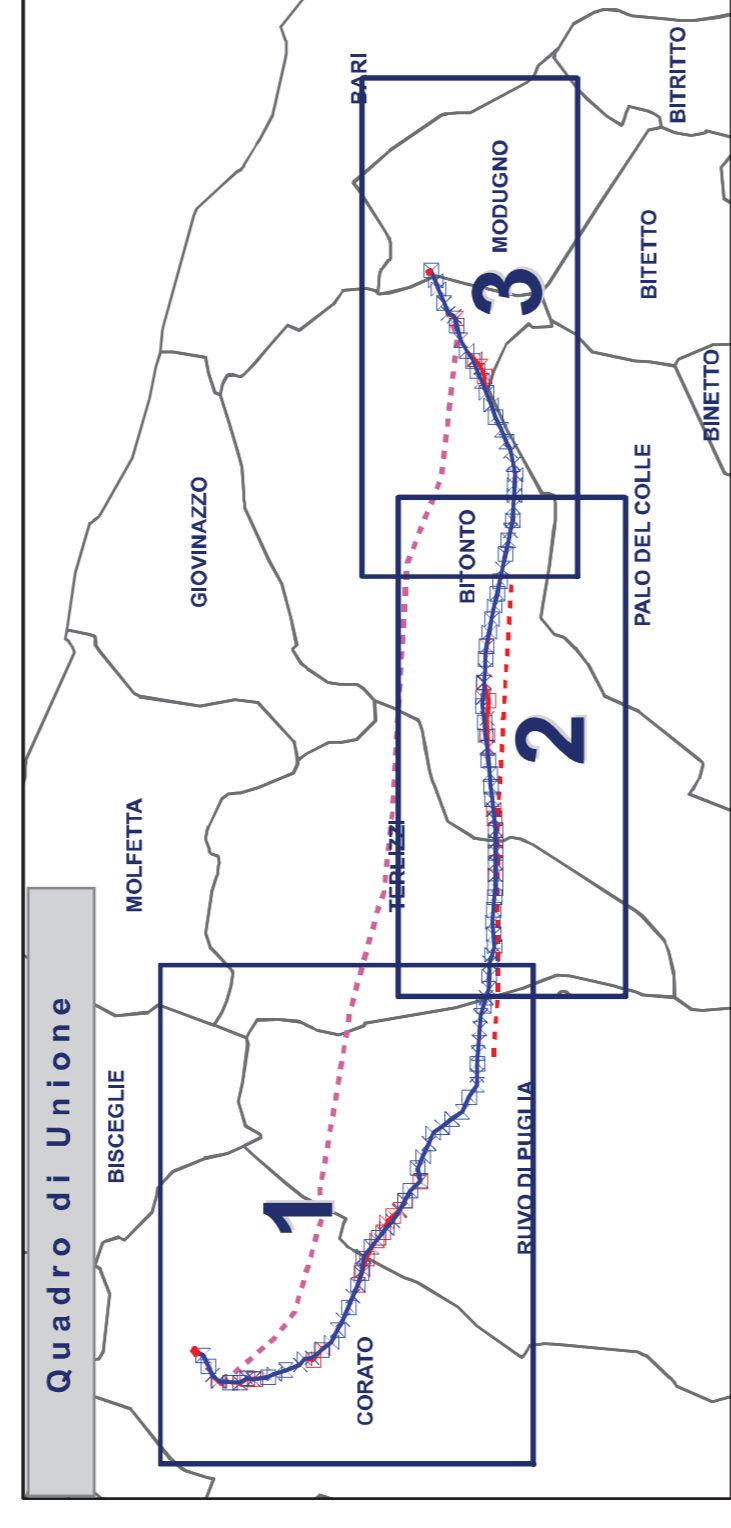


LEGENDA

- SE Stazione Elettrica
- Linea progetto valutato
- Proposta di Variante
- ⊗ Sostegni
- ⊗ Sostegni_Variante
- - - Linea 380 kV esistente
- Linea esistente
- - - Linea_da_demolire
- Limite Comunale
- 438_UDS_2011
- <all other values>
- 243, aree prevalentemente occupate da coltura agrarie con presenza di spazi naturali
- 311, boschi di latifoglie
- 312, boschi di conifere
- 313, boschi misti di conifere e latifoglie
- 322, cespuglieti e arbusteti
- 323, aree a vegetazione sclerofilla
- 333, aree con vegetazione rada
- 1111, tessuto residenziale continuo antico e denso
- 1121, tessuto residenziale discontinuo
- 1122, tessuto residenziale rado e nucleiforme
- 1123, tessuto residenziale sparso
- 1211, insediamento industriale o artigianale con spazi annessi
- 1212, insediamento commerciale
- 1213, insediamento dei grandi impianti di servizi pubblici e privati
- 1214, insediamenti ospedalieri
- 1215, insediamento degli impianti tecnologici
- 1216, insediamenti produttivi agricoli
- 1217, insediamento in disuso
- 1221, reti stradali e spazi accessori
- 1222, reti ferroviarie comprese le superfici annesse
- 1223, grandi impianti di concentramento e smistamento merci
- 1224, aree per gli impianti delle telecomunicazioni
- 1331, cantieri e spazi in costruzione e scavi
- 1332, suoli rimaneggiati e artefatti
- 2111, seminativi semplici in aree non irrigue
- 2112, colture orticole in pieno campo in serra e sotto plastica in aree non irrigue
- 2123, colture orticole in pieno campo in serra e sotto plastica in aree irrigue
- 3241, aree a ricolonizzazione naturale
- 3242, aree a ricolonizzazione artificiale (rimboschimenti nella fase di novelleto)
- 5112, canali e idrovie
- 5121, bacini senza manifeste utilizzazioni produttive
- 5122, bacini con prevalente utilizzazione per scopi irrigui
- 9999,

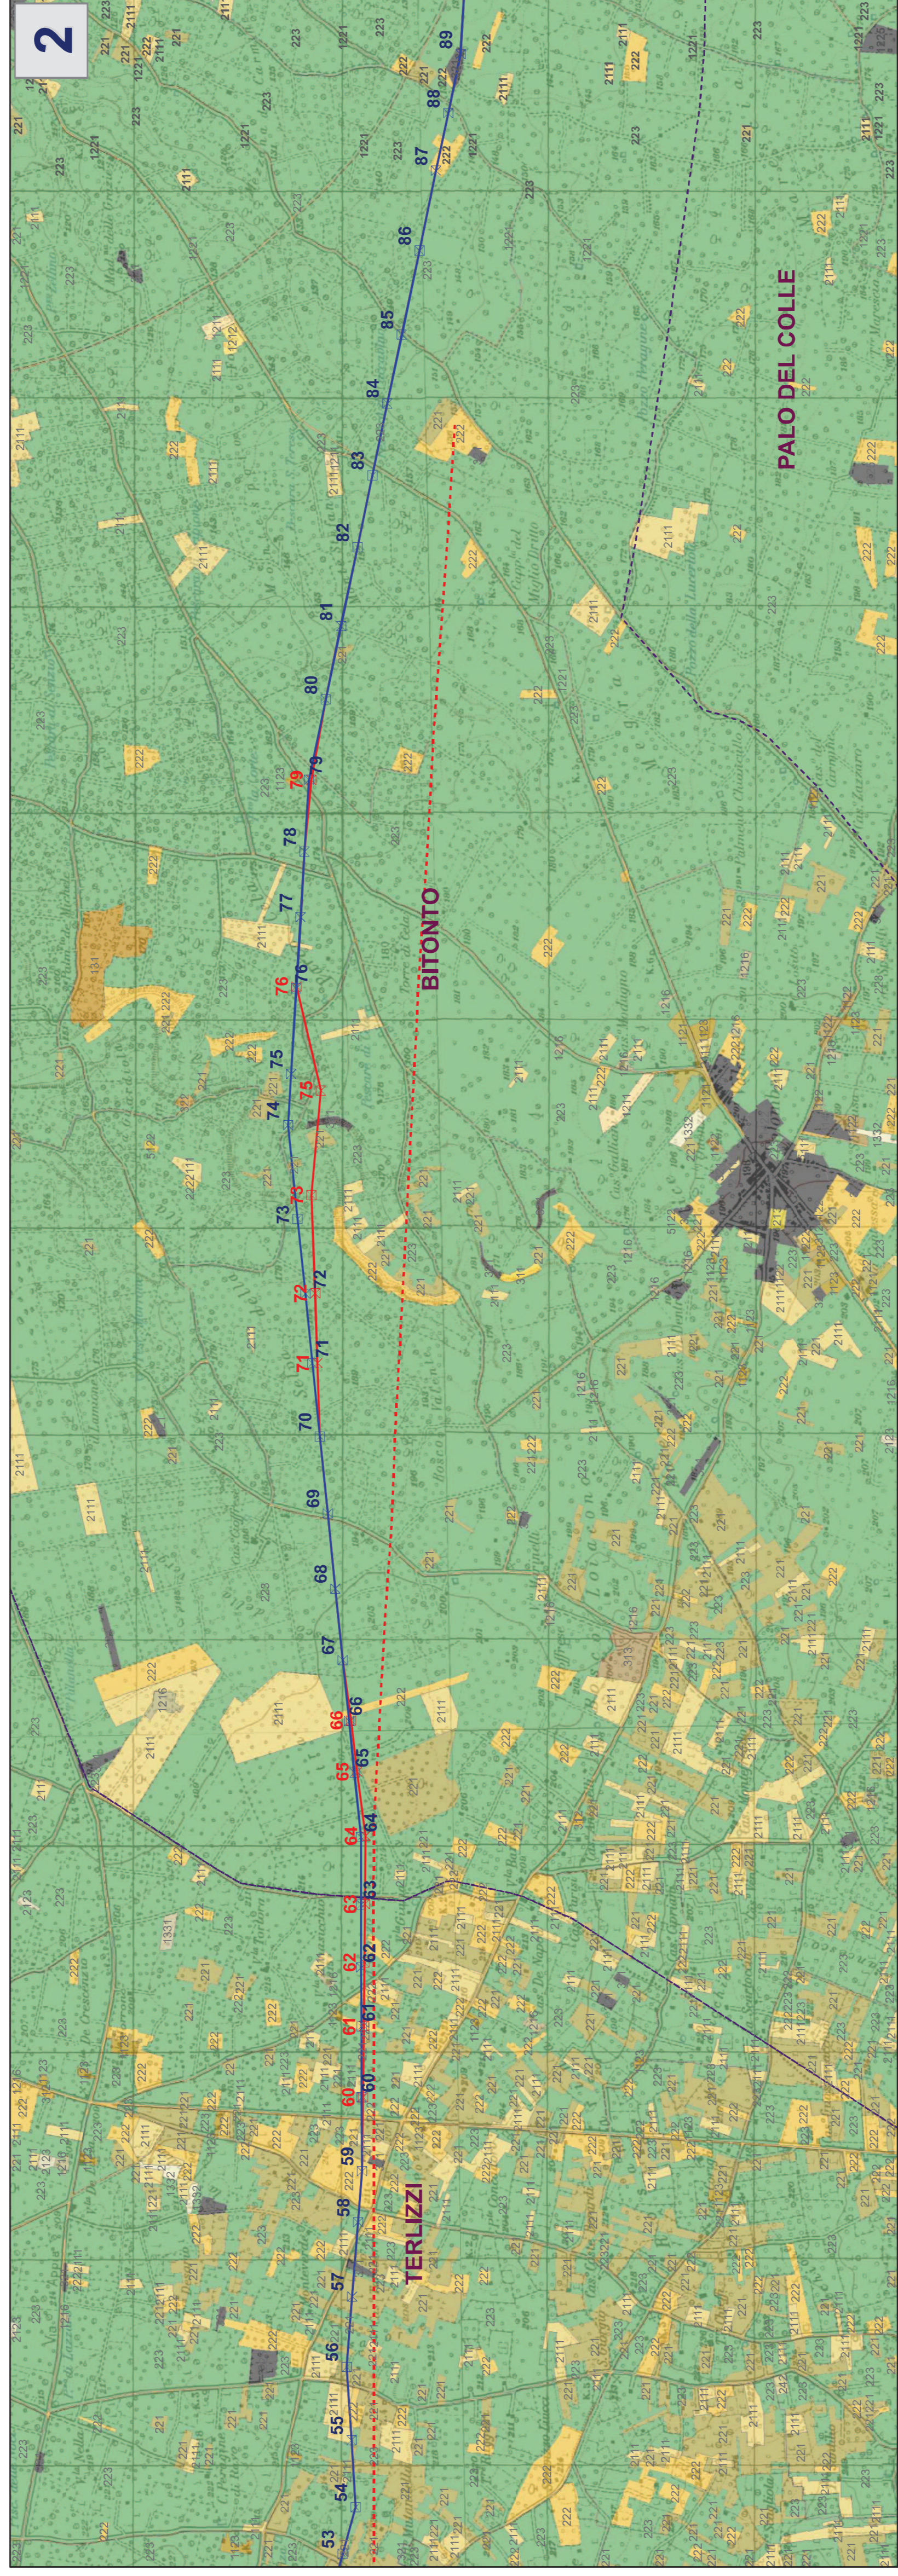

REV.	DATA	APPROVAMENTO A SEGUITO PROCEDIMENTO D.M.P/2811	INSE. DI	S.S. Svinio	M. D'Angelo	S. Modugno	A. Limone
DESCRIZIONE DELLA RESERVA				ELABORATO			
TAV-07b				CORINA DELL'ESISTENTE			
Terna Rete Italia TERRA GROUP							
TAV-07b							
TITOLO:							
ELETTRODOTTO 150 KV CP CORATO - CP BARI IND. 2							
CORINE LAND COVER CLC 2 E 3							
Sono possibili, in sede di progetto esecutivo, variazioni di posizione ed altezza dei sostegni							
TAV/7b.dwg		1 UNITA-2	AI	1:20000	SMA	ROLO	2 / 2
<small>Questo documento contiene informazioni di proprietà Terna S.p.A. e deve essere utilizzato esclusivamente dal destinatario o collaboratore alle finalità per le quali è stato redatto. E' vietata qualsiasi forma di riproduzione o di divulgazione senza l'esplicito consenso di Terna S.p.A. This document contains information proprietary to Terna S.p.A. and will have to be used exclusively for the purposes for which it has been created. Any further reuse or reproduction without the written permission of Terna S.p.A. is prohibited.</small>							