


STRALCIO PLANIMETRIA CATASTALE – SCALA 1:2000

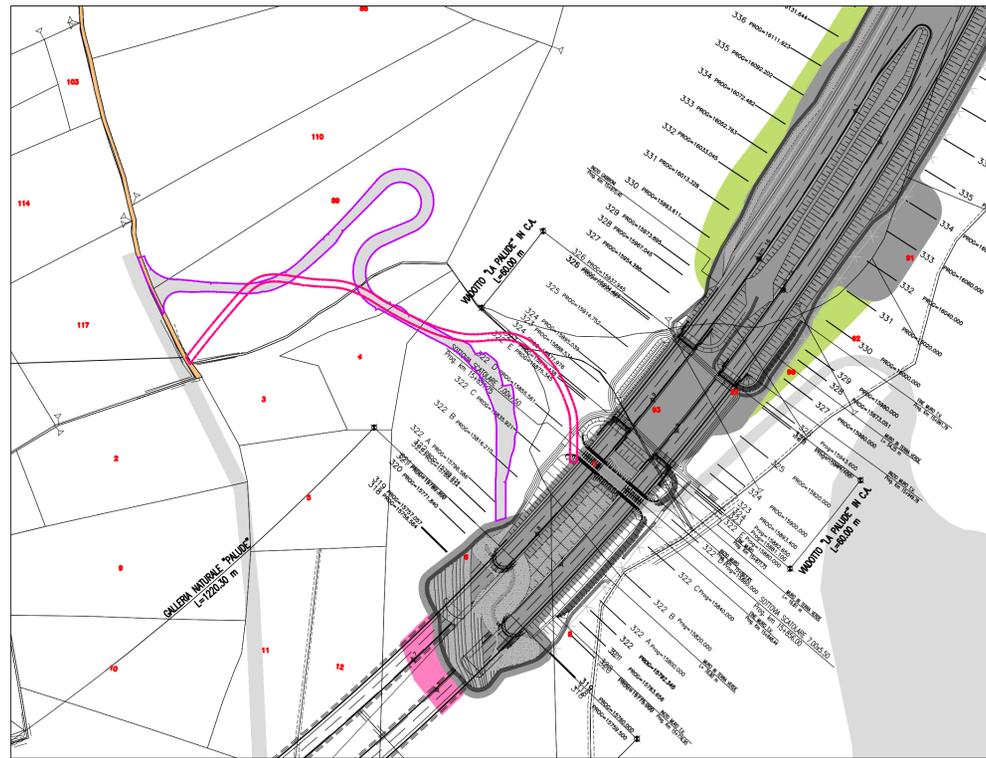

ORTOFOTO TRATTA DA GOOGLE – SCALA 1:2000



LEGENDA

- Strade pubbliche
- Corsi d'acqua
- Particella occupata temporaneamente a seguito PEA
- Particella occupata definitivamente
- Particella espropriata per opere complementari
- Particella espropriata per opere di mitigazione
- Particella espropriata per servitù
- Contorno area occupata
- Delimitazione strada (da progetto esecutivo)
- Delimitazione effettiva strada eseguita
- Perimetro particella catastale
- Identificativo particella catastale

PLANIMETRIA GENERALE – SCALA 1:1000



			
ASSE VIARIO MARCHE-UMBRIA E QUADRILATERO DI PENETRAZIONE INTERNA MAXILOTTO 1			
PROGETTO ESECUTIVO			
CONTRAENTE GENERALE		IL RESPONSABILE DEL CONTRAENTE GENERALE	
			
		IL PROGETTISTA	
GRUPPO DI PROGETTAZIONE DEL PROGETTO ESECUTIVO APPROVATO			
ATI: TECHNITAL s.p.a. (mandataria) EGIS STRUCTURES & ENVIRONNEMENT S.A. SICS s.r.l. Società Italiana Consulenza Strade S.I.S. Studio di Ingegneria Stradale s.r.l. SOIL Geologia Geotecnica Opere in sottoterraneo Difesa del territorio		IL GEOLOGO	
INTEGRAZIONE PRESTAZIONI SPECIALISTICHE <i>Dott. Ing. M. Raccosta</i>		IL RESPONSABILE DELLA CONGRUENZA FUNZIONALE CON IL PROGETTO ESECUTIVO APPROVATO (ATI: TECHNITAL-EGIS-SOIL-SIS-SICS)	
IL GEOLOGO <i>Dott. Geol. F. Ferrari</i>			
VISTO:IL RESPONSABILE DEL PROCEDIMENTO		VISTO:IL COORDINATORE DELLA SICUREZZA IN FASE DI ESECUZIONE	
<i>Dott. Ing. Vincenzo Lomma</i>		LA DIREZIONE LAVORI	
SUBLOTTO 2.1: S.S. 77 "VAL DI CHIEN TI" TRONCO PONTELATRAVE – FOLIGNO TRATTO VALMONTRE – GALLERIA MUCCIA (esclusa galleria) RIPRISTINO VIABILITA' SECONDARIA – STRADA 14 STATO ANTE OPERAM INQUADRAMENTO TERRITORIALE E RILIEVO – COMPONENTE GEOMORFOLOGICA			
Codice Unico di Progetto (CUP) <b>F12C03000050011 ex F12C03000050010</b> (comunicazione CPE 20/04/2015)			
REVISIONE		FOGLIO	
SCALA			
CODICE ELAB. # FILE	Opera	Settore	Disciplina
LO703	A2	E	P
CA40200	CAN	PLA	066
A	--	--	--
D			
C			
B			
A	EMISSIONE	22/06/15	ARCELLI
REV.	DESCRIZIONE	DATA	REDATTO
			VERIFICATO
			APPROVATO
			APPROVATO RESP. TECNICO ANAS