


PLANIMETRIA STATO DI FATTO

( SCALA 1 : 1000 )

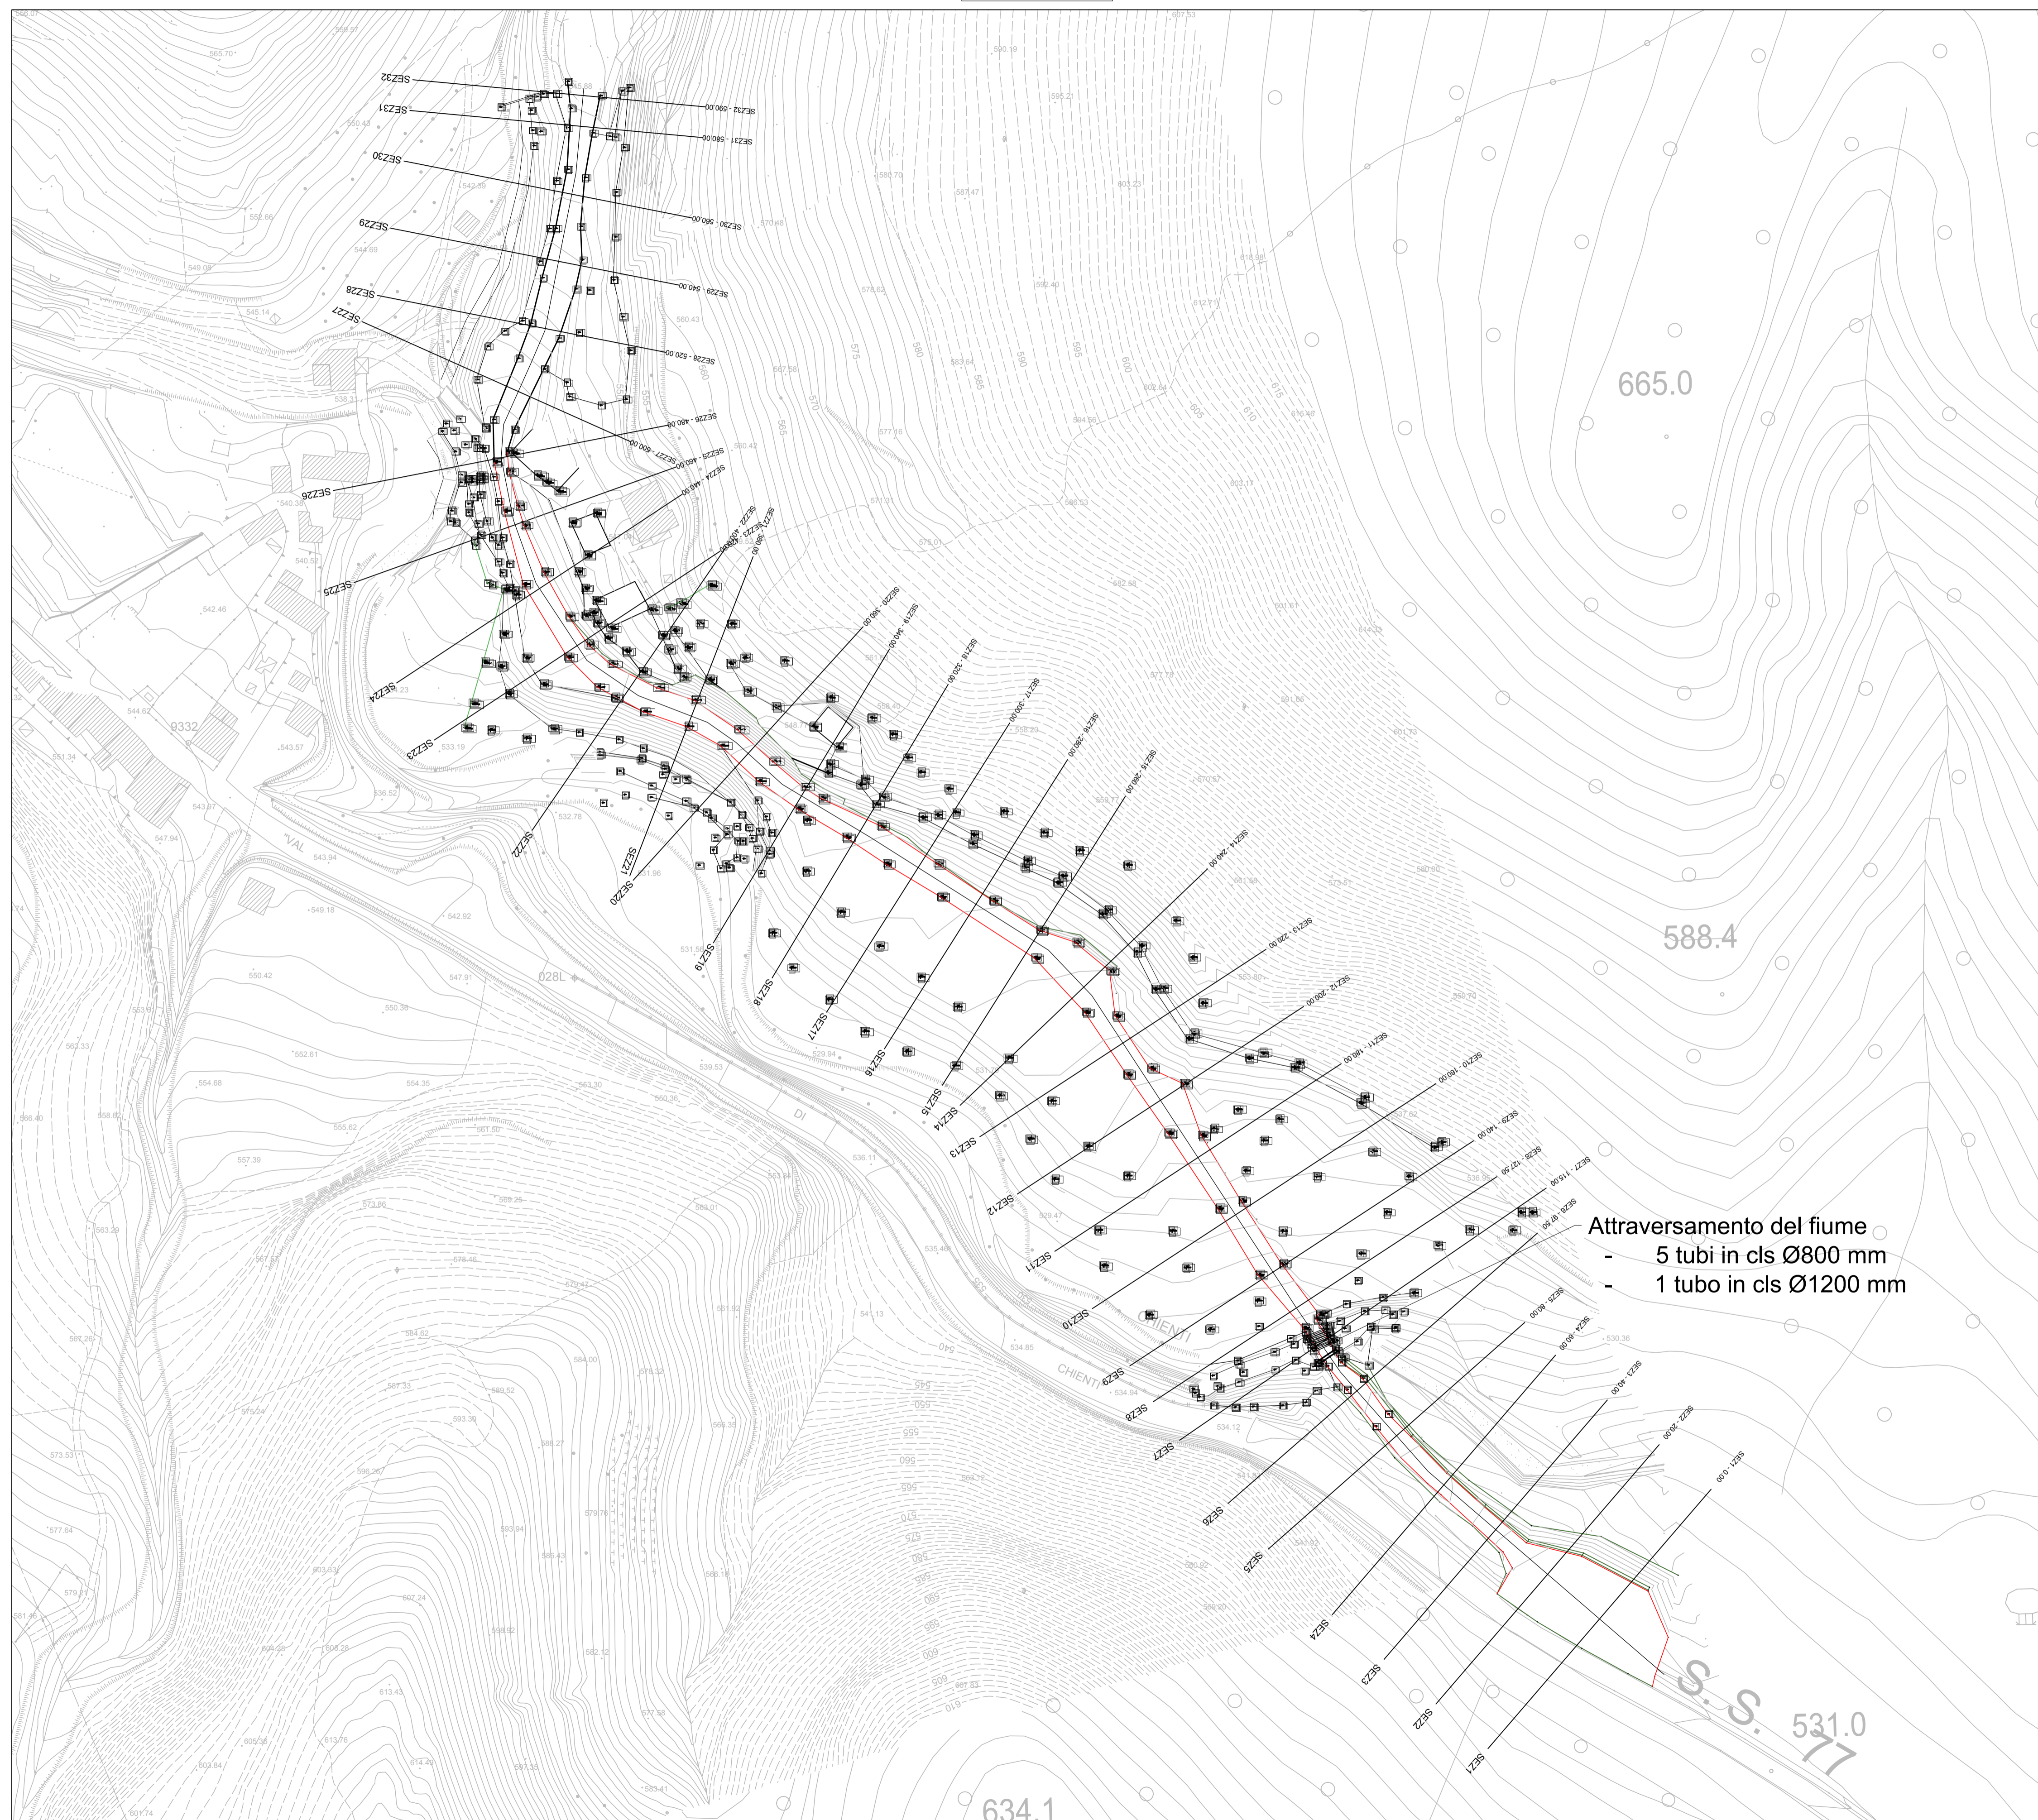

LEGENDA

Pista n.22



ASSE VIARIO MARCHE-UMBRIA  
E QUADRILATERO DI PENETRAZIONE INTERNA  
MAXILOTTO 1

PROGETTO ESECUTIVO

CONTRAENTE GENERALE		IL RESPONSABILE DEL CONTRAENTE GENERALE
<b>Val di Chienti</b> S.C.p.A.		
GRUPPO DI PROGETTAZIONE DEL PROGETTO ESECUTIVO APPROVATO		IL PROGETTISTA
ATI: TECHNITAL s.p.a. (mandataria) EGIS STRUCTURES & ENVIRONNEMENT S.A. SICS s.r.l. Società Italiana Consulenza Strade S.I.S. Studio di Ingegneria Stradale s.r.l. SOIL Geologia Geotecnica Opere in sotterraneo Difesa del territorio		IL GEOLOGO
INTEGRAZIONE PRESTAZIONI SPECIALISTICHE <i>Dott. Ing. M. Raccosta</i>		IL RESPONSABILE DELLA CONGRUENZA FUNZIONALE (CON IL PROGETTO ESECUTIVO APPROVATO) (ATI: TECHNITAL-EGIS-SOIL-SIS-SICS)
IL GEOLOGO <i>Dott. Geol. F. Ferrari</i>	VISTO: IL RESPONSABILE DEL PROCEDIMENTO <i>Dott. Ing. Vincenzo Lomma</i>	LA DIREZIONE LAVORI
VISTO: IL COORDINATORE DELLA SICUREZZA IN FASE DI ESECUZIONE		

SUBLOTTO 1.2: S.S. 77 "VAL DI CHIENTI" TRONCO PONTELATRAVE - FOLIGNO  
TRATTI FOLIGNO-VALMENOTRE E GALLERIA MUCCIA-PONTELATRAVE (inclusa galleria)

RIPRISTINO VIABILITA' SECONDARIA - STRADA 22

STATO DI FATTO  
RILIEVO TOPOGRAFICO (PLANIMETRIA) - COMPONENTE GEOMORFOLOGICA

Codice Unico di Progetto (CUP)		F12C03000050011 ex F12C03000050010	(comunicazione CUP 2014/2015)	REVISIONE	FOGLIO	SCALA
Opera	Libro	Settore	WEB	Classe	Tip. Doc.	N. Progress.
LO703	A1	E P	CA10200	CAN	PLA	053
ELAB.	FILE					
D						
C						
E						
A	EMISSIONE			30/06/15	ARCELLI	PELLEGRINI
REV.	DESCRIZIONE			DATA	REDATTO	VERIFICATO
						APPROVATO RESP. TECNICO ANAS