


PLANIMETRIA DI INQUADRAMENTO - SCALA 1:2000



ORTOFOTO DI INQUADRAMENTO - SCALA 1:2000

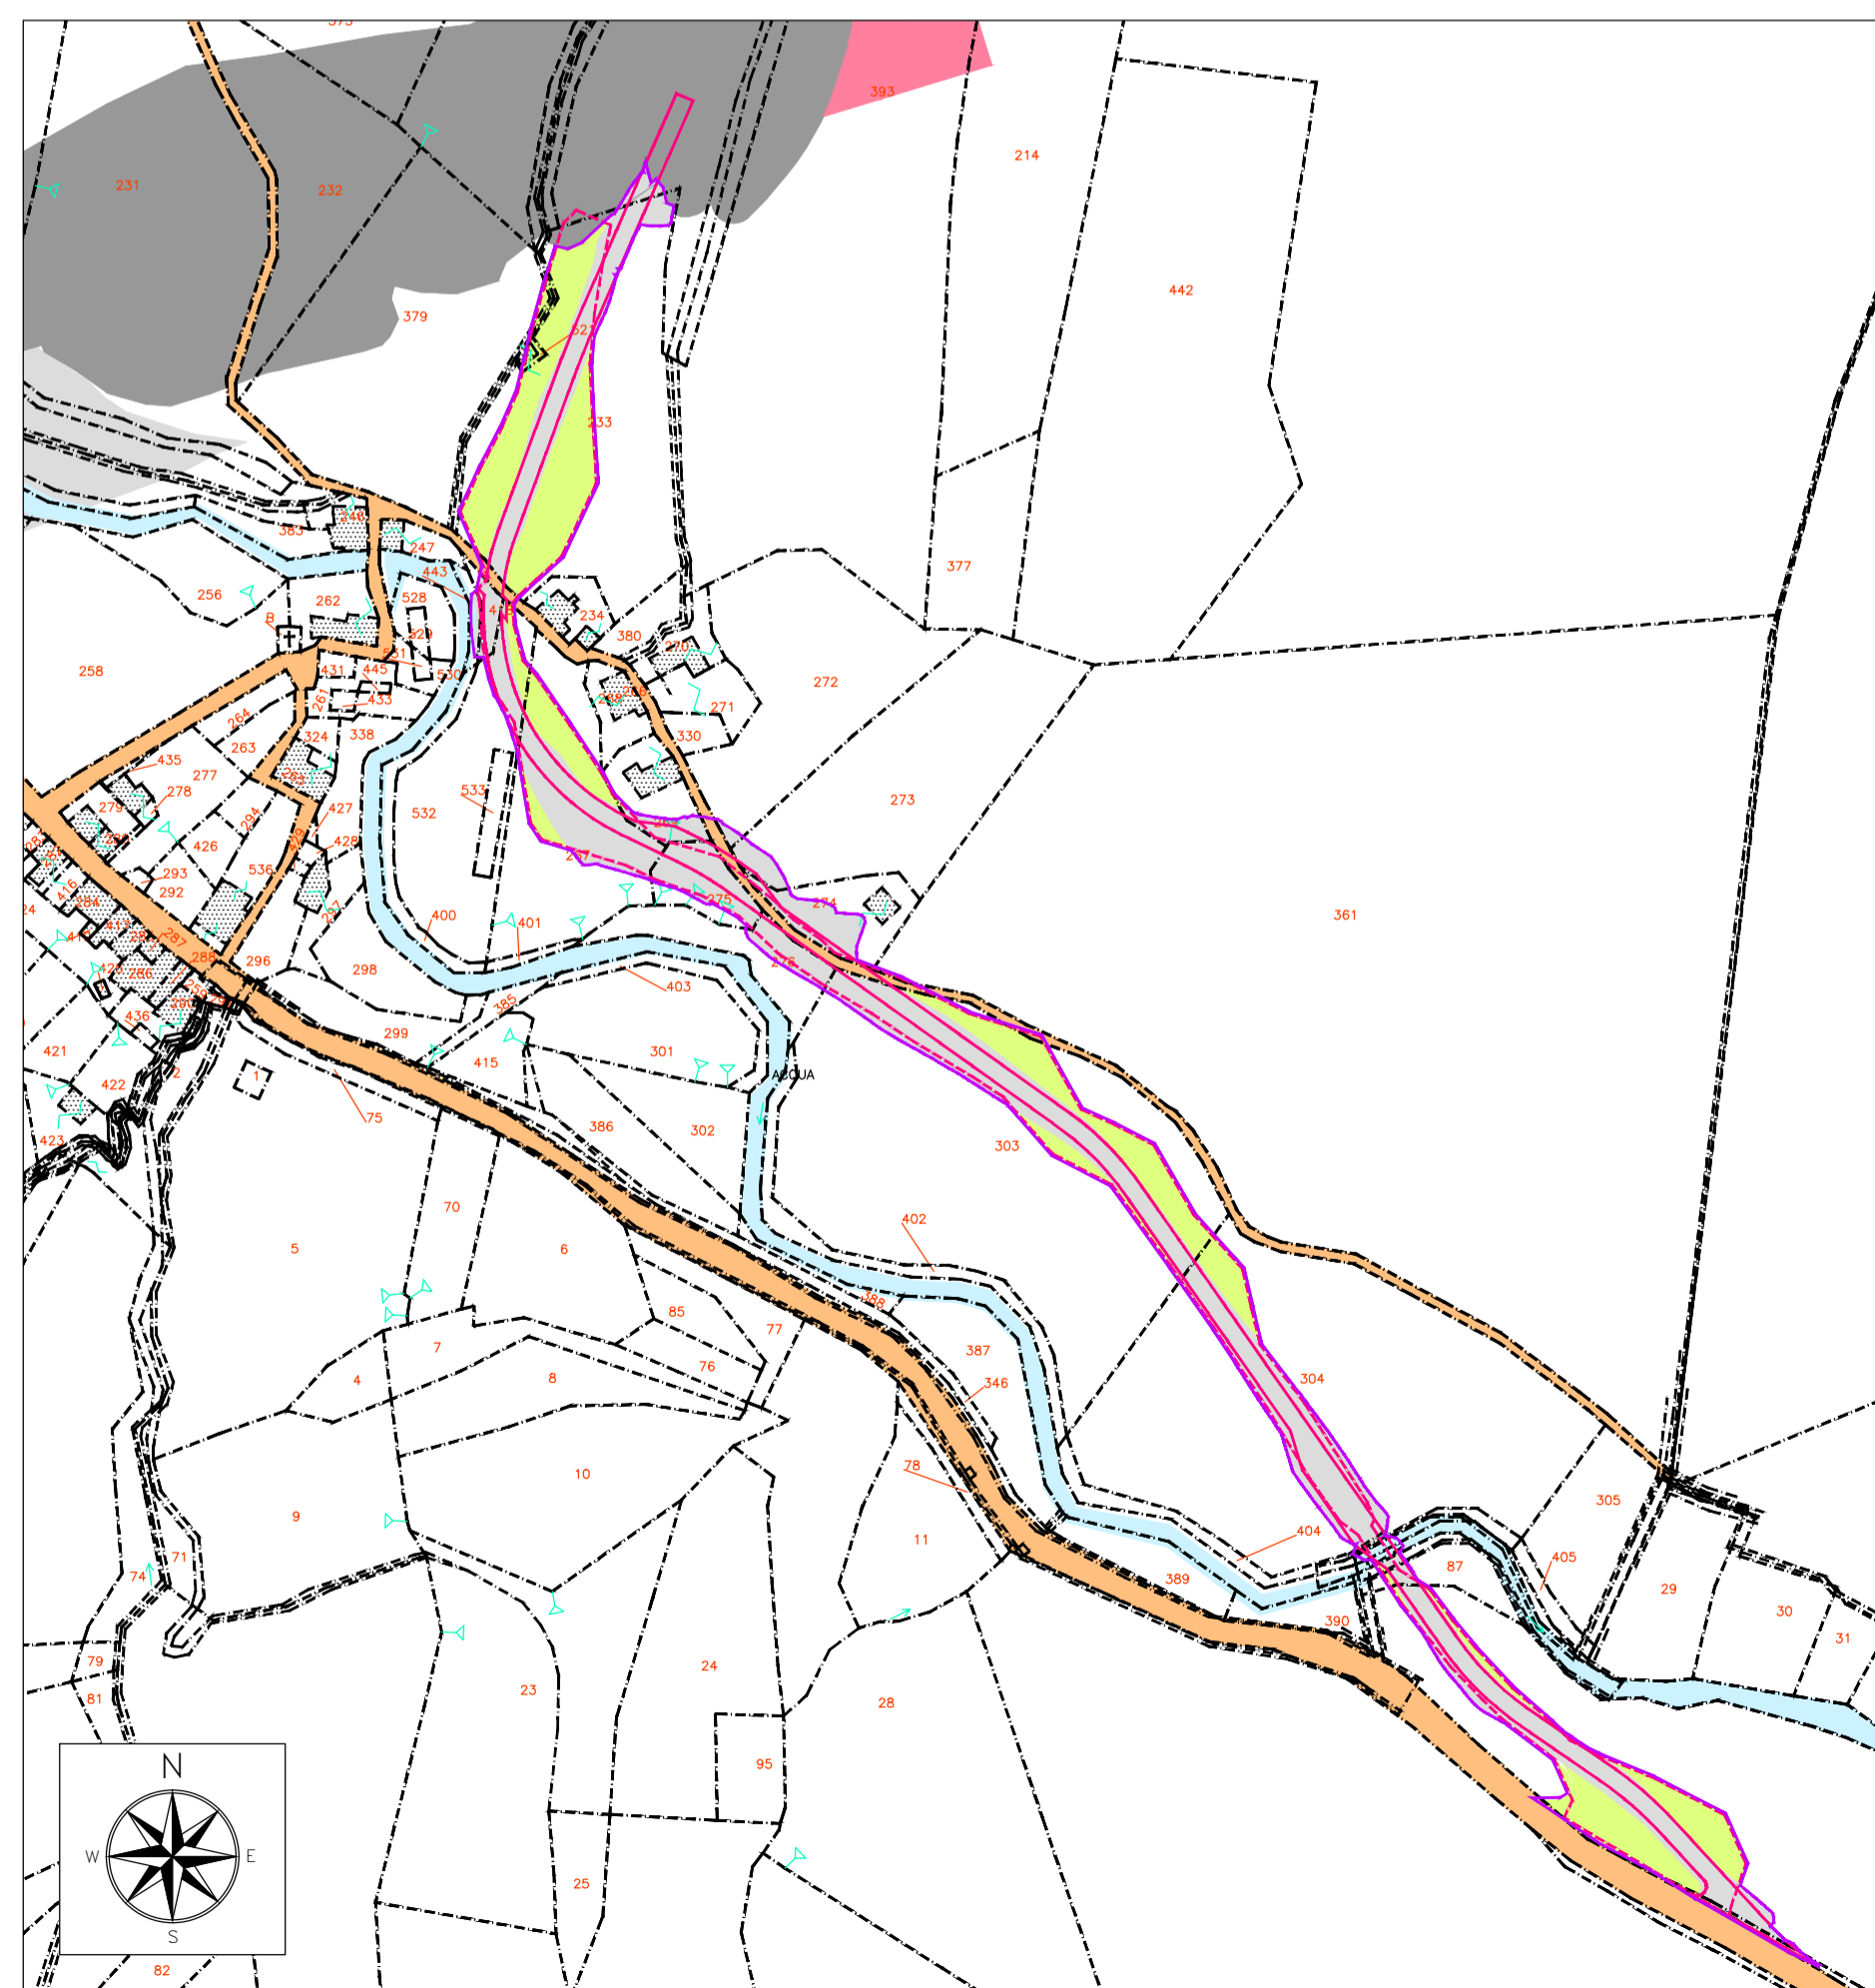

STRALCIO CATASTALE - SCALA 1:2000

LEGENDA

 Particella di proprietà demaniale	 Contorno area occupata
 Particella occupata temporaneamente a seguito PEA	 Delimitazione strada di cantiere (da progetto esecutivo)
 Particella occupata definitivamente	 Delimitazione effettiva strada di cantiere
 Particella occupata con accordi privati	 Perimetro particella catastale
 Particella occupata per servitù	 00 Identificativo particella catastale

**ASSE VIARIO MARCHE-UMBRIA
E QUADRILATERO DI PENETRAZIONE INTERNA
MAXILOTTO 1**

PROGETTO ESECUTIVO

CONTRAENTE GENERALE		IL RESPONSABILE DEL CONTRAENTE GENERALE																	
GRUPPO DI PROGETTAZIONE DEL PROGETTO ESECUTIVO APPROVATO		IL PROGETTISTA																	
ATI: TECHNITAL s.p.a. (mandataria) EGIS STRUCTURES & ENVIRONNEMENT S.A. SICS s.r.l. Società Italiana Consulenza Strade S.I.S. Studio di Ingegneria Stradale s.r.l. SOIL Geologia Geotecnica Opere in sottoterraneo Difesa del territorio																			
INTEGRAZIONE PRESTAZIONI SPECIALISTICHE <i>Dott. Ing. M. Raccosta</i>		IL GEOLOGO																	
IL GEOLOGO <i>Dott. Geol. F. Ferrari</i>		IL RESPONSABILE DELLA CONGRUENZA FUNZIONALE CON IL PROGETTO ESECUTIVO APPROVATO (ATI: TECHNITAL-EGIS-SOIL-SIS-SICS)																	
VISTO:IL RESPONSABILE DEL PROCEDIMENTO	VISTO:IL COORDINATORE DELLA SICUREZZA IN FASE DI ESECUZIONE	LA DIREZIONE LAVORI																	
<i>Dott. Ing. Vincenzo Lomma</i>																			
SUBLOTTO 1.2: S.S. 77 "VAL DI CHIEN TI" TRONCO PONTELATRAVE – FOLIGNO TRATTI FOLIGNO-VALMENOTRE E GALLERIA MUCCIA-PONTELATRAVE (inclusa galleria) RIPRISTINO VIABILITA' SECONDARIA – STRADA 22 STATO ANTE OPERAM INQUADRAMENTO TERRITORIALE																			
Codice Unico di Progetto (CUP) F12C03000050011 ex F12C03000050010 (comunicazione CPE 20/04/2015)		REVISIONE	FOGLIO																
<table border="1" style="width: 100%; border-collapse: collapse;"> <thead> <tr> <th>Opero</th> <th>Lotto</th> <th>Stato</th> <th>Settore</th> <th>WBS</th> <th>Disciplina</th> <th>Tip. Doc.</th> <th>N. Progresso</th> </tr> </thead> <tbody> <tr> <td>L0703</td> <td>A1</td> <td>E</td> <td>P</td> <td>CA10200</td> <td>CAN</td> <td>PLA</td> <td>071</td> </tr> </tbody> </table>		Opero	Lotto	Stato	Settore	WBS	Disciplina	Tip. Doc.	N. Progresso	L0703	A1	E	P	CA10200	CAN	PLA	071	A	□ □ □
Opero	Lotto	Stato	Settore	WBS	Disciplina	Tip. Doc.	N. Progresso												
L0703	A1	E	P	CA10200	CAN	PLA	071												
D																			
C																			
B																			
A	EMISSIONE	31.07.2015	Scamardella C. Mandarin G. Lamberti R.																
REV.	DESCRIZIONE	DATA	REDDATTO VERIFICATO APPROVATO APPROVATO RESP. TECNICO ANAS																