




PLANIMETRIA DI INQUADRAMENTO - SCALA 1:2000



ORTOFOTO DI INQUADRAMENTO - SCALA 1:2000

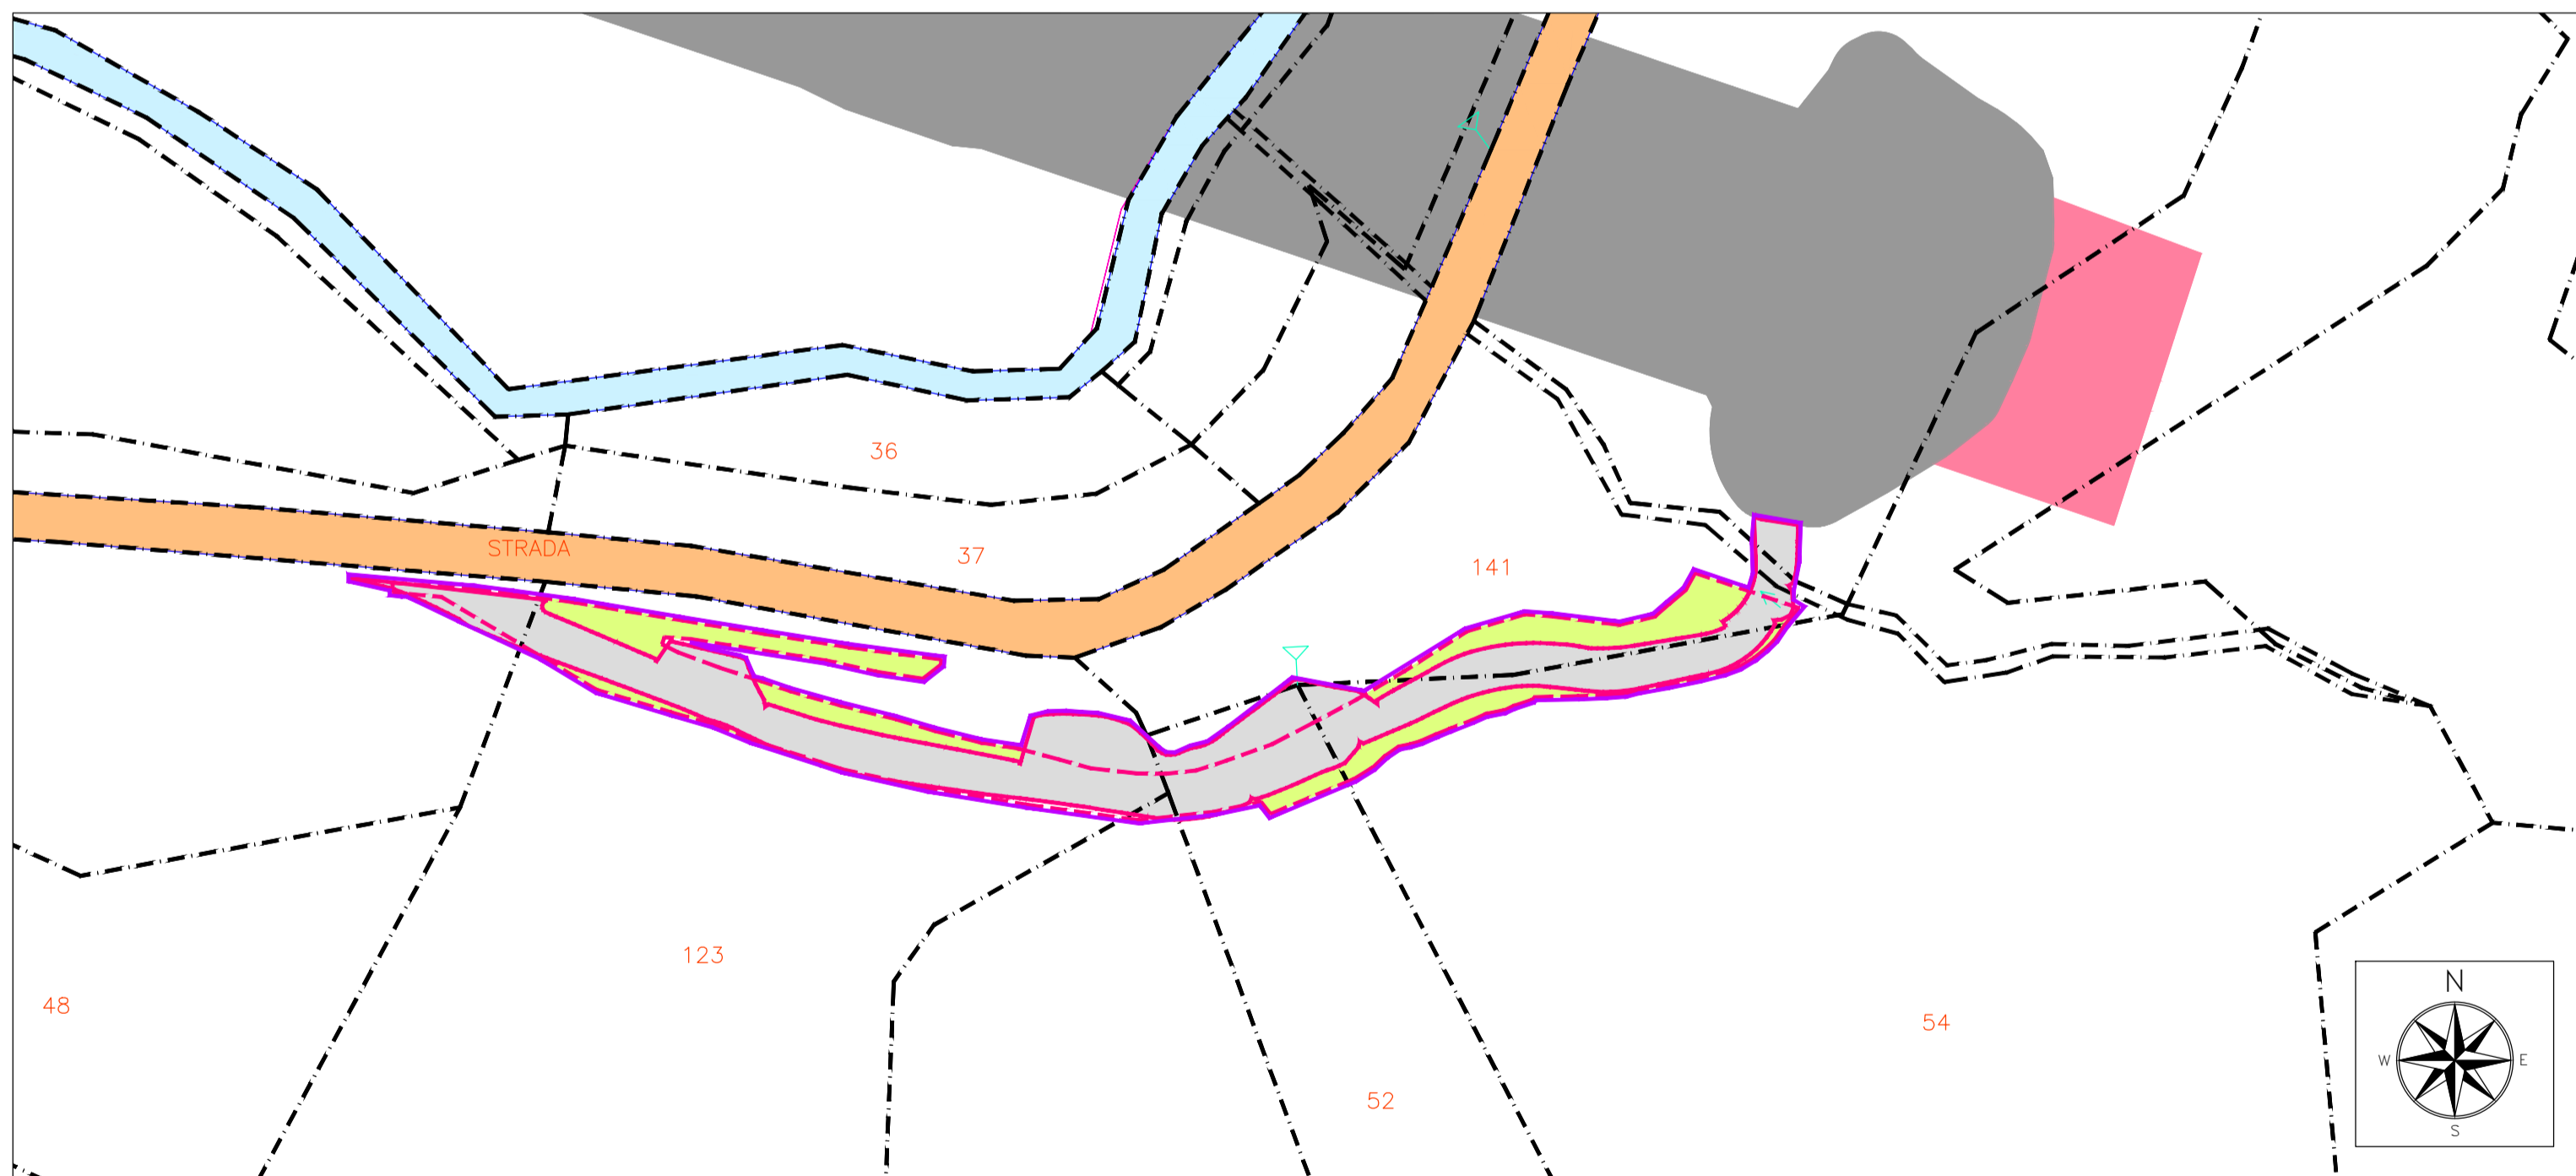

STRALCIO CATASTALE - SCALA 1:1000

LEGENDA

- Contorno area occupata
- Delimitazione strada di cantiere (da progetto esecutivo)
- Delimitazione effettiva strada di cantiere
- Particella di proprietà demaniale
- Particella occupata temporaneamente a seguito PEA
- Particella occupata definitivamente
- Particella espropriata per servitù
- Particella occupata con accordi privati
- Perimetro particella catastale
- 00 Identificativo particella catastale



ASSE VIARIO MARCHE-UMBRIA
E QUADRILATERO DI PENETRAZIONE INTERNA
MAXILOTTO 1

PROGETTO ESECUTIVO

| | |
|--|---|
| <p>CONTRAENTE GENERALE</p> <div style="text-align: center; border: 2px solid blue; padding: 5px; margin: 10px 0;"> Val di Chienti S.C.p.A. </div> | <p>IL RESPONSABILE DEL CONTRAENTE GENERALE</p> |
| <p>GRUPPO DI PROGETTAZIONE DEL PROGETTO ESECUTIVO APPROVATO</p> <p>ATI: TECHNITAL s.p.a. (mandataria) EGIS STRUCTURES & ENVIRONNEMENT S.A. SICS s.r.l. Società Italiana Consulenza Strade S.I.S. Studio di Ingegneria Stradale s.r.l. SOIL Geologia Geotecnica Opere in sottoterraneo Difesa del territorio</p> <p>INTEGRAZIONE PRESTAZIONI SPECIALISTICHE <i>Dott. Ing. M. Raccosta</i></p> <p>IL GEOLOGO <i>Dott. Geol. F. Ferrari</i></p> | <p>IL PROGETTISTA</p> <div style="text-align: center;"> </div> <p>IL GEOLOGO</p> <p>IL RESPONSABILE DELLA CONGRUENZA FUNZIONALE CON IL PROGETTO ESECUTIVO APPROVATO (ATI: TECHNITAL-EGIS-SOIL-SIS-SICS)</p> |
| <p>VISTO: IL RESPONSABILE DEL PROCEDIMENTO <i>Dott. Ing. Vincenzo Lomma</i></p> | <p>VISTO: IL COORDINATORE DELLA SICUREZZA IN FASE DI ESECUZIONE</p> |
| <p>LA DIREZIONE LAVORI</p> | |

SUBLOTTO 1.2: S.S. 77 "VAL DI CHIENTI" TRONCO PONTELATRAVE – FOLIGNO
TRATTI FOLIGNO-VALMENOTRE E GALLERIA MUCCIA-PONTELATRAVE (inclusa galleria)
RIPRISTINO VIABILITA' SECONDARIA – **STRADA 23**
STATO ANTE OPERAM
INQUADRAMENTO TERRITORIALE

| | | | | | | | | | |
|--|-------------|-------|---------|---------|------------|----------------|--------------|-------------|------------------------------|
| Codice Unico di Progetto (CUP) F12C03000050010 (Delibera CIPE 13/2004) | | | | | | | REVISIONE | FOGLIO | SCALA |
| Operazione | Lotto | Stato | Settore | MBS | Disciplina | Tip. Doc. | N. Progress. | | |
| 0703 | A1 | E | P | CA10200 | CAN | PLA | 057 | B | |
| D | | | | | | | | | |
| C | | | | | | | | | |
| B | REVISIONE | | | | 10.01.2016 | Scamardello C. | Mandarini G. | Lamberti R. | |
| A | EMISSIONE | | | | 15.07.2015 | Scamardello C. | Mandarini G. | Lamberti R. | |
| REV. | DESCRIZIONE | | | | DATA | REDDATTO | VERIFICATO | APPROVATO | APPROVATO RESP. TECNICO ANAS |