




PLANIMETRIA STATO DI FATTO - SCALA 1:1000

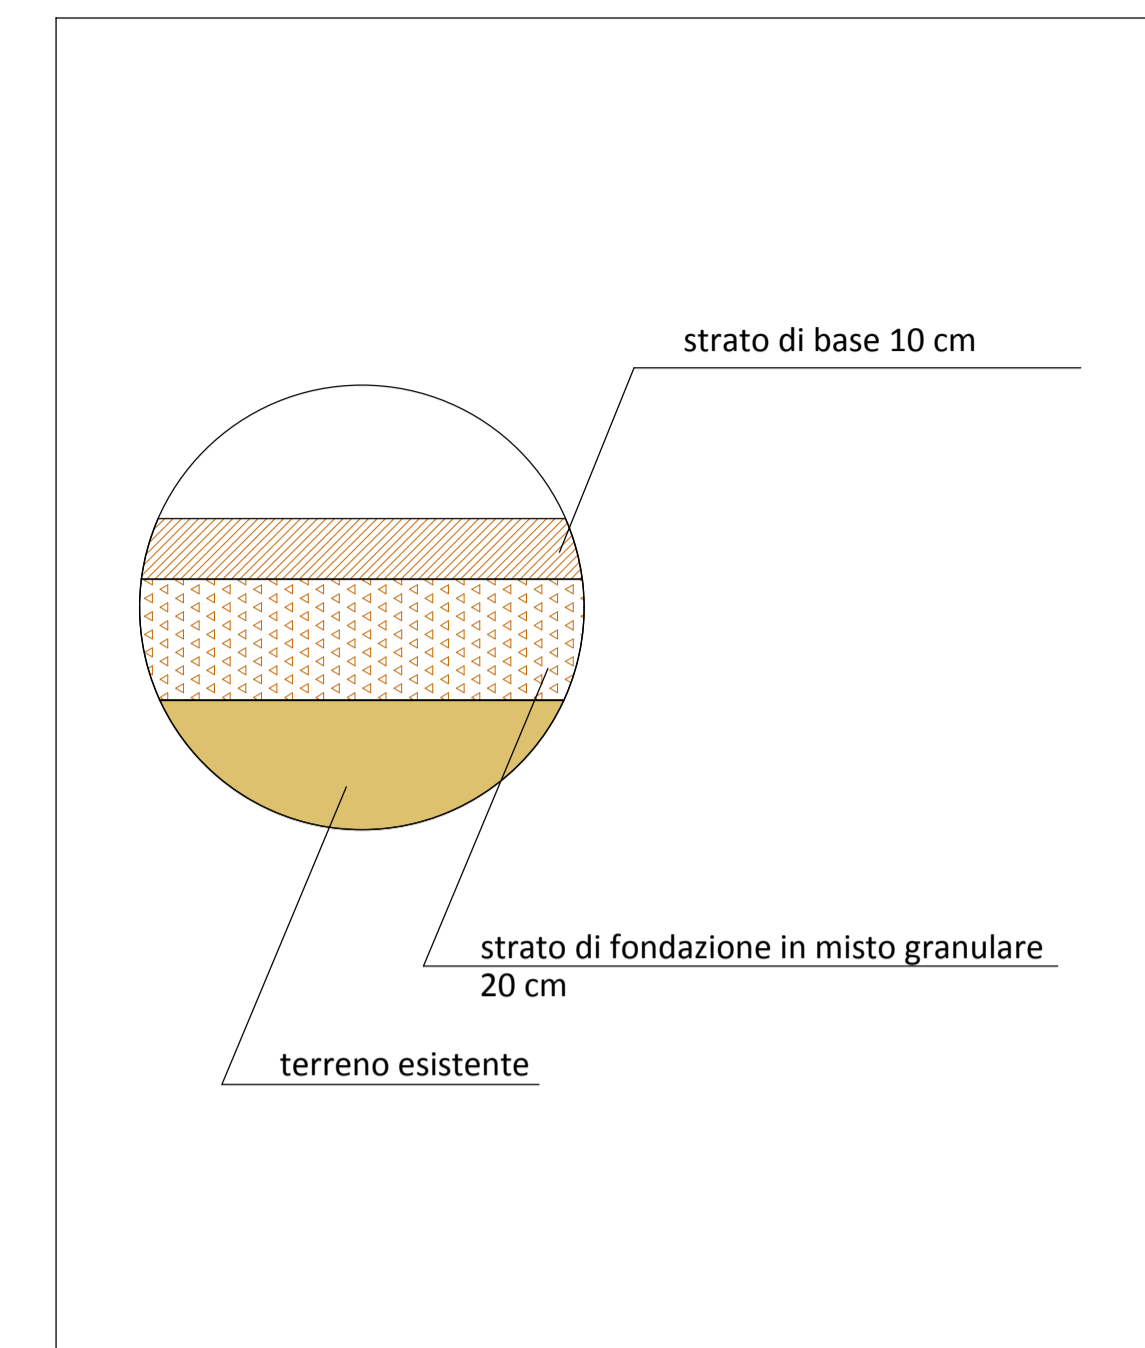


ORTOFOTO STATO DI FATTO A MAGGIO 2013 - SCALA 1:2000

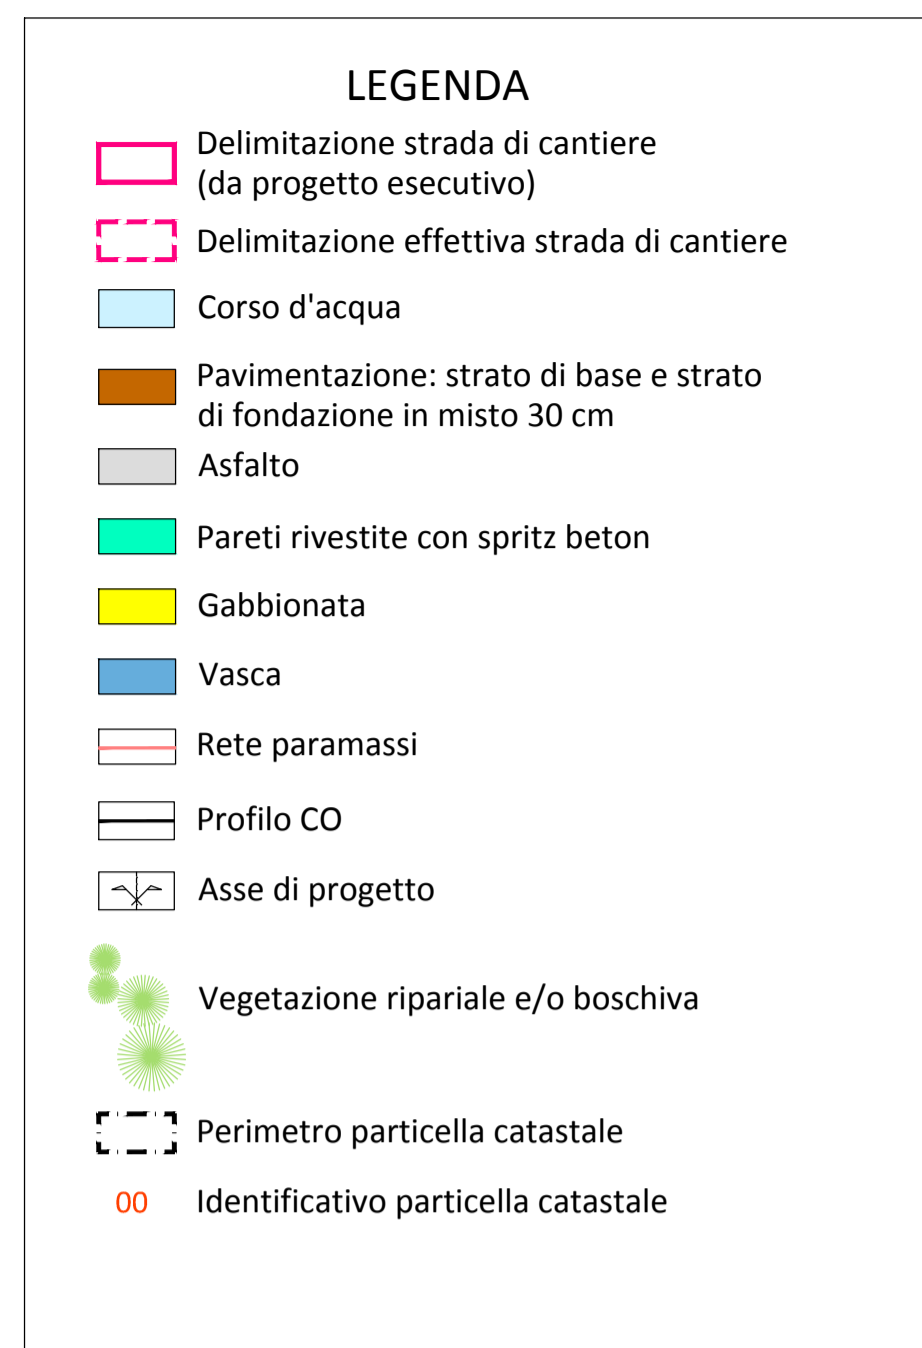


PARTICOLARE A: PAVIMENTAZIONE - FUORI SCALA

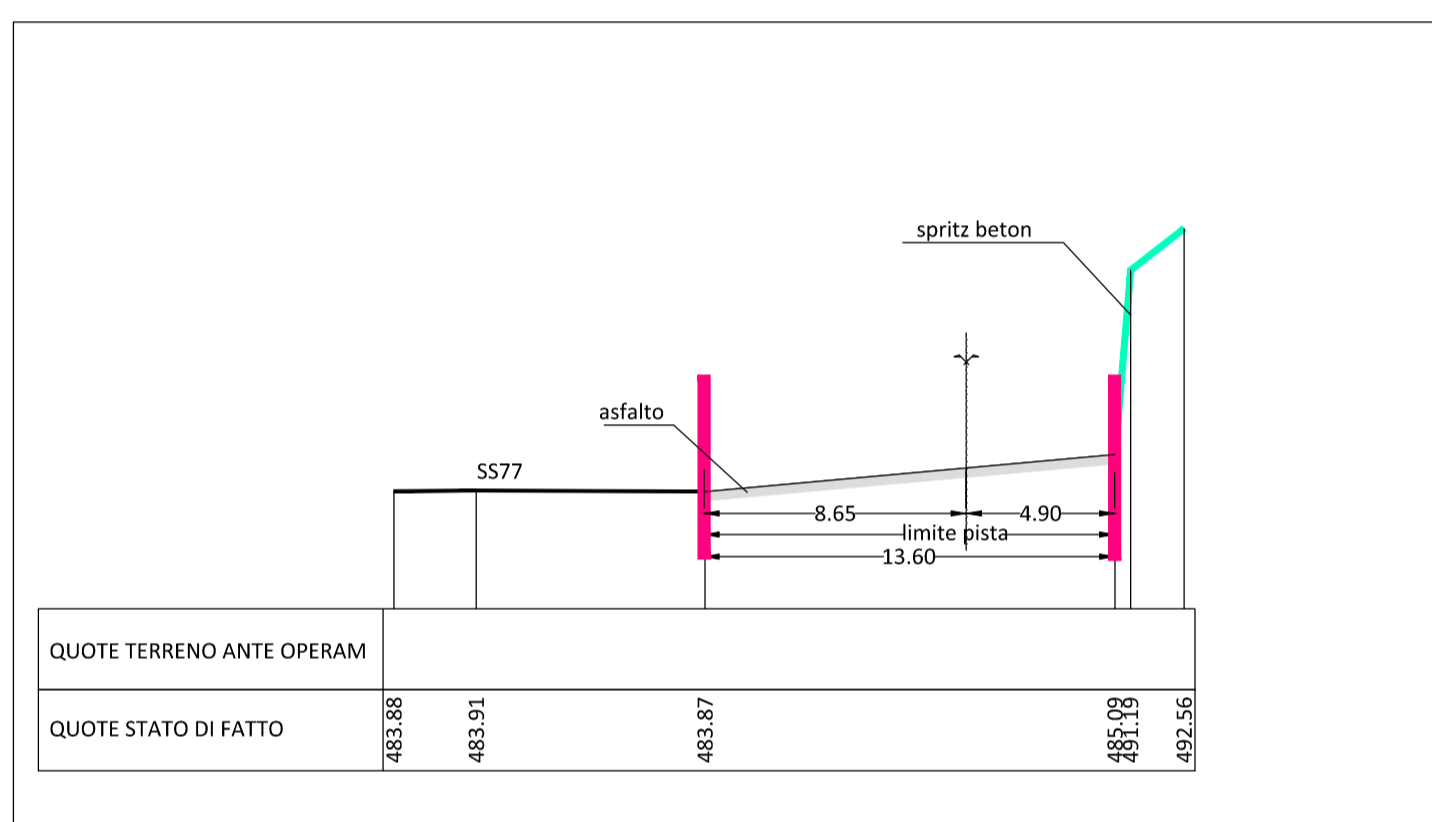


SEZIONE 1 - TIPO A - SCALA 1:250

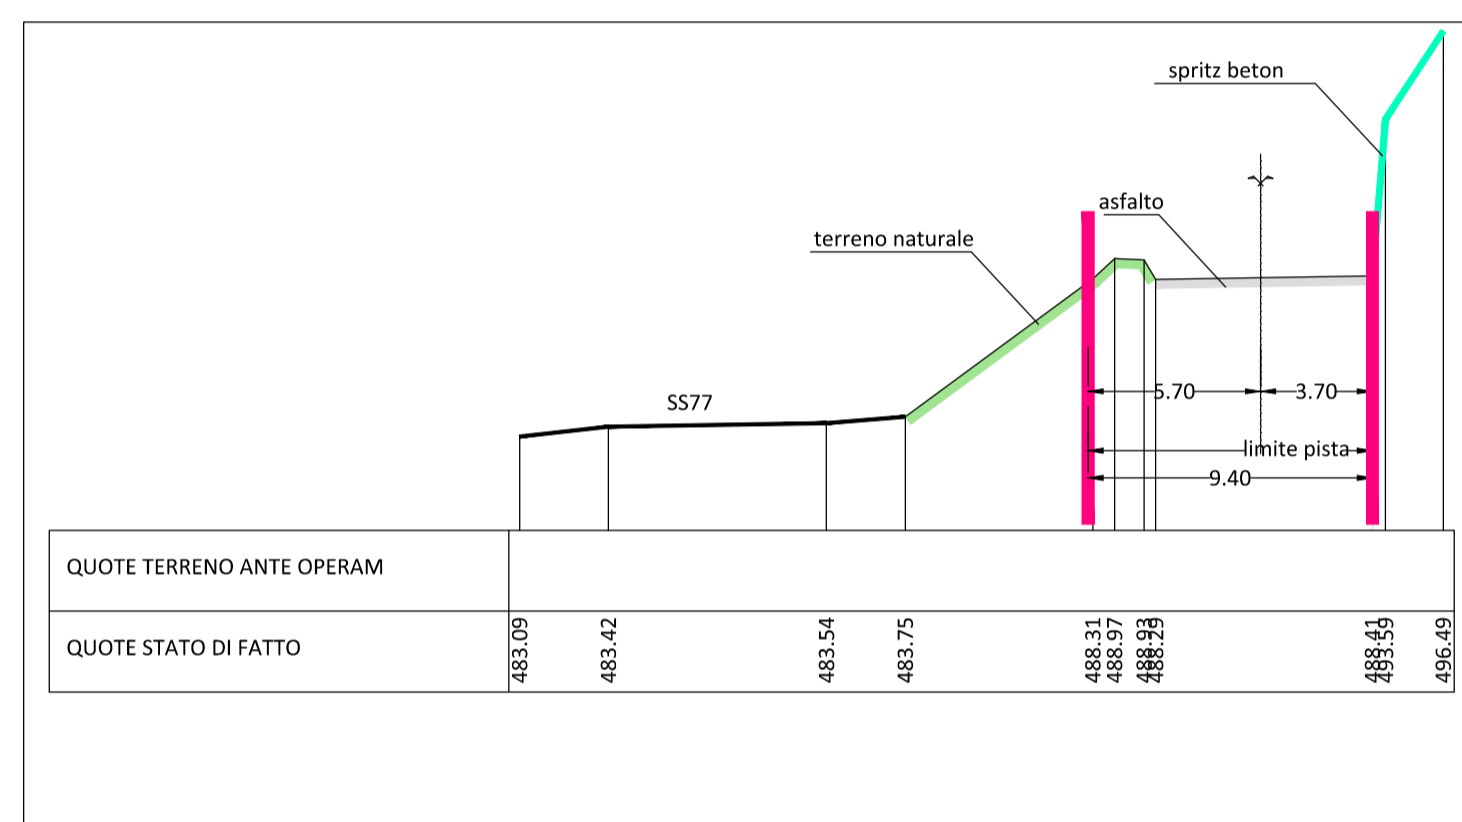


SEZIONE 2 - TIPO B - SCALA 1:250

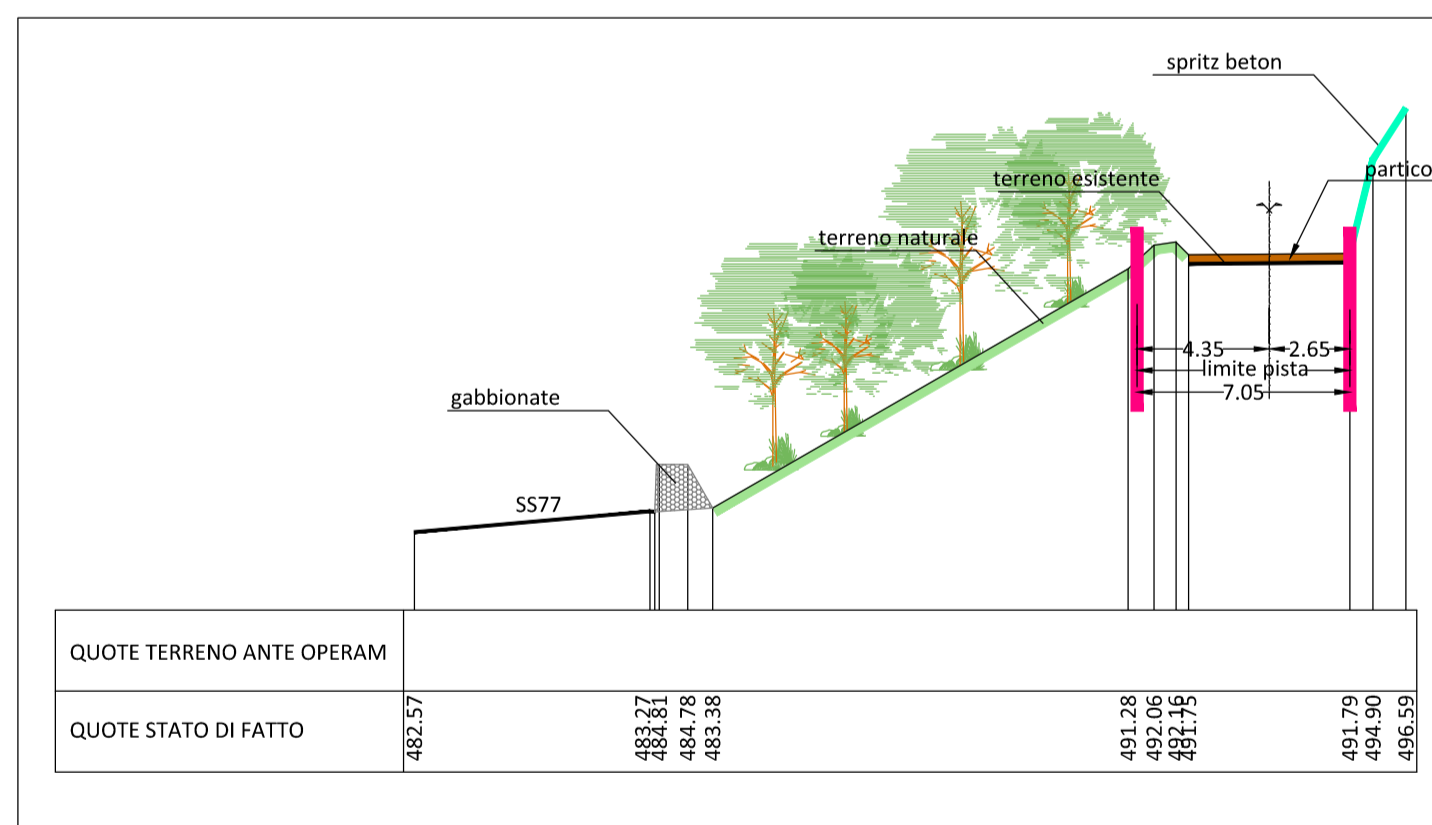

SEZIONE 3 - TIPO C - SCALA 1:250

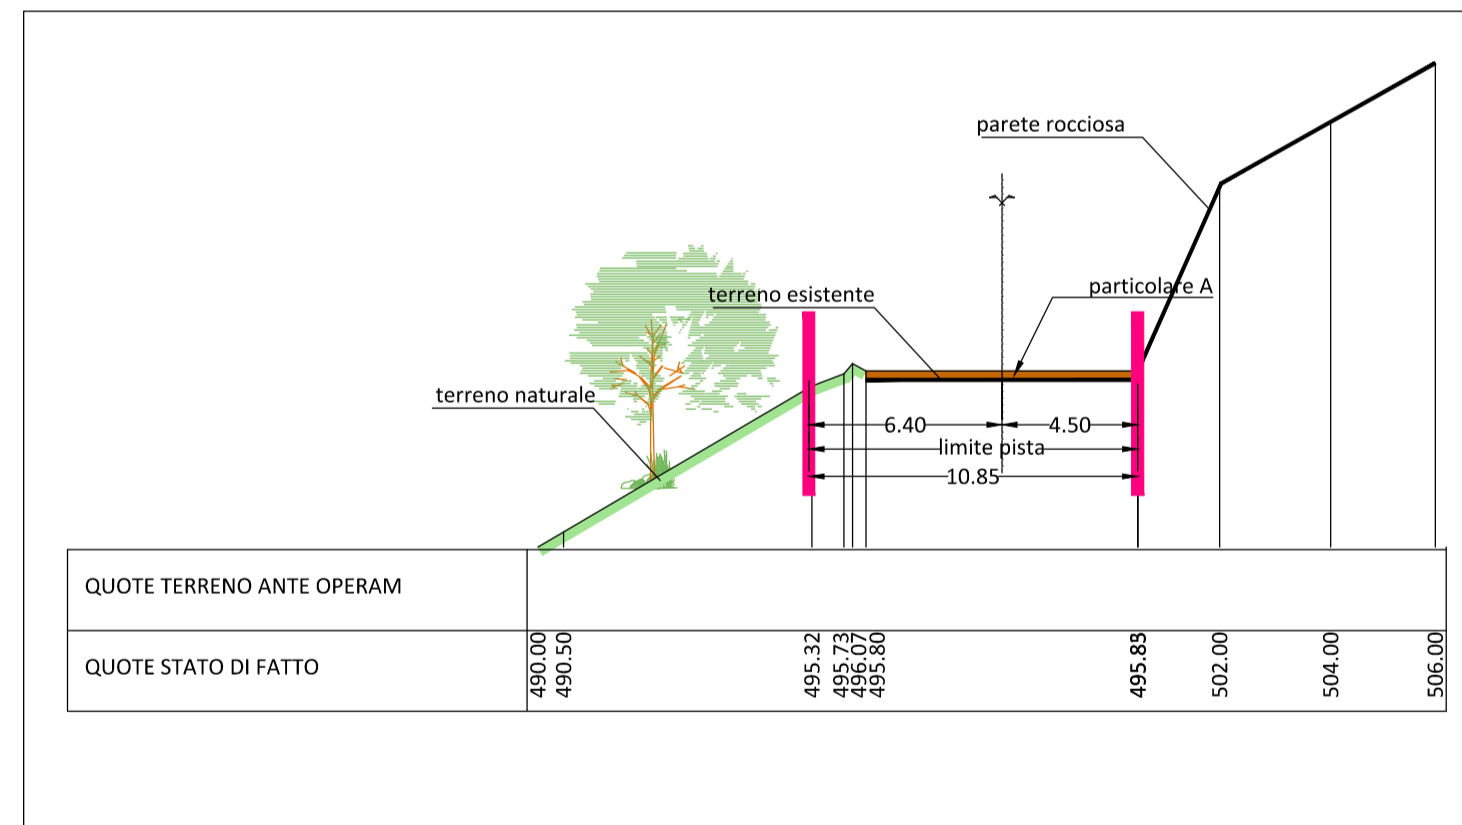

SEZIONE 4 - TIPO D - SCALA 1:250

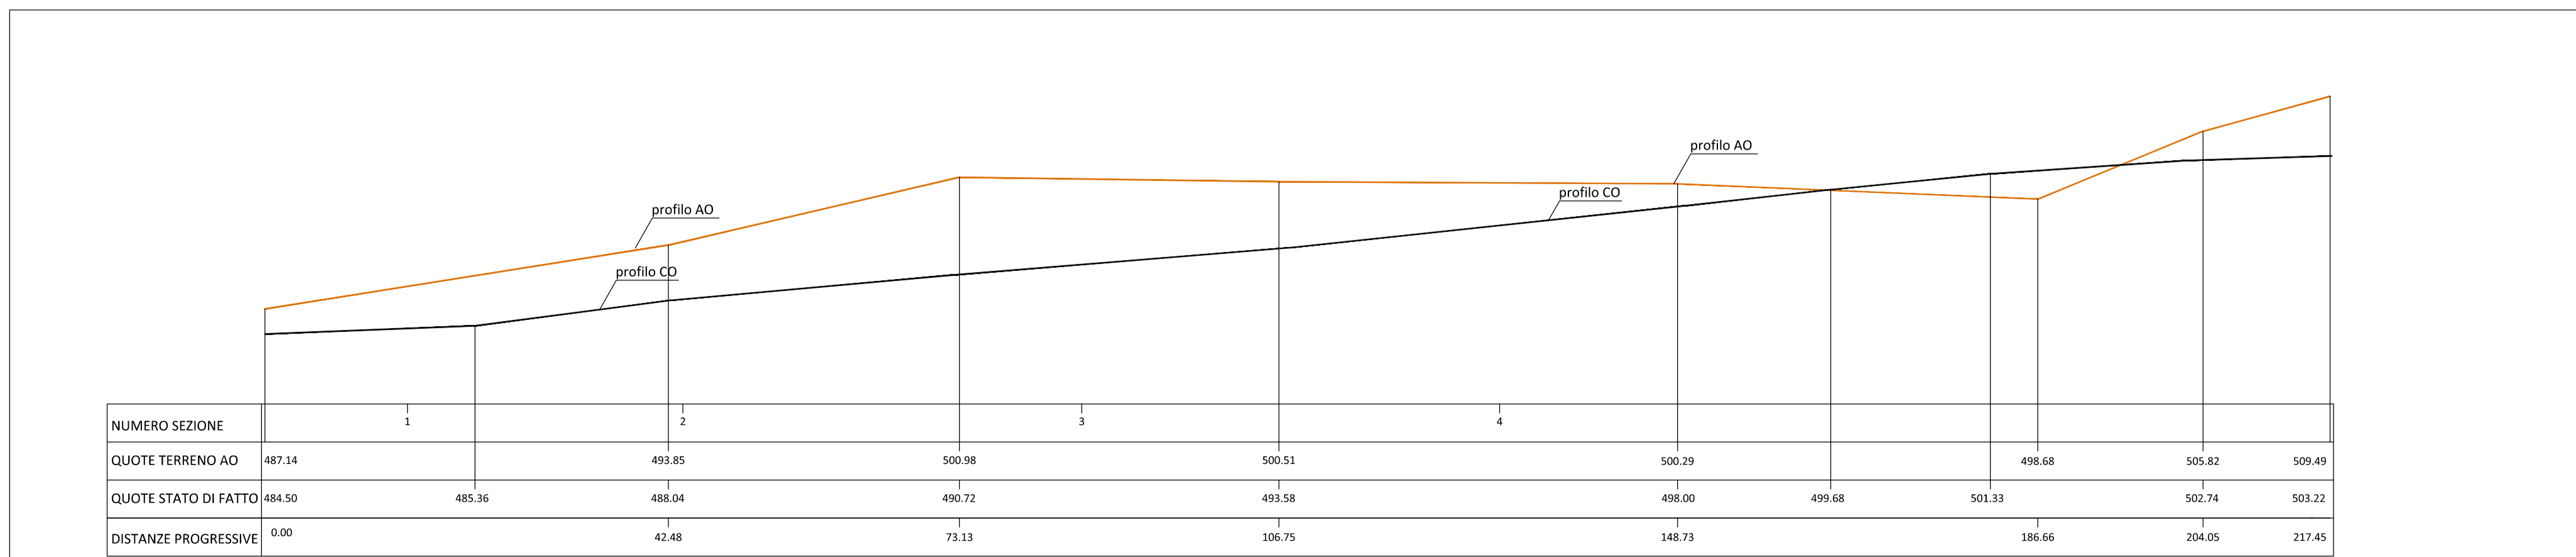

PROFILO ANTE OPERAM E CORSO D'OPERA - SCALA 1:500

**ASSE VIARIO MARCHE-UMBRIA
E QUADRILATERO DI PENETRAZIONE INTERNA
MAXILOTTO 1**

PROGETTO ESECUTIVO

CONTRAENTE GENERALE		IL RESPONSABILE DEL CONTRAENTE GENERALE	
GRUPPO DI PROGETTAZIONE DEL PROGETTO ESECUTIVO APPROVATO		IL PROGETTISTA	
ATI: TECHNITAL s.p.a. (mandataria) EGIS STRUCTURES & ENVIRONNEMENT S.A. SICS s.r.l. Società Italiana Consulenza Strade S.I.S. Studio di Ingegneria Stradale s.r.l. SOIL Geologia Geotecnica Opere in sotterraneo Difesa del territorio			
INTEGRAZIONE PRESTAZIONI SPECIALISTICHE <i>Dott. Ing. M. Raccosta</i>		IL GEOLOGO	
IL GEOLOGO <i>Dott. Geol. F. Ferrari</i>		IL RESPONSABILE DELLA CONGRUENZA FUNZIONALE CON IL PROGETTO ESECUTIVO APPROVATO (ATI: TECHNITAL-EGIS-SOIL-SIS-SICS)	
VISTO: IL RESPONSABILE DEL PROCEDIMENTO <i>Dott. Ing. Vincenzo Lamma</i>	VISTO: IL COORDINATORE DELLA SICUREZZA IN FASE DI ESECUZIONE	LA DIREZIONE LAVORI	
SUBLOTTO 1.2: S.S. 77 "VAL DI CHIANTI" TRONCO PONTELATRAVE - FOLIGNO TRATTI FOLIGNO-VALMENOTRE E GALLERIA MUCCIA-PONTELATRAVE (inclusa galleria) RIPRISTINO VIABILITA' SECONDARIA - STRADA 23 STATO DI FATTO: RILIEVO (Ortofoto, Planimetria, Profilo e Sezioni tipo)			
Codice Unico di Progetto (CUP) F12C03000050010 (Delibera CPE 13/2004)		REVISIONE	FOLGIO
Codice SIA e FILE		SCALA	
Opera	Lotto	Stato	Settore
LO703	A1	E	P
Disciplina	WBS	Typo Doc.	N. Progress.
CA10200	CAN	PLA	059
D			
C			
B	REVISIONE	10.01.2016	Scamardello C. Mandarini G. Lamberti R.
A	EMMISSIONE	15.07.2015	Scamardello C. Mandarini G. Lamberti R.
REV.	DESCRIZIONE	DATA	REDDATO
		VERIFICATO	APPROVATO
			APPROVATO RESP. TECNICO ANAS