



**RILIEVO SCOGLIERA IN CORRISPONDENZA DEL VERTICE C (V SPORGENTE)
SCALA 1:200**

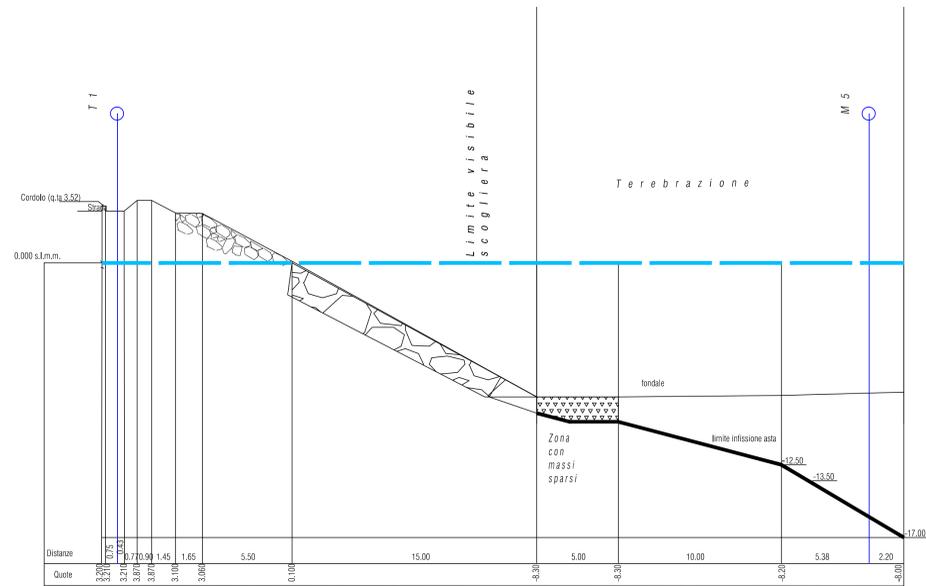

**RILIEVO SCOGLIERA IN CORRISPONDENZA DEL VERTICE A (EX YARD BELLELI)
SCALA 1:200**

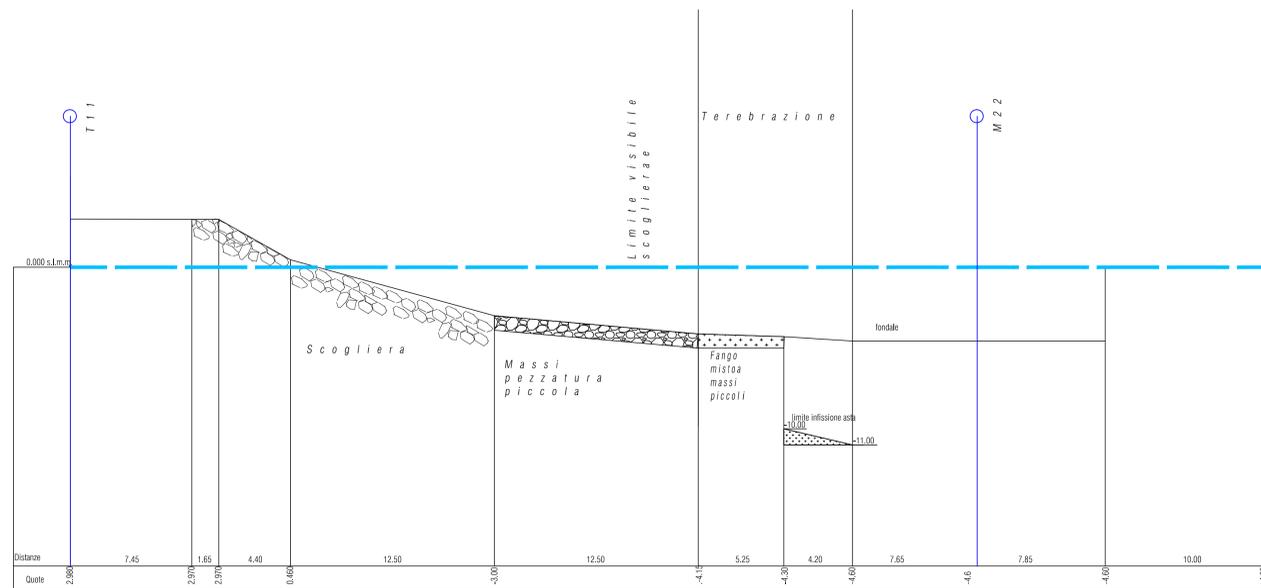

TARANTO
Autorità portuale



DIREZIONE LAVORI



INTERVENTI PER IL DRAGAGGIO DI 2,3 M³ DI SEDIMENTI IN AREA MOLO POLISETTORIALE PER LA REALIZZAZIONE DI UN PRIMO LOTTO DELLA CASSA DI COLMATA FUNZIONALE ALL'AMPLIAMENTO DEL V SPORGENTE DEL PORTO DI TARANTO
Progetto Esecutivo

MARGINAMENTO A MARE

Rilievo scogliera in corrispondenza vertici A e C

SCALA: 1:200

CODICE PROGETTO	CODICE ELABORATO	REV	REP
PUG102	PE TOP MM 00 00 PV 01 B	4	81

REV	DATA	DESCRIZIONE	REDATTO	CONTROLLATO	APPROVATO
B	Maggio 2016	Nota A.P. Prot. U. 0006807 22/04/2016	Astaldi		
A	Gennaio 2016	Emissione	Astaldi		

Progettisti indicati - R.T.P.:

MANDATARIA: **LSTN** ingegneria
MANDANTE: **ingLuigiSeverini.studio** ingegneria italiana



IL RESPONSABILE DEL PROCEDIMENTO