
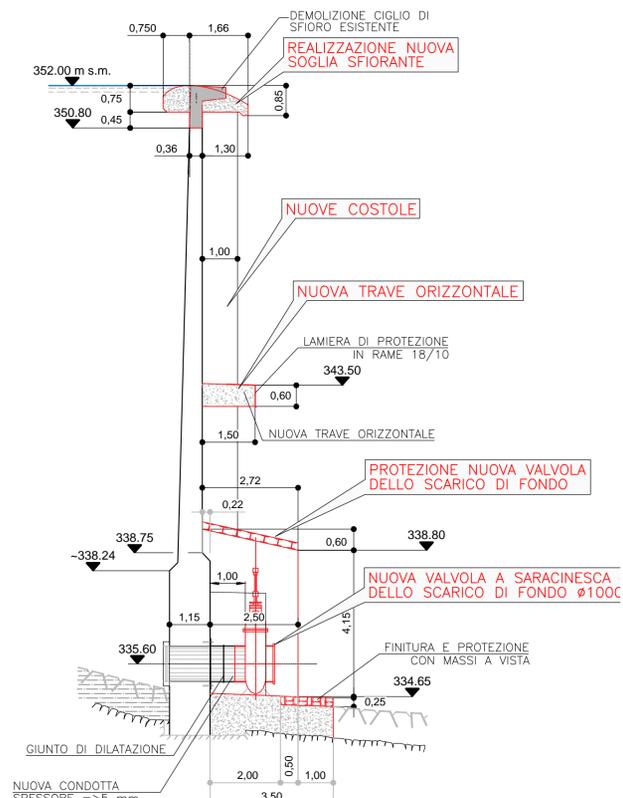


PLANIMETRIA GENERALE

NUOVA SOGLIA SFIORANTE

SEZIONE A-A'

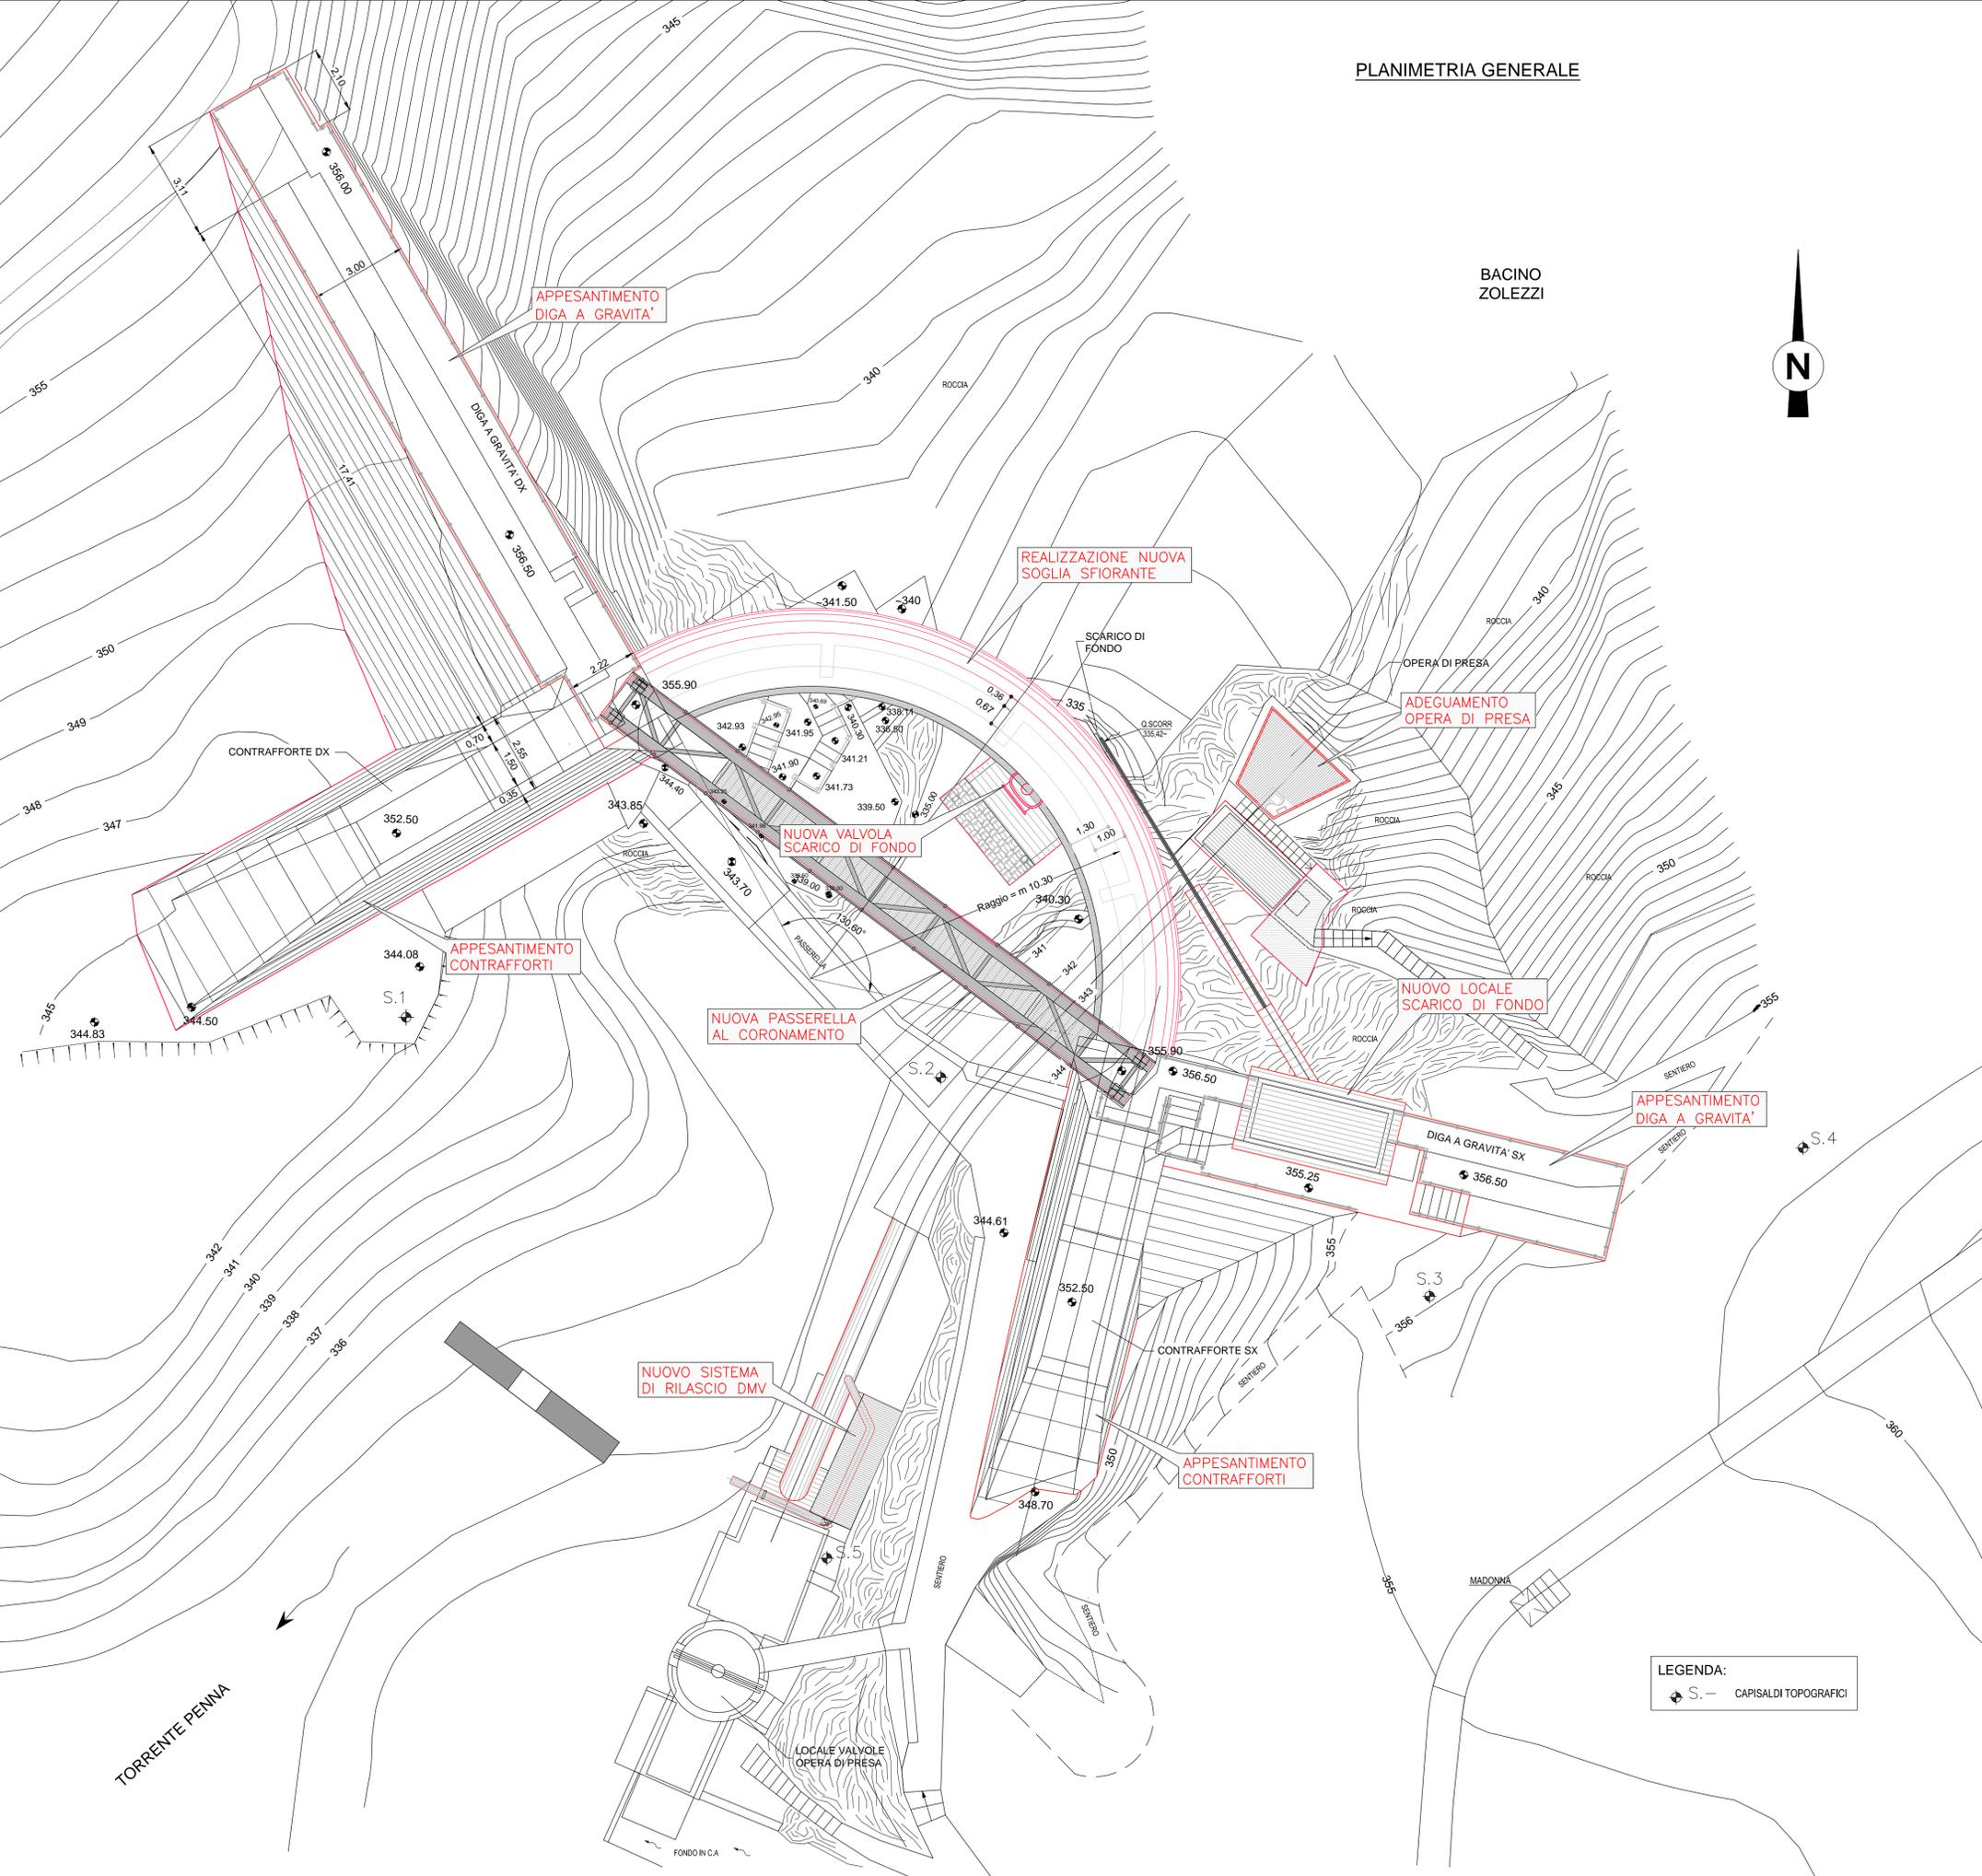

GLI INTERVENTI (DI ADEGUAMENTO ALLA PIENA MILLENARIA E MANUTENZIONE STRAORDINARIA) SONO:

- Realizzazione nuova soglia sfiorante;
- Adeguamento opera di presa;
- Nuovo locale scarico di fondo;
- Appesantimento diga a gravità e contrafforti;
- Nuovo sistema rilascio DMV;
- Nuova passerella a coronamento;
- Nuova valvola scarico di fondo.

DISEGNI ORIGINALI TRATTI DAL PROGETTO ESECUTIVO DELLO STUDIO ING. CLAUDIO MARCELLO S.r.l.
RIFERIMENTI: PER LE SEZIONI E I PROSPETTI DEGLI INTERVENTI SI VEDA LA TAVOLA N°6

Committente: Customer SETTORE FONTI RINNOVABILI		Progetto: Project PROGETTO DI ADEGUAMENTO DIGA DI ZOLEZZI COMUNE DI BORZONASCA (GE)		
---	--	--	--	--

03					
02					
01					
00	20/07/2015	Emissione per informazione	G. Fossati	F. Fossati	L. Marchetti
Rev	Date	Scopo Revisione	Redatto	Verificato	Approvato
		Revision Scope	Prepared	Checked	Approved

STATO DI PROGETTO
PLANIMETRIA E SEZIONE

Titolo: Title PROGETTO ESECUTIVO		Scala Scale 1:100 1:10	Formato Size A1	Foglio Sheet 01	di of 01
---	--	---------------------------------	-----------------------	-----------------------	----------------

Progettista:
Designer

NOVICONSULT s.a.s.
di MARCHETTI LAURA & C.
Via Novi 70/A - 15060 Basiglio AL
E-mail: info@noviconsult.it
tel. 0143 487735

SEZ. A
Paisaggista
F. Fossati
N° 1021
N° A-1079
SEZIONE A

PROFESSIONE
INGEGNERIA
N° A-1079

Progettista: Designer NOVICONSULT s.a.s. di MARCHETTI LAURA & C. Via Novi 70/A - 15060 Basiglio AL E-mail: info@noviconsult.it tel. 0143 487735 Partita IVA = C.F. 01942220800 www.noviconsult.it	Centro di Costo Account Code	Tipo Type C D	Numero Progressivo Progressive Number 005 REV.0
---	---------------------------------	---------------------	---

LEGENDA:
 S. - CAPISALDI TOPOGRAFICI