



LEGENDA

STUDIO DI IMPATTO AMBIENTALE


- Corridoio ecologico
- Rettili
- Anfibi
- Mammiferi

PIANO DI MONITORAGGIO AMBIENTALE

- Stazione di monitoraggio Fauna
- Rettili
- Anfibi
- Mammiferi

PROGETTO STRADALE

- Attraversamenti previsti dal PD ma soppressi nel PE
- Attraversamenti previsti dal PE ma soppressi in seguito a revisione ANAS
- Attraversamenti previsti da Progetto Esecutivo Approvato
- Fiumi, canali e fossi
- Tratto in adeguamento

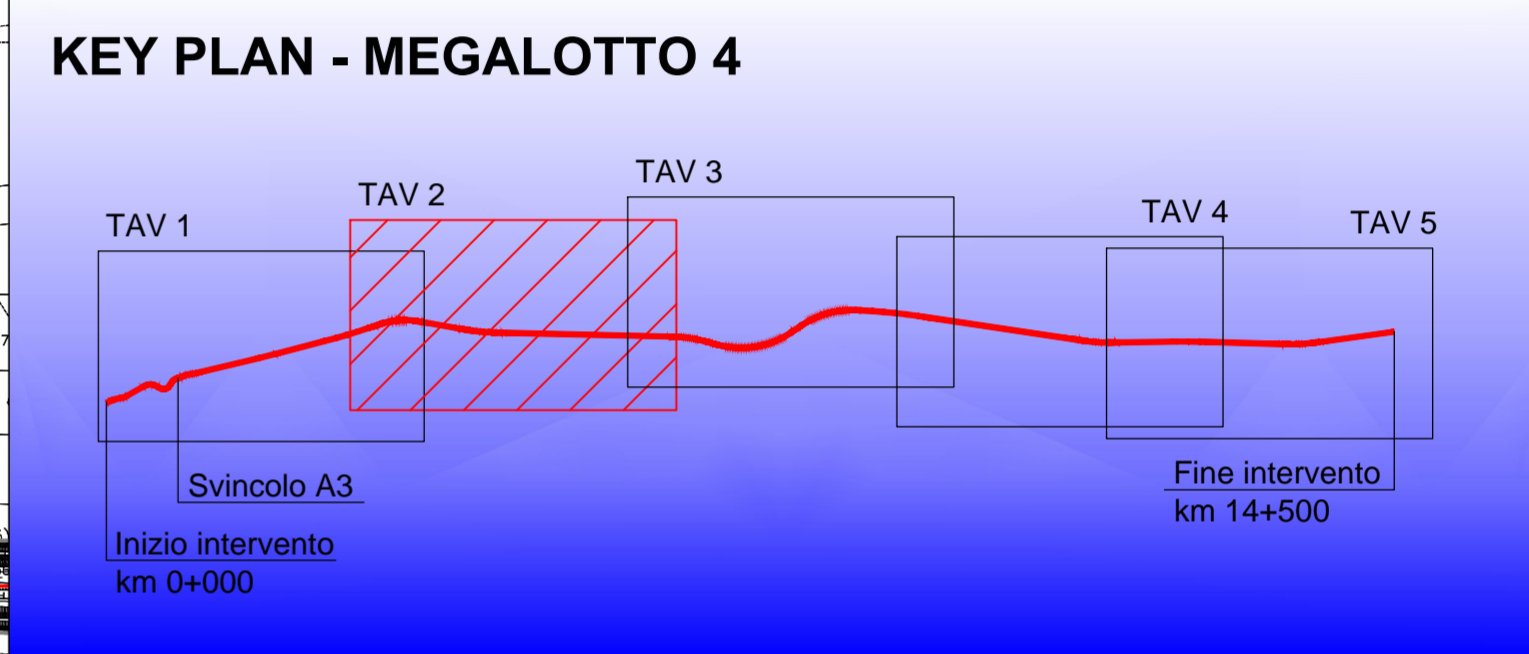

ANAS SpA
Direzione Centrale Progettazione

**ADEGUAMENTO DELLA S.S. 534
COME RACCORDO AUTOSTRADALE -
CAT. B - MEGALOTTO 4**

Collegamento tra l'Autostrada A3
(Svincolo di Firmo) e la S.S. 106
Jonica (Svincolo di Sibari)

Progetto Esecutivo di Dettaglio
VERIFICA DI ATTUAZIONE
Parere n. 1379 del 15/11/2013
Censimento faunistico - Tav. 2/5

Piano di Monitoraggio Ambientale Ante Operam: Rilievi Componenti Biotiche-Fauna

Specie rilevate	MAMMALOFAUNA													Totale rilevamenti	Specie rilevate	ERPETOFAUNA													Totale rilevamenti
	Aree di indagine (Fauna_XX)															Aree di indagine (Fauna_XX)													
	1	2	3	4	5	6	7	8	9	10	11	13		1	2	3	4	5	6	7	8	9	10	11	13				
Riccio (<i>Erinaceus europaeus</i>)	X	X		X		X		X		X		X		Tritone italiano (<i>Lissotriton italicus</i>)											X				
Talpa (<i>Talpa romana</i>)	X	X		X	X	X	X	X	X	X	X	X	9	Rospo comune (<i>Bufo bufo</i>)	X	X	X								X	5			
Apodemus sp.	X	X		X		X							4	Rospo smeraldino (<i>Bufo viridis</i>)			X	X	X							5			
Microtus sp.		X			X								2	Raganella italiana (<i>Hyla intermedia</i>)	X			X	X			X				5			
Sumolotto (<i>Rattus norvegicus</i>)	X	X		X	X				X				5	Rana appenninica (<i>Rana italica</i>)	X	X	X					X	X				8		
Nutria (<i>Myocastor coypus</i>)	X	X			X		X						4	Rana verde (<i>Pelophylax kl. esculentus</i>)	X	X	X	X	X			X	X				1		
Istrice (<i>Hystrix cristata</i>)		X	X	X	X	X			X	X		X	8	Geco comune (<i>Tarentola mauritanica</i>)													6		
Volpe (<i>Vulpes vulpes</i>)	X	X	X	X	X	X	X	X	X	X	X	X	11	Ramarro occidentale (<i>Lacerta bilineata</i>)	X	X		X			X	X	X				12		
Tasso (<i>Meles meles</i>)		X	X	X	X	X	X	X	X	X	X	X	9	Lucertola campestre (<i>Podarcis siculus</i>)	X	X	X	X	X	X	X	X	X	X	X	X	1		
TOTALE SPECIE	6	9	3	7	7	6	4	3	5	2	1	5		TOTALE SPECIE	5	9	7	4	7	2	5	5	2	1	1	8			

RIFERIMENTO ELABORATO

CODICE PROGETTO: L'0902A E 1201

CODICE ELABORATO: T00-1A03-AMB-PP02-A

REVISIONI	A	DATA	EMMISSIONE	REDAZIONE	CONTROLLATO	APPROVATO
REV	A	Novembre 2014	EMMISSIONE	PETTINATO	BRUNO	RIVA

SCALA: 1:5000

Imprese - A.T.I.: MANDATARIA: **VIDONI** MANDANTE: **CONSORZIO STABILE GRECALE**

Progettisti indicati: **HYpro**

Stampa: 15/11/2013