



V1	52502.655
	153180.176

V2	52469.181
	153170.301

V3	52451.693
	153167.807

Scala 1:500

LIVELLETTE	D=0.000 S=27.000 P=0.00%	D=1.94 S=15.66 P=12.50%	D=0.000 S=10.000 P=0.00%
R1	Prog= 0.000 Quota= 73.336	R3	Prog= 42.542 Quota= 75.278 DeltaP= -12.50%
		R2	Prog= 27.000 Quota= 73.336 DeltaP= 12.495%
		R4	Prog= 52.542 Quota= 75.278

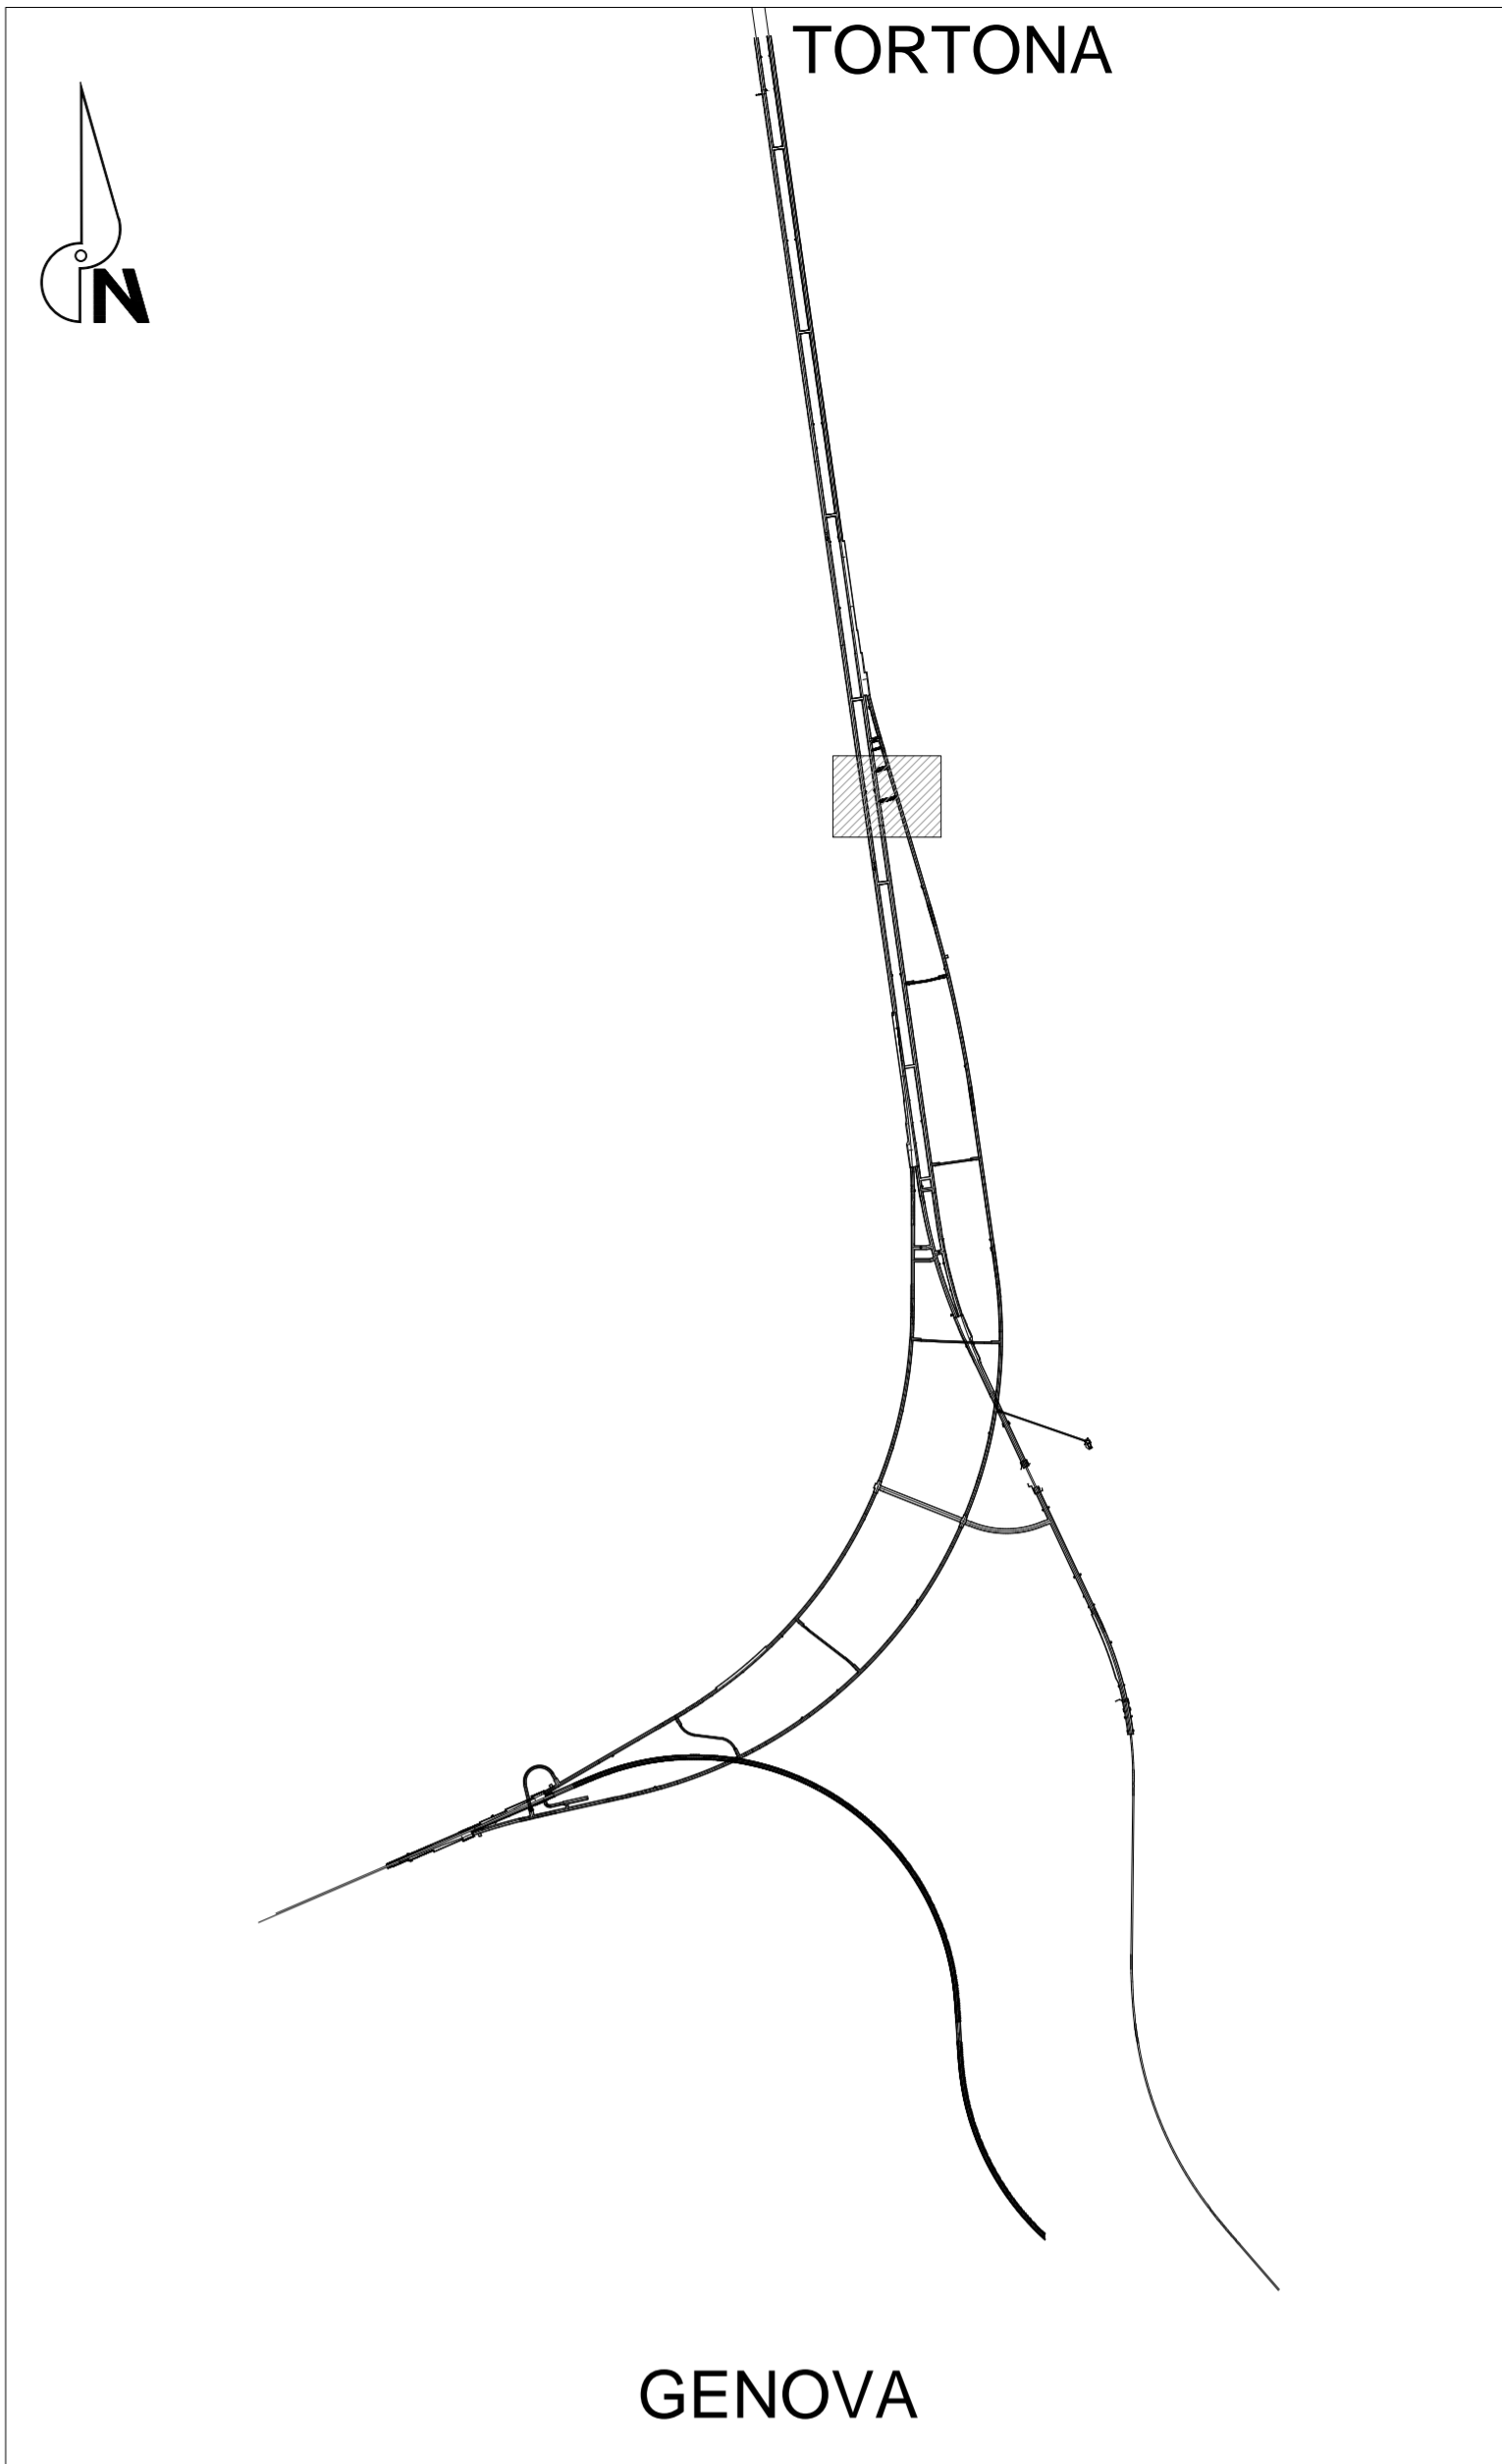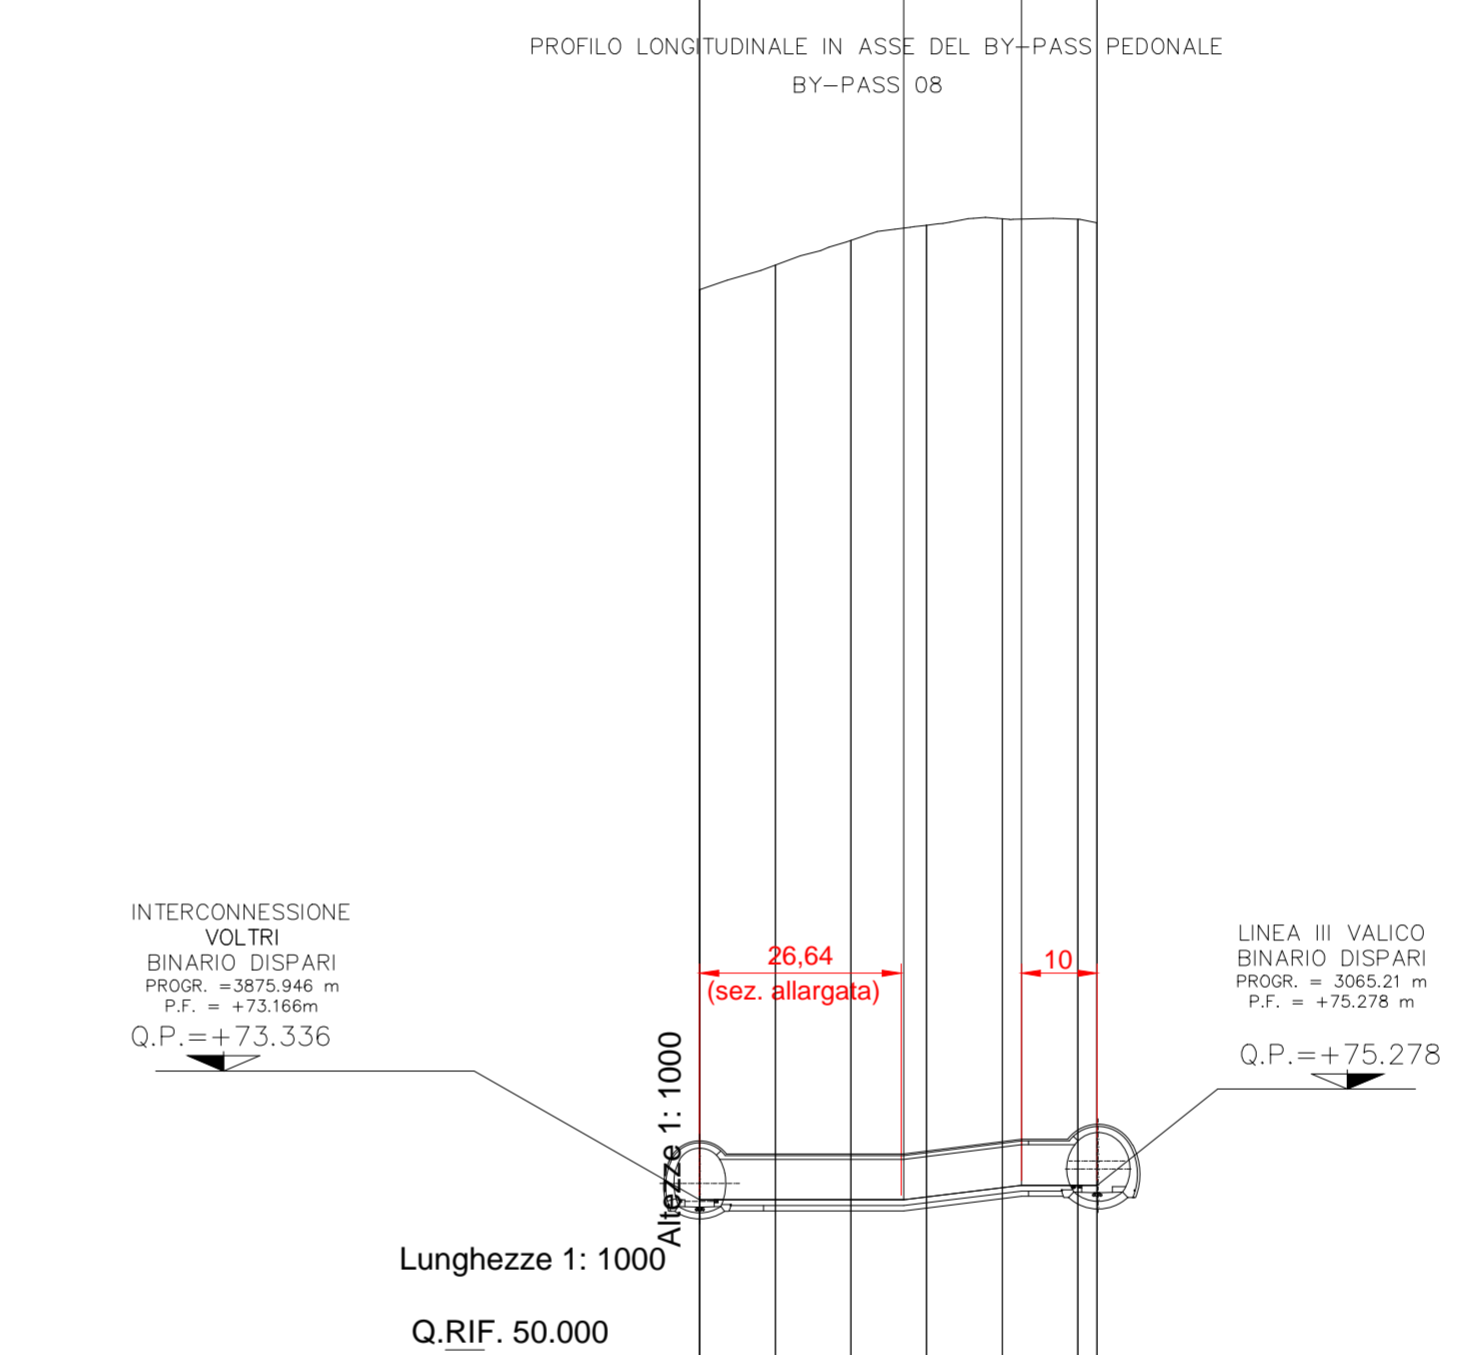

COMMITTENTE:

 RETE FERROVIARIA ITALIANA
 GRUPPO FERROVIE DELLO STATO ITALIANE

ALTA Sorveglianza:

 GRUPPO FERROVIE DELLO STATO ITALIANE

GENERAL CONTRACTOR:

 Consorzio Collegamenti Integrati Valici

INFRASTRUTTURE FERROVIARIE STRATEGICHE DEFINITE DALLA
 LEGGE OBIETTIVO N.443/01
 TRATTA A.V./A.C. TERZO VALICO DEI GIOVI
 PROGETTO ESECUTIVO


Nuovo by-pass pedonale N°8
 Interconnessione Voltri

Planimetria e profili di tracciamento

GENERAL CONTRACTOR	DIRETTORE LAVORI	SCALA:
Consorzio Cociv Ing. E. Pagani		Varie

COMMESSA	LOTTO	FASE	ENTE	TIPO DOC.	OPERADISCIPLINA	PROGR.	REV.
IG51	05	E	CV	LZ	GN94FX	001	A

Rev.	Descrizione emissione	Redatto	Data	Verificato	Data	Progettista	Data	IL PROGETTISTA
A00	Emissione a seguito RdM IG51-05-E-CV-RM-GN94-F0-002	CO.CIV	04/04/2016	CO.CIV	04/04/2016	A.Mancarella	05/04/2016	Ing. A. Moncorella

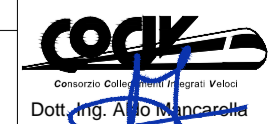
 Dott. Ing. A. Moncorella
 Ordine degli Ingegneri Prov. TO
 n. 6271 R

n. Elab. Nome File: IG51-05-E-CV-LZ-GN94-FX-001-A00
 CUP: F81H92000000008