

**GEOCONSULT****DATA** 22/01/2015**CODICE** DG87_POZ_005**RAPPORTO** POZ_001/15**REGIONE**

Calabria

PROVINCIA

Reggio Calabria

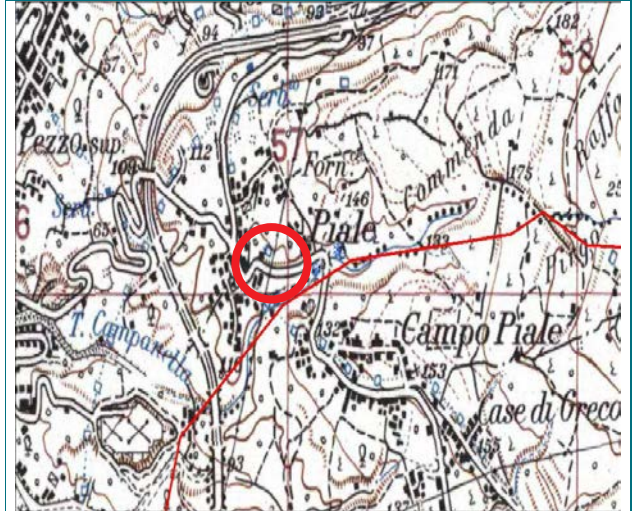
COMUNE

Villa San Giovanni

Immagine Fotografica



Riferimento Cartografico

**Coordinate geografiche
Gauss-Boaga****N = 4230904,94****E = 2576851,66****VALORI MISURATI IN CAMPO**

Quota Falda (m)	36,23
Temperatura Aria (°C)	17,2
Temperatura Acqua (°C)	20,7
pH	7,7
ORP (mV)	79
TDS (ppm)	416
Ossigeno disciolto (mg/l)	7
Saturazione Ossigeno (%)	69
Conducibilità Elettrica (µS/cm)	846
Portata (l/s)	2,36

GEOCONSULT S.R.L.

Via Campobello, 28 - C. 00040 POMEZIA (RM)

P. IVA 01949861007

Geoconsult S.r.l.: Via Campobello 28/c - 00040 Pomezia (Rm)

Tel. 06/9105686-88 - Fax 06/9105693 - web: www.geoconsult.it - e-mail direzione@geoconsult.it

Cap. Soc. €100.000,00 - Trib. di Roma 4091/81 - Registro Società CCIAA Roma 476720 - Cod. Fisc. 05064490583 - P.Iva 01349661007

Laboratorio Autorizzato con D.M. 24031 del 05/09/1983 e successive proroghe all'esecuzione di prove su materiali da costruzione.

Sede laboratorio: Via Battifollo, 44 - 19038 Sarzana (Sp) - Tel 0187/622402 - Fax 0187/622405