

**GEOCONSULT****DATA** 27/04/2015**CODICE** DG87\_POZ\_005**RAPPORTO** POZ\_002/15**REGIONE**

Calabria

**PROVINCIA**

Reggio Calabria

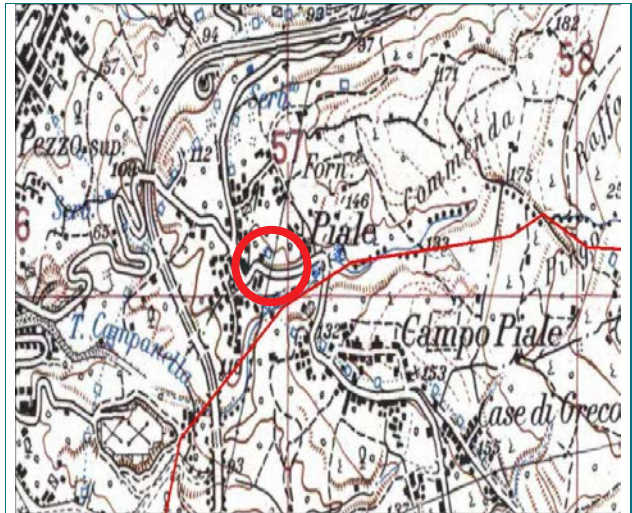
**COMUNE**

Villa San Giovanni

Immagine Fotografica



Riferimento Cartografico

**Coordinate geografiche  
Gauss-Boaga****N = 4230904,94****E = 2576851,66****VALORI MISURATI IN CAMPO**

<b>Quota Falda (m)</b>	<b>37,45</b>
<b>Temperatura Aria (°C)</b>	<b>20,7</b>
<b>Temperatura Acqua (°C)</b>	<b>19,8</b>
<b>pH</b>	<b>7,8</b>
<b>ORP (mV)</b>	<b>79</b>
<b>TDS (ppm)</b>	<b>421</b>
<b>Ossigeno disciolto (mg/l)</b>	<b>7,0</b>
<b>Saturazione Ossigeno (%)</b>	<b>69</b>
<b>Conducibilità Elettrica (µS/cm)</b>	<b>901</b>
<b>Portata (l/s)</b>	<b>1,9</b>

**GEOCONSULT s.r.l.**Via Campobello, 28 C - 00040 POMEZIA (RM)  
P. I.V.A. 01349661007

Geoconsult S.r.l.: Via Campobello 28/c - 00040 Pomezia (Rm)

Tel. 06/9105686-88 - Fax 06/9105693 - web: [www.geoconsult.it](http://www.geoconsult.it) - e-mail: [direzione@geoconsult.it](mailto:direzione@geoconsult.it)

Cap. Soc. €100.000,00 - Trib. di Roma 4091/81 - Registro Società CCIAA Roma 476720 - Cod. Fisc. 05064490583 - P.Iva 01349661007

**Laboratorio Autorizzato** con D.M. 24031 del 05/09/1983 e successive proroghe all'esecuzione di prove su materiali da costruzione.

Sede laboratorio: Via Battifollo, 44 - 19038 Sarzana (Sp) - Tel 0187/622402 - Fax 0187/622405