


DATA 17-11-2015	CODICE DG87 PIEZ_00	RAPPORTO PIEZ_008/15
------------------------	----------------------------	-----------------------------

REGIONE Calabria	PROVINCIA Reggio Calabria	COMUNE Villa San Giovanni
----------------------------	-------------------------------------	-------------------------------------

Immagine Fotografica

Riferimento Cartografico

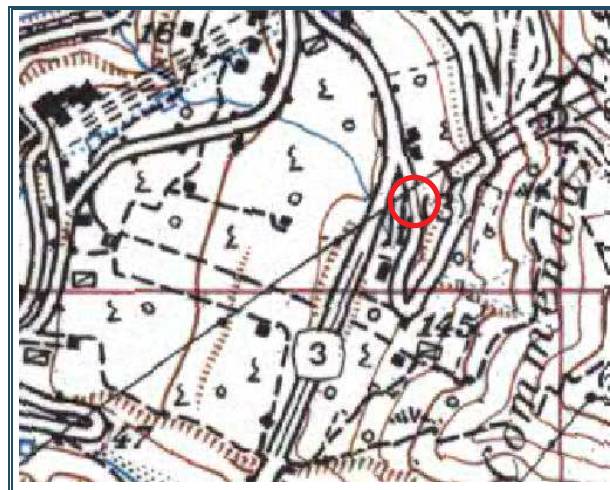

Coordinate geografiche Gauss-Boaga
N = 4232950,00
E = 2579750,00

Piezometro inaccessibile

GEOCONSULT s.r.l.
 Via Campobello, 28 C - 00040 POMEZIA (RM)
 P. IVA 01349661007
