

**GEOCONSULT****DATA** 17/11/2015**CODICE** DG87_POZ_005**RAPPORTO** POZ_007/15**REGIONE**

Calabria

PROVINCIA

Reggio Calabria

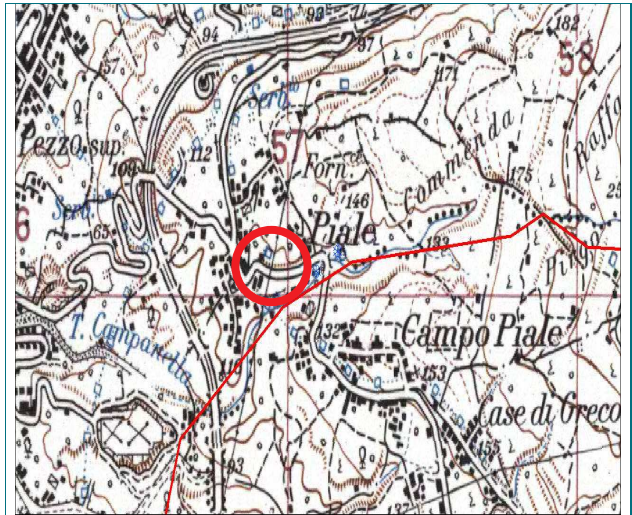
COMUNE

Villa San Giovanni

Immagine Fotografica



Riferimento Cartografico

**Coordinate geografiche
Gauss-Boaga****N = 4230904,94****E = 2576851,66****VALORI MISURATI IN CAMPO**

Quota Falda (m)	44,5
Temperatura Aria (°C)	19,1
Temperatura Acqua (°C)	19,7
pH	6,8
ORP (mV)	72
TDS (ppm)	407
Ossigeno disciolto (mg/l)	6,1
Saturazione Ossigeno (%)	68
Conducibilità Elettrica (µS/cm)	815
Portata (l/s)	2,3

GEOCONSULT s.r.l.
 Via Campobello, 28/c - 00040 POMEZIA (RM)
 P. IVA 01849661007

Luigi Romeo

Geoconsult S.r.l.: Via Campobello 28/c – 00040 Pomezia (Rm)

Tel. 06/9105686-88 – Fax 06/9105693 – web: www.geoconsult.it - e-mail direzione@geoconsult.it

Cap. Soc. € 100.000,00 – Trib. di Roma 4091/81 – Registro Società CCIAA Roma 476720 – Cod. Fisc. 05064490583 – P.Iva 01349661007

Laboratorio Autorizzato con D.M. 24031 del 05/09/1983 e successive proroghe all'esecuzione di prove su materiali da costruzione.

Sede laboratorio: Via Battifollo, 44 – 19038 Sarzana (Sp) – Tel 0187/622402 – Fax 0187/622405