

**GEOCONSULT****DATA** 07/09/2015**CODICE** DG87_POZ_005**RAPPORTO** POZ_005/15**REGIONE**

Calabria

PROVINCIA

Reggio Calabria

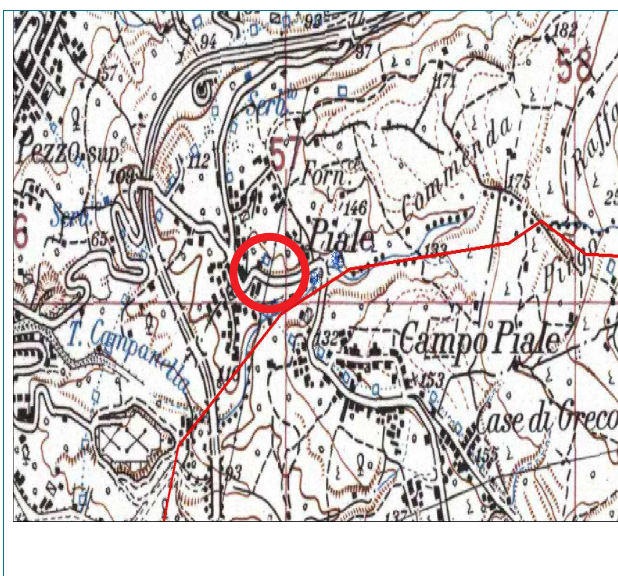
COMUNE

Villa San Giovanni

Immagine Fotografica



Riferimento Cartografico

**Coordinate geografiche
Gauss-Boaga****N = 4230904,94****E = 2576851,66****VALORI MISURATI IN CAMPO**

Quota Falda (m)	42,20
Temperatura Aria (°C)	30,4
Temperatura Acqua (°C)	22,4
pH	7,6
ORP (mV)	75
TDS (ppm)	417
Ossigeno disciolto (mg/l)	6,7
Saturazione Ossigeno (%)	65
Conducibilità Elettrica (µS/cm)	830
Portata (l/s)	1,9

GEOCONSULT s.r.l.Via Campobello, 28 C - 00040 POMEZIA (RM)
P. IVA 01249661007

Geoconsult S.r.l.: Via Campobello 28/c - 00040 Pomezia (Rm)

Tel. 06/9105686-88 - Fax 06/9105693 - web: www.geoconsult.it - e-mail direzione@geoconsult.it

Cap. Soc. € 100.000,00 - Trib. di Roma 4091/81 - Registro Società CCIAA Roma 476720 - Cod. Fisc. 05064490583 - P.Iva 01349661007

Laboratorio Autorizzato con D.M. 24031 del 05/09/1983 e successive proroghe all'esecuzione di prove su materiali da costruzione.

Sede laboratorio: Via Battifollo, 44 - 19038 Sarzana (Sp) - Tel 0187/622402 - Fax 0187/622405