

**DATA** 07-09-2015

**CODICE** DG87 S\_017

**RAPPORTO** S\_007/15

**REGIONE**

Calabria

**PROVINCIA**

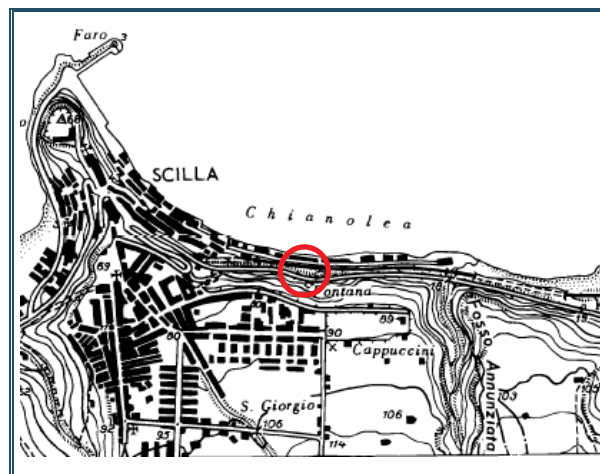
Reggio Calabria

**COMUNE**

Scilla

Immagine Fotografica

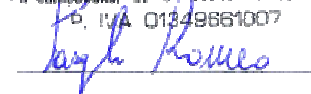
Riferimento Cartografico


**Coordinate geografiche  
Gauss-Boaga**
**N = 4233658,21**
**E = 2581161,21**
**VALORI MISURATI IN CAMPO**

Temperatura Aria (°C)	<b>30,5</b>
Temperatura Acqua (°C)	<b>19,3</b>
pH	<b>7,3</b>
ORP (mV)	<b>73</b>
TDS (ppm)	<b>324</b>
Ossigeno disciolto (mg/l)	<b>6,9</b>
Saturazione Ossigeno (%)	<b>71</b>
Conducibilità Elettrica (µS/cm)	<b>649</b>
Portata (l/s)	<b>0,61</b>

**GEOCONSULT s.r.l.**

 Via Campobello, 28 C - 00040 POMEZIA (RM)  
 P. IVA 01349661007


**Geoconsult S.r.l.:** Via Campobello 28/c - 00040 Pomezia (Rm)

 Tel. 06/9105686-88 - Fax 06/9105693 - web: [www.geoconsult.it](http://www.geoconsult.it) - e-mail [direzione@geoconsult.it](mailto:direzione@geoconsult.it)

Cap. Soc. € 100.000,00 - Trib. di Roma 4091/81 - Registro Società CCIAA Roma 476720 - Cod. Fisc. 05064490583 - P.Iva 01349661007

**Laboratorio Autorizzato** con D.M. 24031 del 05/09/1983 e successive proroghe all'esecuzione di prove su materiali da costruzione.

Sede laboratorio: Via Battifollo, 44 - 19038 Sarzana (Sp) - Tel 0187/622402 - Fax 0187/622405

