


<b>DATA</b> 10-12-2015	<b>CODICE</b> DG87 IDR_014 bis	<b>RAPPORTO</b> IDR_134/15
------------------------	-----------------------------------	----------------------------

<b>REGIONE</b> Calabria	<b>PROVINCIA</b> Reggio Calabria	<b>COMUNE</b> Villa San Giovanni
----------------------------	-------------------------------------	-------------------------------------

Immagine Fotografica



Riferimento Cartografico

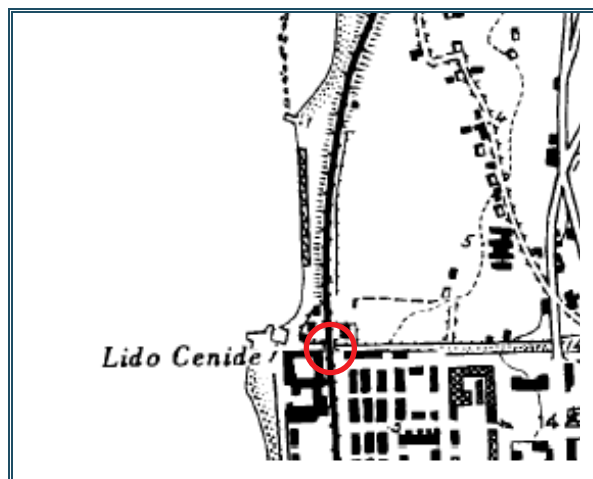

<b>Coordinate geografiche Gauss-Boaga</b>
<b>N = 4230576,06</b>
<b>E = 2576708,21</b>

VALORI MISURATI IN CAMPO	
Temperatura Aria (°C)	<b>15,7</b>
Temperatura Acqua (°C)	<b>16,1</b>
pH	<b>9,7</b>
ORP (mV)	<b>81</b>
TDS (ppm)	<b>346</b>
Ossigeno disciolto (mg/l)	<b>7,3</b>
Saturazione Ossigeno (%)	<b>82</b>
Conducibilità Elettrica (µS/cm)	<b>695</b>
Portata (l/s)	<b>1,20</b>

**GEOCONSULT s.r.l.**  
Via Campobello, 28 c - 00040 POMEZIA (RM)  
P. IVA 01249861007

