


DATA 10-12-2015	CODICE DG87 IDR_015	RAPPORTO IDR_135/15
------------------------	----------------------------	----------------------------

REGIONE Calabria	PROVINCIA Reggio Calabria	COMUNE Villa San Giovanni
----------------------------	-------------------------------------	-------------------------------------

Immagine Fotografica

Riferimento Cartografico

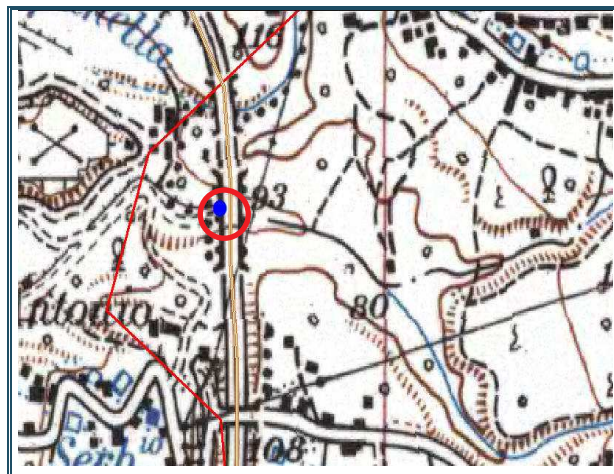

Coordinate geografiche Gauss-Boaga
N = 4230438,87
E = 2576682,74

IDRICO ASCIUTTO

GEOCONSULT s.r.l.
 Via Campobello, 28 C 00040 POMEZIA (RM)
 P. IVA 01349661007
