

DATA 06-07-2015

CODICE DG87 IDR_004

RAPPORTO IDR_048/15

REGIONE

Calabria

PROVINCIA

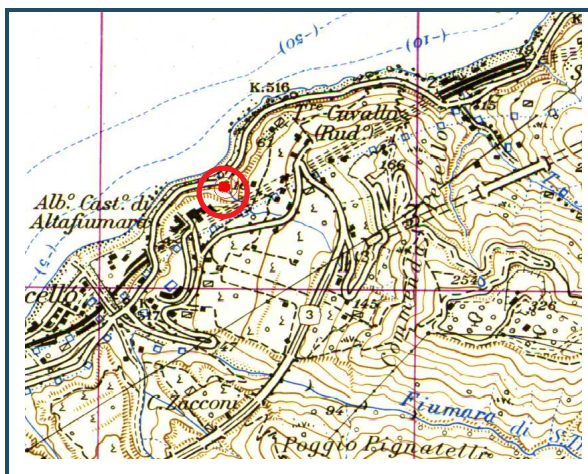
Reggio Calabria

COMUNE

Villa San Giovanni

Immagine Fotografica

Riferimento Cartografico


**Coordinate geografiche
Gauss-Boaga**
N = 4233236,39
E = 2580250,75
VALORI MISURATI IN CAMPO

Temperatura Aria (°C)	28,1
Temperatura Acqua (°C)	23,3
pH	8,4
ORP (mV)	89
TDS (ppm)	364
Ossigeno disciolto (mg/l)	6,8
Saturazione Ossigeno (%)	79
Conducibilità Elettrica (µS/cm)	724
Portata (l/s)	0,14

GEOCONSULT s.r.l.

 Via Campobello, 28 - C - 00040 POMEZIA (RM)
 P. IVA 01349661007


Geoconsult S.r.l.: Via Campobello 28/c - 00040 Pomezia (Rm)

 Tel. 06/9105686-88 - Fax 06/9105693 - web: www.geoconsult.it - e-mail direzione@geoconsult.it

Cap. Soc. € 100.000,00 - Trib. di Roma 4091/81 - Registro Società CCIAA Roma 476720 - Cod. Fisc. 05064490583 - P.Iva 01349661007

Laboratorio Autorizzato con D.M. 24031 del 05/09/1983 e successive proroghe all'esecuzione di prove su materiali da costruzione.

Sede laboratorio: Via Battifollo, 44 - 19038 Sarzana (Sp) - Tel 0187/622402 - Fax 0187/622405