

DATA 07-09-2015

CODICE DG87 IDR00

RAPPORTO IDR_090/15

REGIONE

Calabria

PROVINCIA

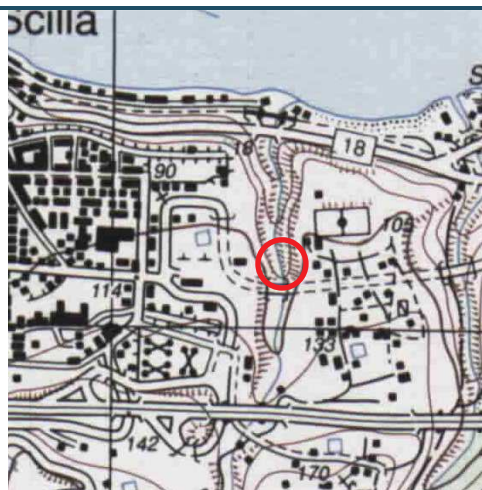
Reggio Calabria

COMUNE

Scilla

Immagine Fotografica

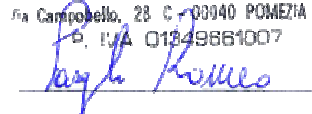
Riferimento Cartografico


**Coordinate geografiche
Gauss-Boaga**
N = 4234182,430
E = 2583232,095
VALORI MISURATI IN CAMPO

Temperatura Aria (°C)	25,5
Temperatura Acqua (°C)	15,8
pH	8,3
ORP (mV)	63
TDS (ppm)	149
Ossigeno disciolto (mg/l)	6,2
Saturazione Ossigeno (%)	67
Conducibilità Elettrica (µS/cm)	299
Portata (l/s)	4,89

GEOCONSULT s.r.l.

 Via Campobello, 28/c - 00040 POMEZIA (RM)


Geoconsult S.r.l.: Via Campobello 28/c – 00040 Pomezia (Rm)

 Tel. 06/9105686-88 – Fax 06/9105693 – web: www.geoconsult.it - e-mail direzione@geoconsult.it

Cap. Soc. € 100.000,00 – Trib. di Roma 4091/81 – Registro Società CCIAA Roma 476720 – Cod. Fisc. 05064490583 – P.Iva 01349661007

Laboratorio Autorizzato con D.M. 24031 del 05/09/1983 e successive proroghe all'esecuzione di prove su materiali da costruzione.

Sede laboratorio: Via Battifollo, 44 – 19038 Sarzana (Sp) – Tel 0187/622402 – Fax 0187/622405