

DATA 07-09-2015

CODICE DG87 IDR_015

RAPPORTO IDR_088/15

REGIONE

Calabria

PROVINCIA

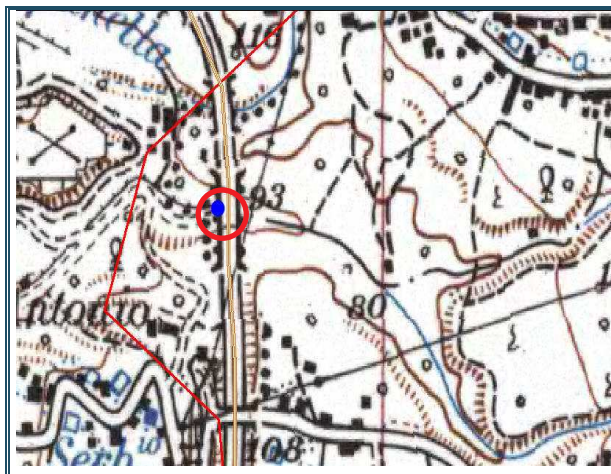
Reggio Calabria

COMUNE

Villa San Giovanni

Immagine Fotografica

Riferimento Cartografico

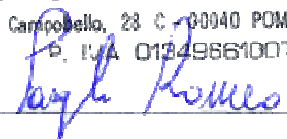

**Coordinate geografiche
Gauss-Boaga**
N = 4230438,87
E = 2576682,74

IDRICO ASCIUTTO

GEOCONSULT s.r.l.

Via Campobello, 28/c - 00040 POMEZIA (RM)

P. IVA 01349861007


Geoconsult S.r.l.: Via Campobello 28/c - 00040 Pomezia (Rm)

 Tel. 06/9105686-88 - Fax 06/9105693 - web: www.geoconsult.it - e-mail direzione@geoconsult.it

Cap. Soc. € 100.000,00 - Trib. di Roma 4091/81 - Registro Società CCIAA Roma 476720 - Cod. Fisc. 05064490583 - P.Iva 01349661007

Laboratorio Autorizzato con D.M. 24031 del 05/09/1983 e successive proroghe all'esecuzione di prove su materiali da costruzione.

Sede laboratorio: Via Battifollo, 44 - 19038 Sarzana (Sp) - Tel 0187/622402 - Fax 0187/622405