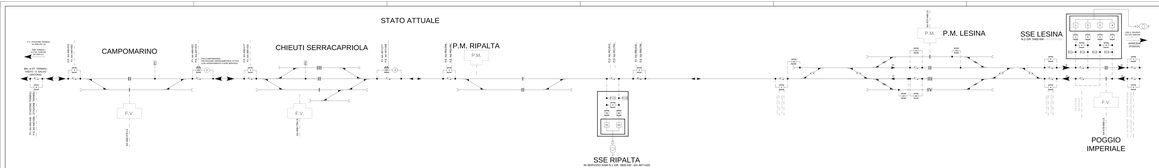

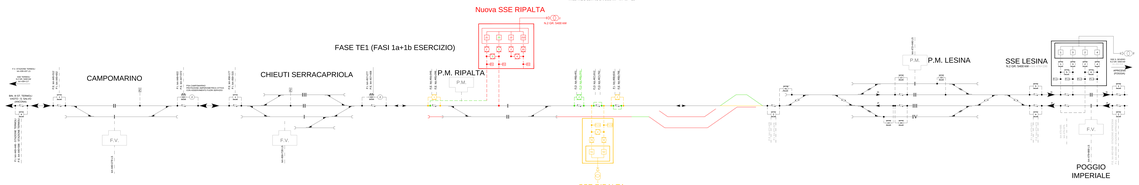

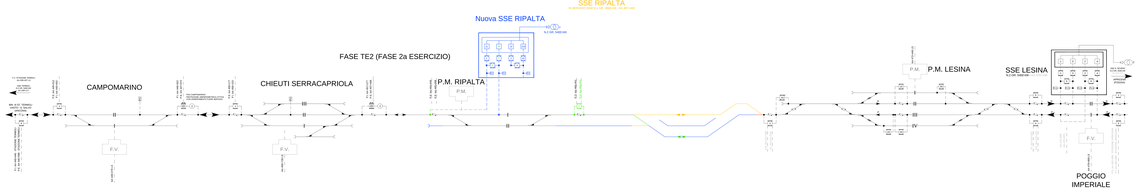

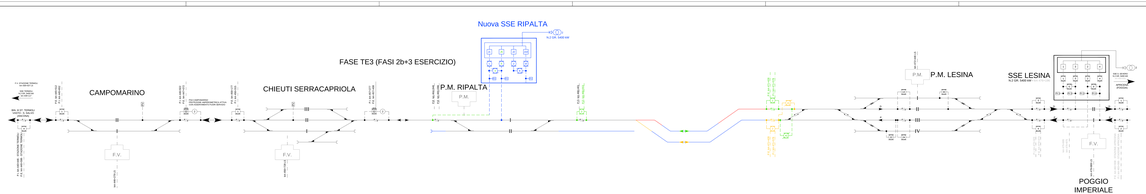

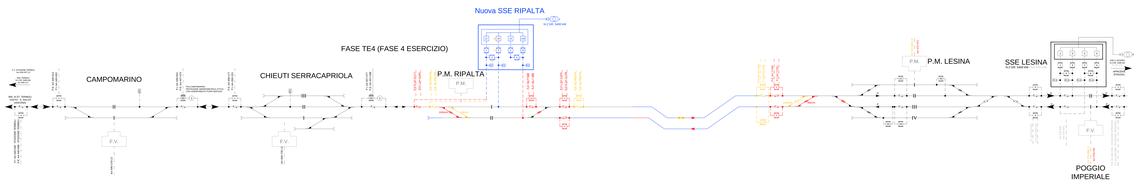

LEGENDA SIMBOLI

	SEZ. MANOVRA MANUALE "NORMALMENTE CHIUSO"
	SEZ. MANOVRA ELETTRICA "NORMALMENTE CHIUSO" TELECOMANDATO
	SEZ. MANOVRA ELETTRICA "NORMALMENTE APERTO" TELECOMANDATO
	SEZ. AUTOMATICO AMPEROMETRICO ADIREZIONALE
	INTERRUTTORE EXTRARAPIDO DI SSE / CABINA TE
	RILEVATORE VOLTIMETRICO
	TERMINALE PER CAVO
	SPAZIO D'ARIA
	ISOLATORE DI SEZIONE
	GRUPPI RADDRIZZATORI
	ESISTENTE
	NUOVO PROVVISORIO
	NUOVO DEFINITIVO COSTRUITO IN FASE ATTUALE
	DEMOLITO
	COSTRUITO IN FASE PRECEDENTE

COMMITTENTE

RFI RETE FERROVIARIA ITALIANA
GRUPPO FERROVIE DELLO STATO ITALIANE
DIREZIONE TECNICA BARI
DIREZIONE PROGRAMMA INVESTIMENTI
DIREZIONE SUD - PROGETTO ADRIATICA

PROGETTAZIONE

ITALFERR GRUPPO FERROVIE DELLO STATO

DIREZIONE TECNICA
U.O. PRODUZIONE SUD E ISOLE

PROGETTO DEFINITIVO

LINEA PESCARA - BARI
RADDOPPIO DELLA TRATTA FERROVIARIA TERMOLI-LESINA
Infrastrutture strategiche legge n. 443/2001)
Lotto 1: Ripalta- Lesina

SCHEMA DI ALIMENTAZIONE TE PER CIASCUNA FASE PROVVISORIA

SCALA: -/-/-

COMMESSA	LOTTO	FASE	ENTE	TIPO DOC.	OPERA/DISCIPLINA	PROGR.	REV.
IA170	00	E	I2	DE	SE0000	001	A

Rev.	Descrizione	Redatto	Data	Verificato	Data	Approvato	Data	Revisione Gen.
A	EMISSIONE ESECUTIVA	G. PIETRANTONI	07-2019	G. PIETRANTONI	07-2019	A. MASTRODICASA	07-2019	A. MASTRODICASA 07-2019

File: IA00I02TE0L0000001A SCHEMA TE FASE.DWG

n. Elab.: