


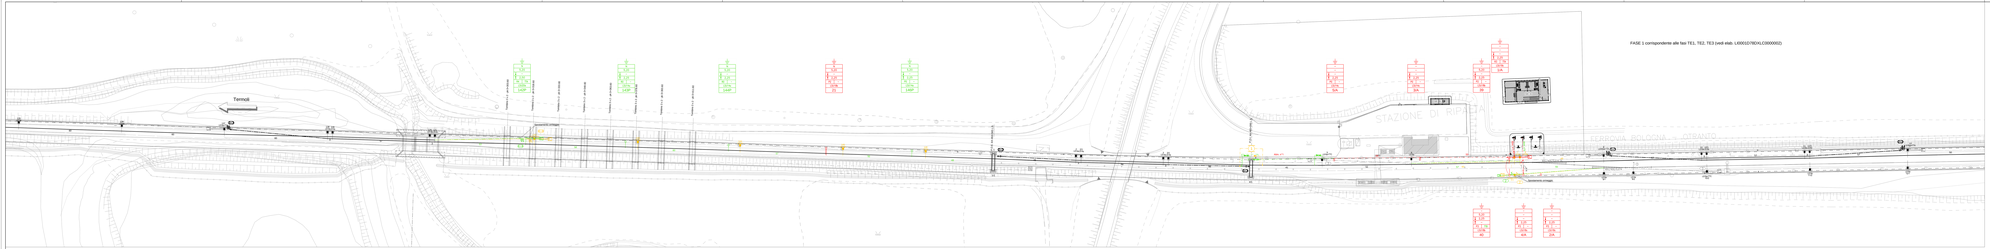


## PEZZATURE LIC DA MODIFICARE/DEMOLIRE

| N° | SCHEMA TESSITURA | CAMPATA (m) | LUNGHEZZA (m) | SEZIONE (mm²) | NOTE |
|---|---|---|---|---|---|
| 1 S | | 72 | 72 | 150 | rame |
| 2 S | | 7 | 17 | 135 | rame |
| 3 S | | 61 | 67 | 600 | rame |
| 4 S | | 7 | 147 | 150 | rame |
| 1 | | 214 | 214 | 150 | Sostituzione cringe fune 150 mm² |
| 2 | | 73 | 354 | 300 | Sostituzione cringe fune 150 mm² |
| 3 | | 72 | 426 | 150 | |

## ATTRAVERSAMENTI AERei CØT PROVVISORIO - F.T Jumbo Cu 120mmq

| N° | Dx sost. a sost. | LUNGHEZZA (m) | NOTE |
|---|---|---|---|
| 1 | 24F - 25 L1 | 210 | |
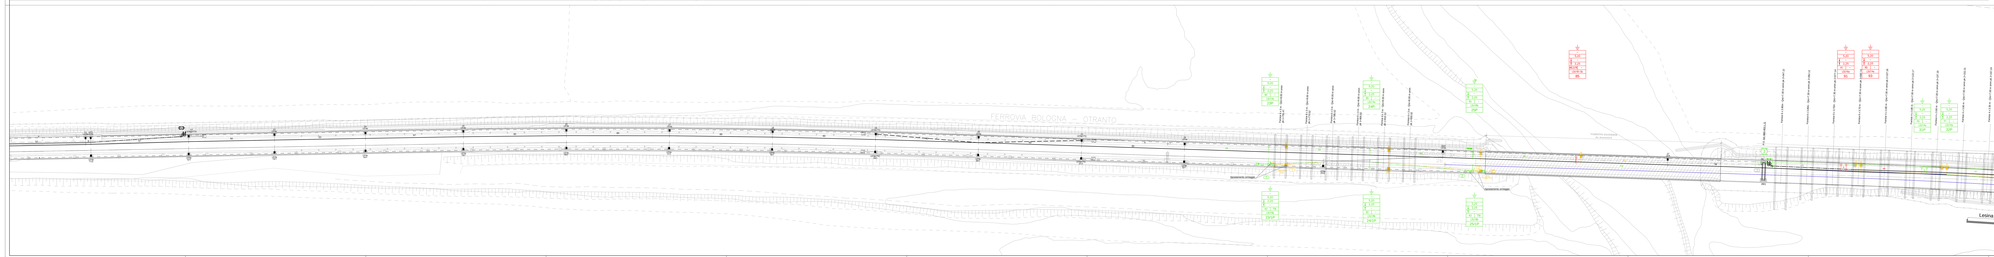
## ATTRAVERSAMENTI AERei CØT DEFINITIVO - F.T Jumbo Cu 120mmq

| N° | Dx sost. a sost. | LUNGHEZZA (m) | NOTE |
|---|---|---|---|
| 1 | 25 - 48 | 2x55 | |

## PEZZATURE CØT PROVVISORIO conduttore TACSR Ø15,42mm

| N° | Dx sost. a sost. | PAS (m) | NOTE |
|---|---|---|---|
| 1 | 24 - 48 | 2x210 | |

## SOSTEGNI DEFINITIVI

| SOSTEGNI DEFINITIVI | | |
|---|---|---|
| | TIPO | N° |
| TILTER 3000m | | 1 |
| | IPT2 | 1 |
| | TYL | 1 |

## BLOCCHI DEFINITIVI

| BLOCCHI DEFINITIVI | |
|---|---|
| | N° |
| TILTER 3000m | 1 |
| | 1 |
| | 1 |

## PEZZATURE ALIMENTATORI 3kVcc corda aerea Cu 120mmq

| N° | Dx sost. a sost. | LUNGHEZZA (m) | NOTE |
|---|---|---|---|
| 1 | 0,00 - 24 | 2x70 | |
| 1 | 0,00 - 24 | 2x35 | |

## SOSTEGNI DEFINITIVI

| SOSTEGNI DEFINITIVI | | |
|---|---|---|
| | TIPO | N° |
| TILTER 3000m | C | 1 |
| | IPT2 | 1 |
| | TYL | 1 |

## BLOCCHI DEFINITIVI

| BLOCCHI DEFINITIVI | |
|---|---|
| | N° |
| TILTER 3000m | 1 |
| | 1 |
| | 1 |

## SEZIONATORI DI LINEA

| SEZIONATORI DI LINEA | |
|---|---|
| | N° |
