STRALCIO PDE LATO RIPALTA

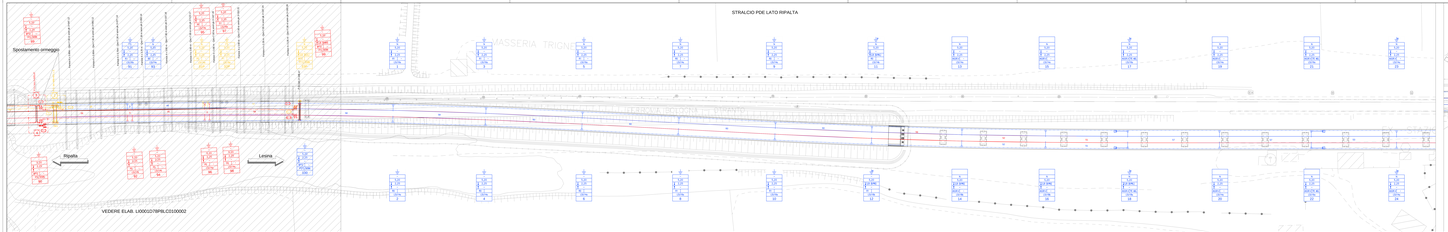

STRALCIO PDE LATO LESINA

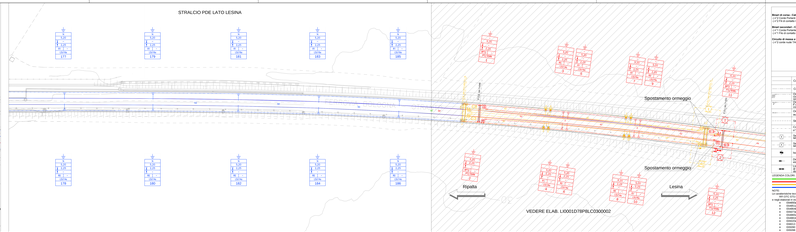






