PROGETTO ESECUTIVO APPROVATO (PEA) – SEZIONE 47 – SCALA 1:100

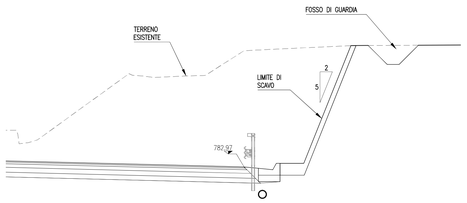

PROGETTO ESECUTIVO APPROVATO (PEA) – PLANIMETRIA DI PROGETTO – SCALA 1:500

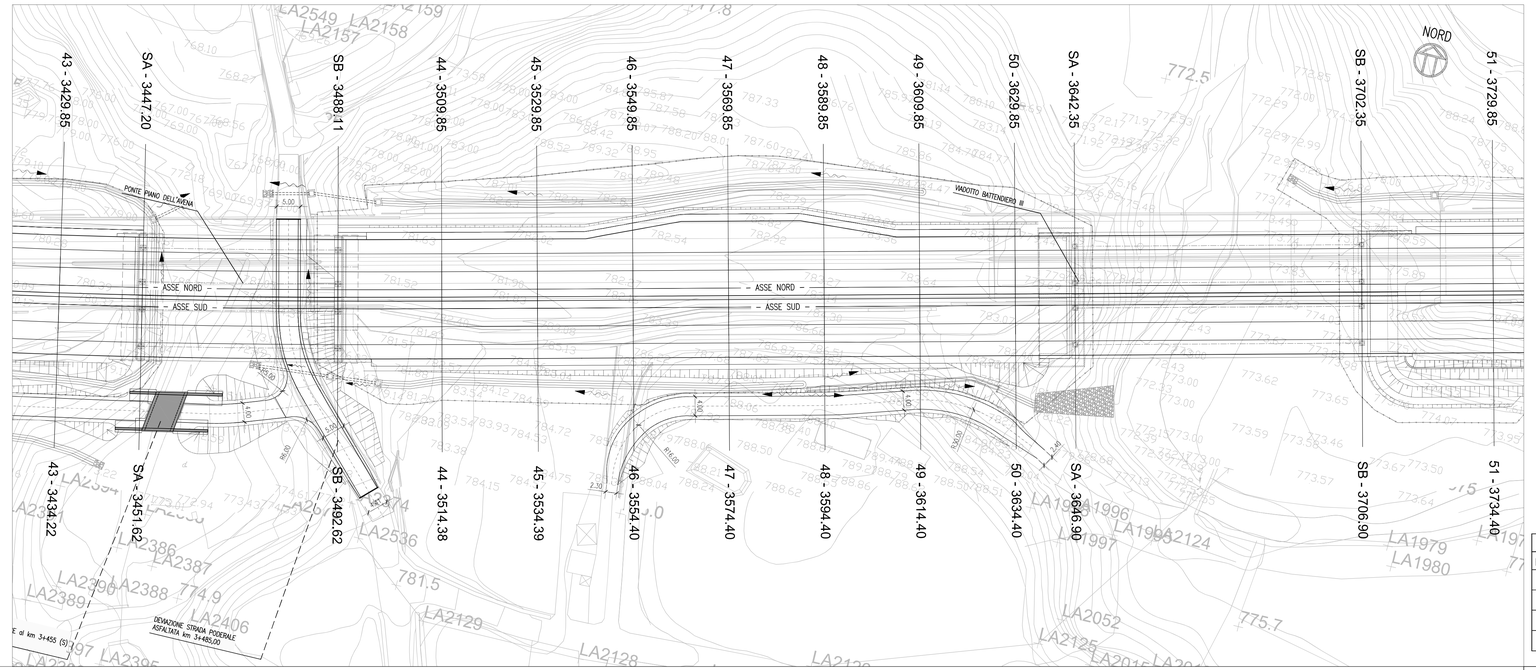

PLANIMETRIA DI INQUADRAMENTO – SCALA 1:5000

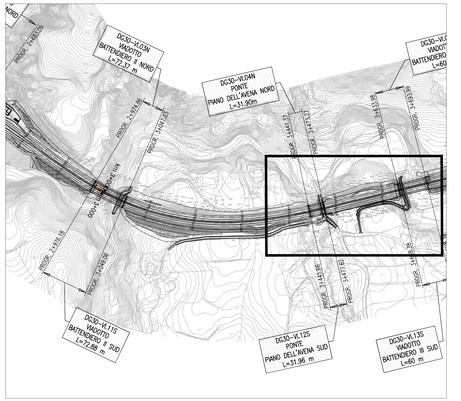

Oggetto della Perizia di Variante

MATRICE DI REVISIONE	
REV.	DESCRIZIONE MODIFICA
A	EMISSIONE
B	
C	
D	

PERIZIA DI VARIANTE – SEZIONE 47 – SCALA 1:100

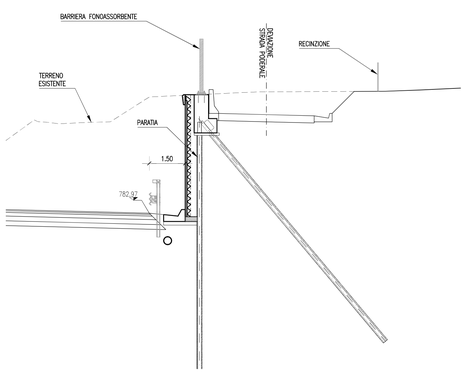

PERIZIA DI VARIANTE – PLANIMETRIA DI PROGETTO – SCALA 1:500

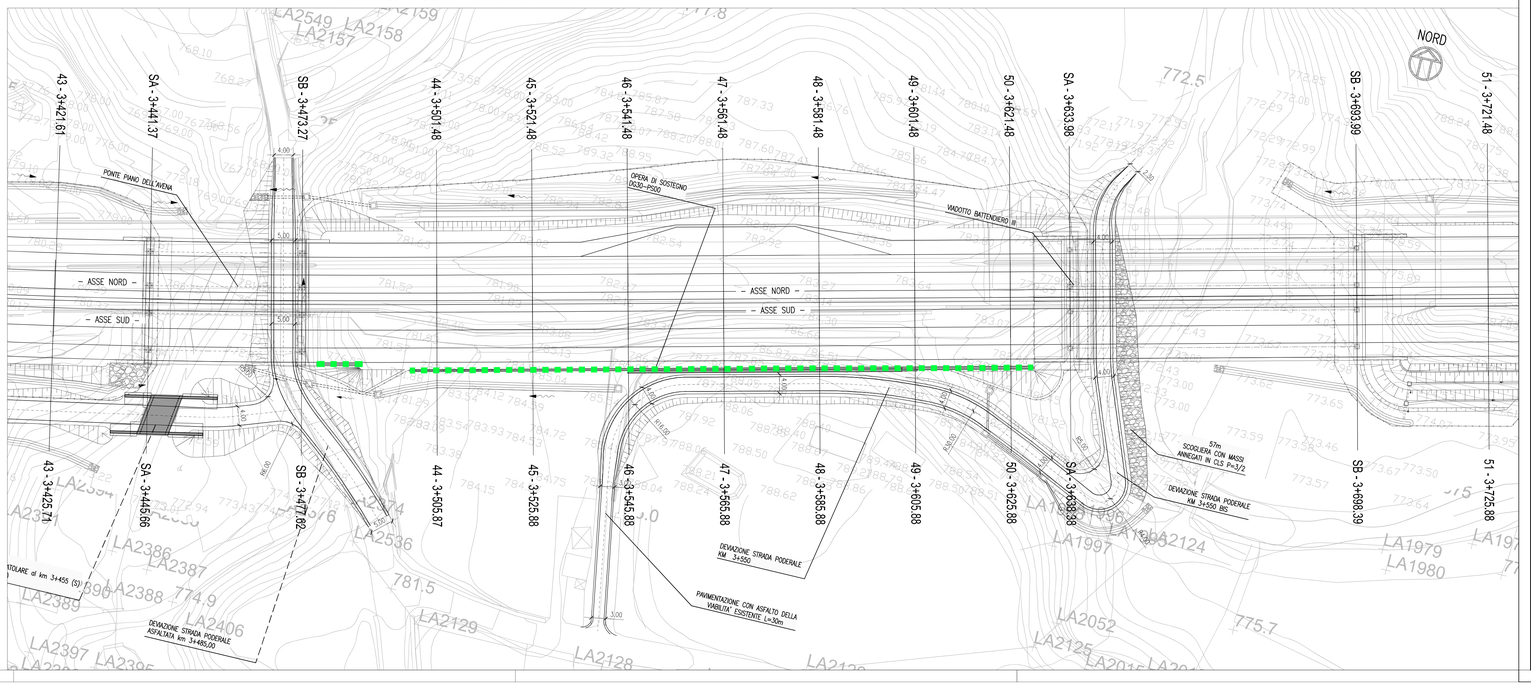

PERIZIA DI VARIANTE

Anas SpA

Direzione Centrale Progettazione

ASR 18/07
AUTOSTRADA A3 SALERNO – REGGIO CALABRIA

LAVORI DI AMMODERNAMENTO ED ADEGUAMENTO AL TIPO 1a DELLE NORME CNR/80
Dal km 153+400 al km 173+900
MACROLOTTO 3 – PARTE 2^

PROGETTO ESECUTIVO DI DETTAGLIO

CONTRAENTE GENERALE: italSARC

IL RESPONSABILE DEL CONTRAENTE GENERALE
ITALSARC S.c.p.A.
Il Direttore Tecnico
Ing. Maurizio Benucci

GRUPPO DI PROGETTAZIONE DEL PROGETTO ESECUTIVO APPROVATO
RTP: TECHNITAL S.p.A. (mandataria)
STI PROGETTI ITALIA S.p.A.
PROMETEOENGINEERING.IT S.r.l.
STUDIO MELE ASSOCIATI S.r.l.
SOIL S.r.l.
SITECO S.r.l.
INTEGRAZIONE PRESTAZIONI SPECIALISTICHE *Dott. Ing. M. Raccosta*
IL GEOLOGO
Dott. Geol. Vittorio Federici
Ordine dei Geologi del Lazio n. 784

GRUPPO DI PROGETTAZIONE ESECUTIVO DI DETTAGLIO
RTP: TECHNITAL S.p.A. (mandataria)
STI PROGETTI ITALIA S.p.A.
PROMETEOENGINEERING.IT S.r.l.
STUDIO MELE ASSOCIATI S.r.l.
SOIL S.r.l.
SITECO S.r.l.
IL GEOLOGO
Dott. Geol. Vittorio Federici
Ordine dei Geologi del Lazio n. 784
RESPONSABILE INTEGRAZIONE PRESTAZIONI SPECIALISTICHE
Dott. Ing. Giorgio Raccosta
Ordine Ing. Torino n. 6784

PROGETTISTA E RESPONSABILE INTEGRAZIONE PRESTAZIONI SPECIALISTICHE
Dott. Ing. Giorgio Raccosta
Ordine Ing. Torino n. 6784

DIREZIONE LAVORI:
IL DIRETTORE DEI LAVORI
Dott. Ing. Mario Beomonte
Ordine Ing. Roma n. 3279
IL COORDINATORE DELLA SICUREZZA IN FASE DI ESECUZIONE
Dott. Ing. Franco Pugliese
Ordine Ing. Firenze n. 5986

VISTO: ANAS S.p.A.
IL RESPONSABILE DEL PROCEDIMENTO
Dott. Ing. Luigi Silletta

OPERE MINORI
OPERE DI SOSTEGNO
OPERA DI SOSTEGNO DA PK 3+480.76 ALLA PK 3+630.58 (ASSE SUD)
PLANIIMETRIA DI CONFRONTO PEA – PERIZIA DI VARIANTE

CODICE PROGETTO				NOME FILE	NUMERO PROGRESSIVO ELABORATO:	REVISIONE	SCALA:
PROGETTO	LIV. PROG.	N. PROG.		V-P30-PS00-STR-PL01_A	331/s		
L04118	V	1301	CODICE ELAB.:	P30PS00STRPL01		A	1:500

REV.	DESCRIZIONE	DATA	REDATTO	VERIFICATO	APPROVATO
D					
C					
B					
A	Perizia di variante ai sensi dell'art. 11, comma 3 Norme generali CSA	21/01/2016	Signorini	Signorini	Moratello

WBS DI RIFERIMENTO : –