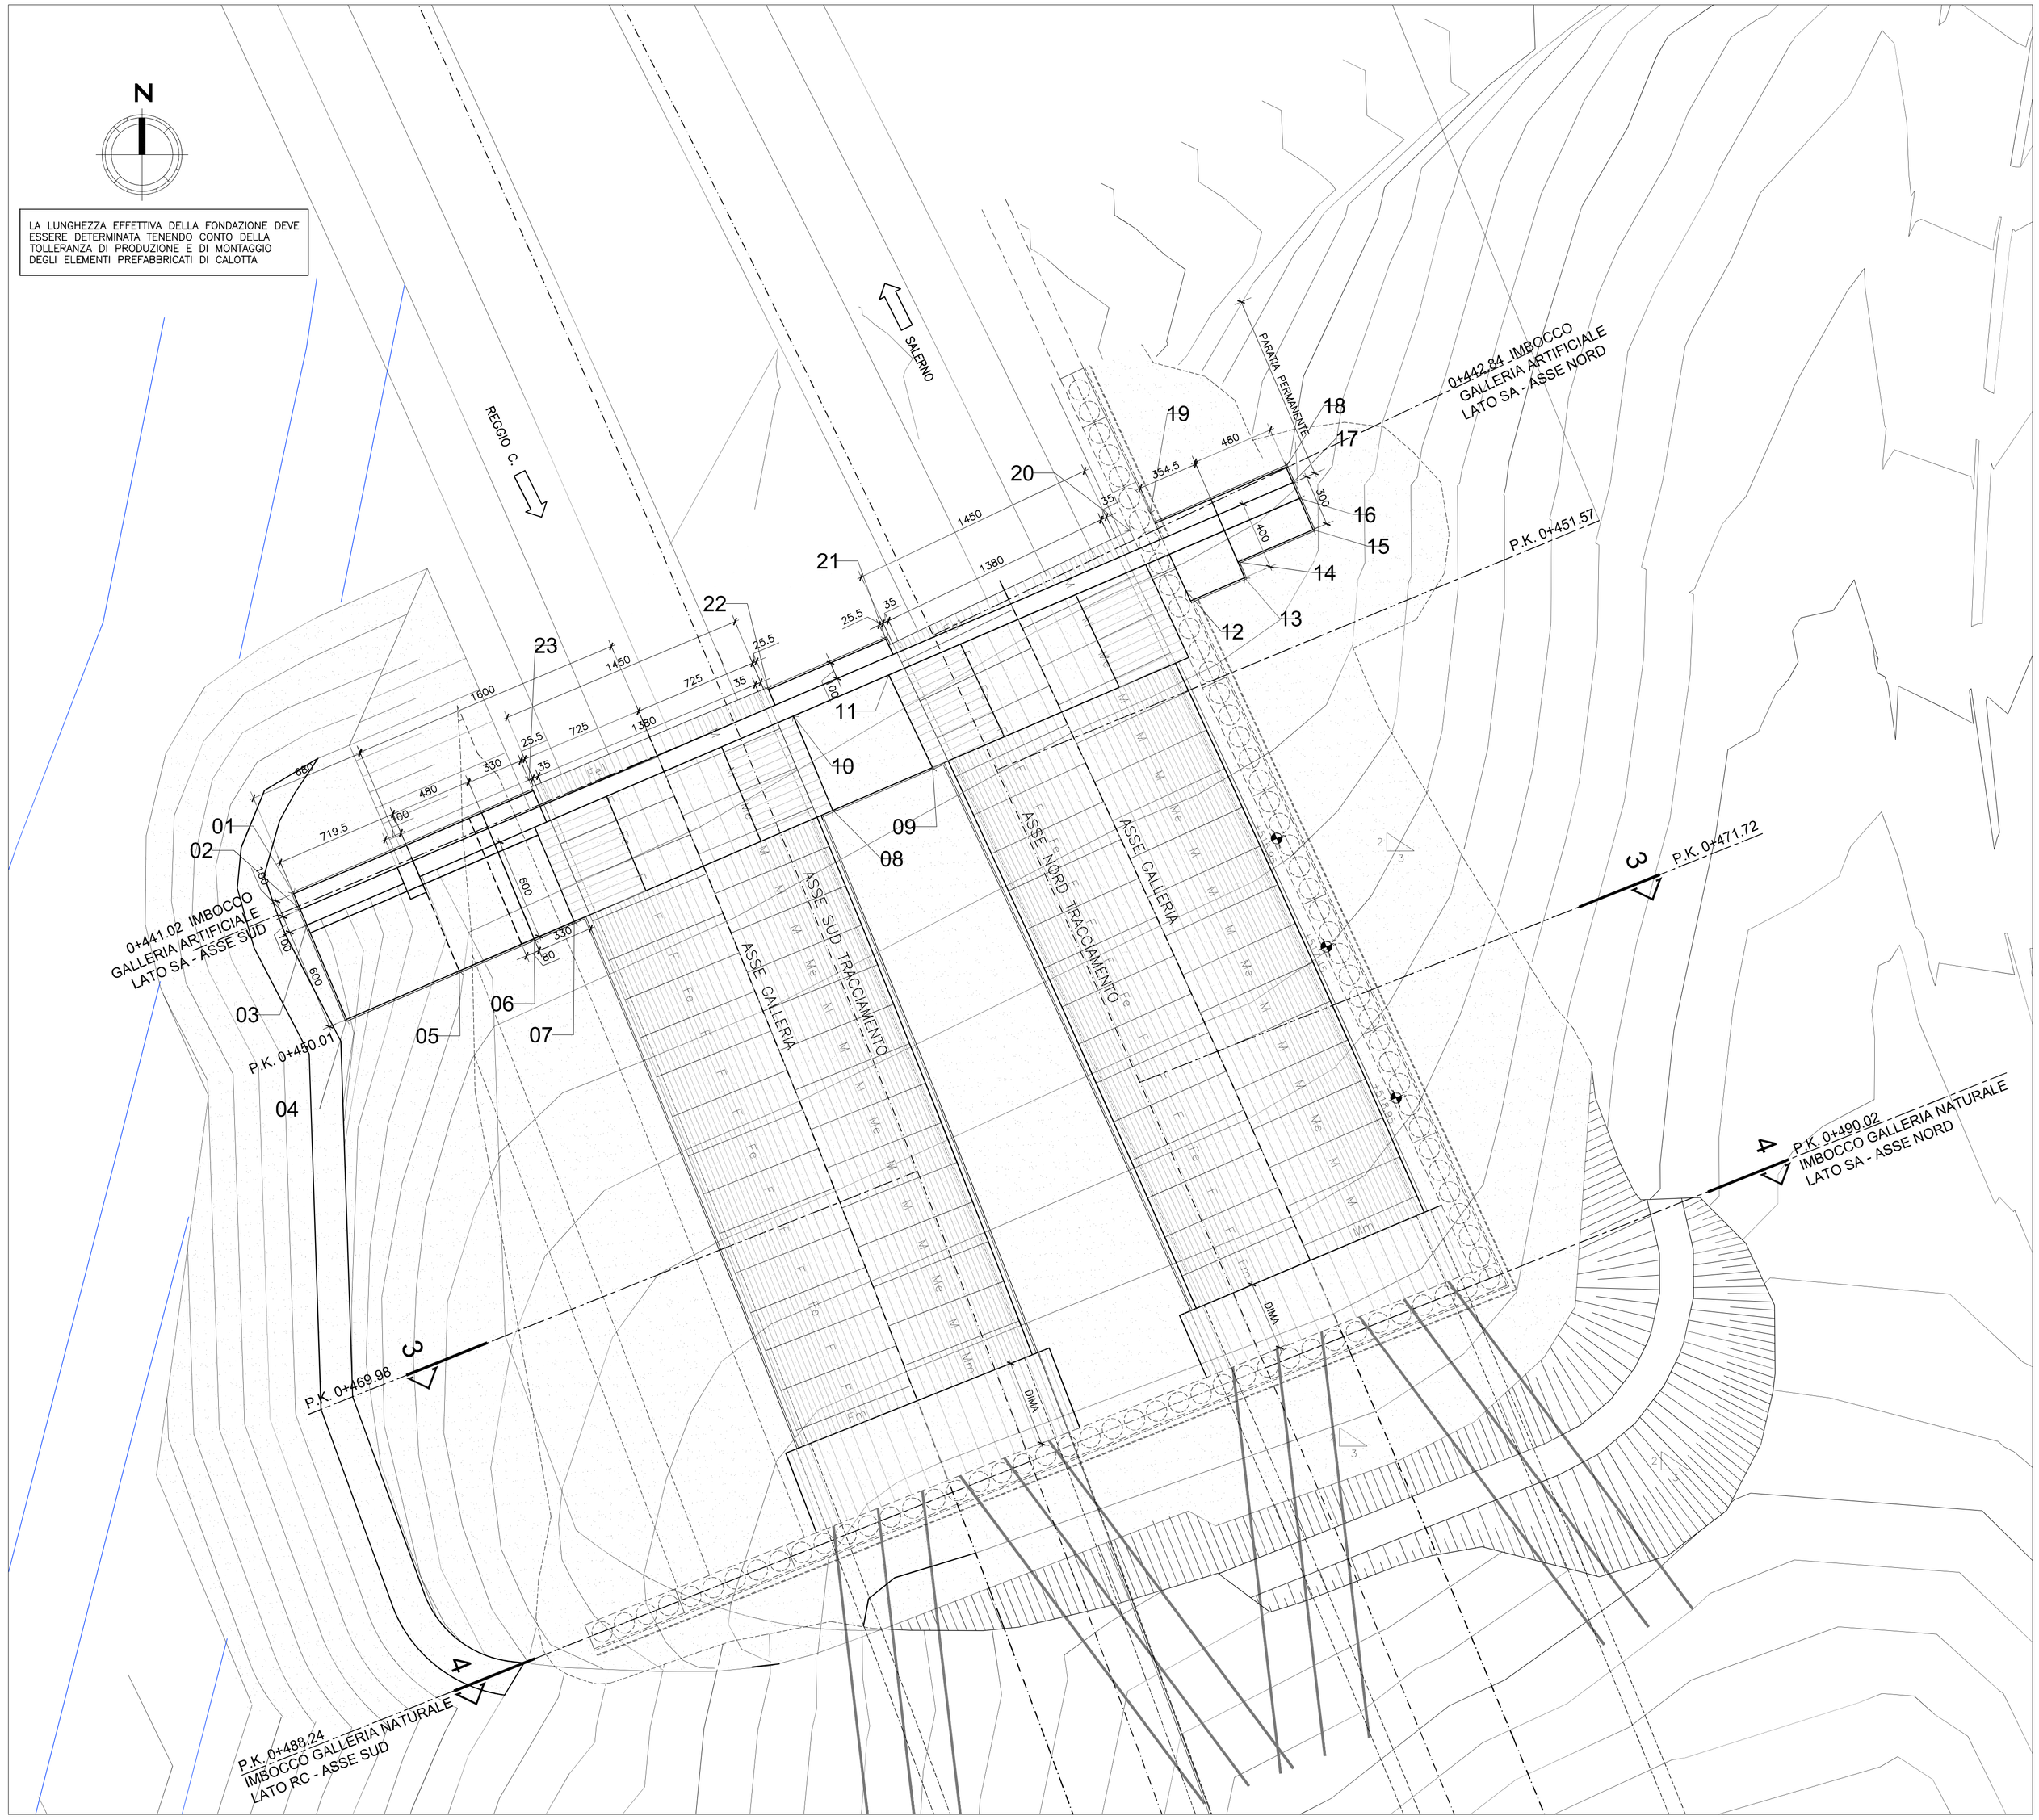

COORDINATE		
POINT	Position X	Position Y
01	2602359.0199	4420442.6099
02	2602359.4085	4420441.6884
03	2602359.7965	4420440.7668
04	2602362.1252	4420435.2369
05	2602368.7354	4420438.0787
06	2602373.1233	4420439.9651
07	2602375.4711	4420440.9744
08	2602390.6339	4420447.4931
09	2602396.4790	4420450.0059
10	2602388.3222	4420453.0302
11	2602393.9173	4420455.4356
12	2602411.3487	4420460.3733
13	2602414.7819	4420461.1400
14	2602414.3869	4420462.0587
15	2602418.7967	4420463.9545
16	2602418.0068	4420465.7919
17	2602417.6118	4420466.7106
18	2602417.2169	4420467.6293
19	2602409.2536	4420464.9135
20	2602408.0662	4420463.9068
21	2602393.7463	4420457.5391
22	2602386.8619	4420454.5794
23	2602372.8228	4420449.2423

N.B.: LA PRESENTE TAVOLA ANNULLA E SOSTITUISCE L'ELABORATO DI P.E. APPROVATO DI CUI AL COD. "P29-GA01-OST-PL01_A"

MATRICE DI REVISIONE	
REV.	DESCRIZIONE MODIFICA
A	AGGIORNAMENTO POSIZIONE IMBOCCHI
B	
C	
D	

PERIZIA DI VARIANTE

Anas SpA

Direzione Centrale Progettazione

ASR 18/07

AUTOSTRADA A3 SALERNO – REGGIO CALABRIA

LAVORI DI AMMODERNAMENTO ED ADEGUAMENTO AL TIPO 1a DELLE NORME CNR/80
Dal km 153+400 al km 173+900
MACROLOTTO 3 – PARTE 2^

PROGETTO ESECUTIVO DI DETTAGLIO

CONTRAENTE GENERALE: italSARC

IL RESPONSABILE DEL CONTRAENTE GENERALE
ITALSARC S.c.p.A.
Il Direttore Tecnico
Ing. Vitalizio Benucci

GRUPPO DI PROGETTAZIONE DEL PROGETTO ESECUTIVO APPROVATO

RTP: TECHNITAL S.p.A. (mandataria)
3TI PROGETTI ITALIA S.p.A.
PROMETEOGENGINEERING.IT S.r.l.
STUDIO MELE ASSOCIATI S.r.l.
SOIL S.r.l.
SITECO S.r.l.

INTEGRAZIONE PRESTAZIONI SPECIALISTICHE *Dott. Ing. M. Raccosta*

IL GEOLOGO
Dott. Geol. Vittorio Federici
Ordine dei Geologi del Lazio n. 784

GRUPPO DI PROGETTAZIONE ESECUTIVA DI DETTAGLIO
Dott. Ing. ALESSIO Guido S.r.l. (mandataria)
Dott. Ing. [illegible] s.r.l.
IL GEOLOGO
Dott. Geol. [illegible]
Ordine dei Geologi della Provincia n. 255
RESPONSABILI DELLE INTEGRAZIONI SPECIALISTICHE:
Dott. Ing. G. KALAMARAS
Ordine degli Ingegneri della Provincia di Torino n. 9178H

PROGETTISTA RESPONSABILE
Dott. Ing. GEORGIOS KALAMARAS
Ordine degli Ingegneri della Provincia di Torino n. 9178H

DIREZIONE LAVORI:
IL DIRETTORE DEI LAVORI
Dott. Ing. Mario Beomonte
Ordine Ing. Roma n. 3279

IL COORDINATORE DELLA SICUREZZA IN FASE DI ESECUZIONE
Dott. Ing. Franco Pugliese
Ordine Ing. Firenze n. 5986

VISTO: IL RESPONSABILE DEL PROCEDIMENTO
Dott. Ing. Luigi Silletta

OPERE D'ARTE MAGGIORI – GALLERIE
GALLERIA NATURALE LARIA
IMBOCCO LATO SALERNO
FASE DEFINITIVA – PLANIMETRIA DI SISTEMAZIONE SUPERFICIALE

CODICE PROGETTO	NOME FILE	NUMERO PROGRESSIVO ELABORATO	REVISIONE	SCALA:
PROGETTO LIV. PROG. N. PROG.: L0411B V 1301	V-P29-GA01-OST-PL01_A.dwg	659		
	CODICE ELAB.: P29GA01OSTPL01		A	1:200

REV.	DESCRIZIONE	DATA	REDATTO	VERIFICATO	APPROVATO
D					
C					
B					
A	Revisione – Perizia di variante ai sensi dell'art.11, comma 3 Norme Generali C.S.A.	03/08/2015	G.BELARDI	C.ALESSIO	G.KALAMARAS

WBS DI RIFERIMENTO : DG30 – GA06N