



CALOTTA DI IRRIGIDIMENTO

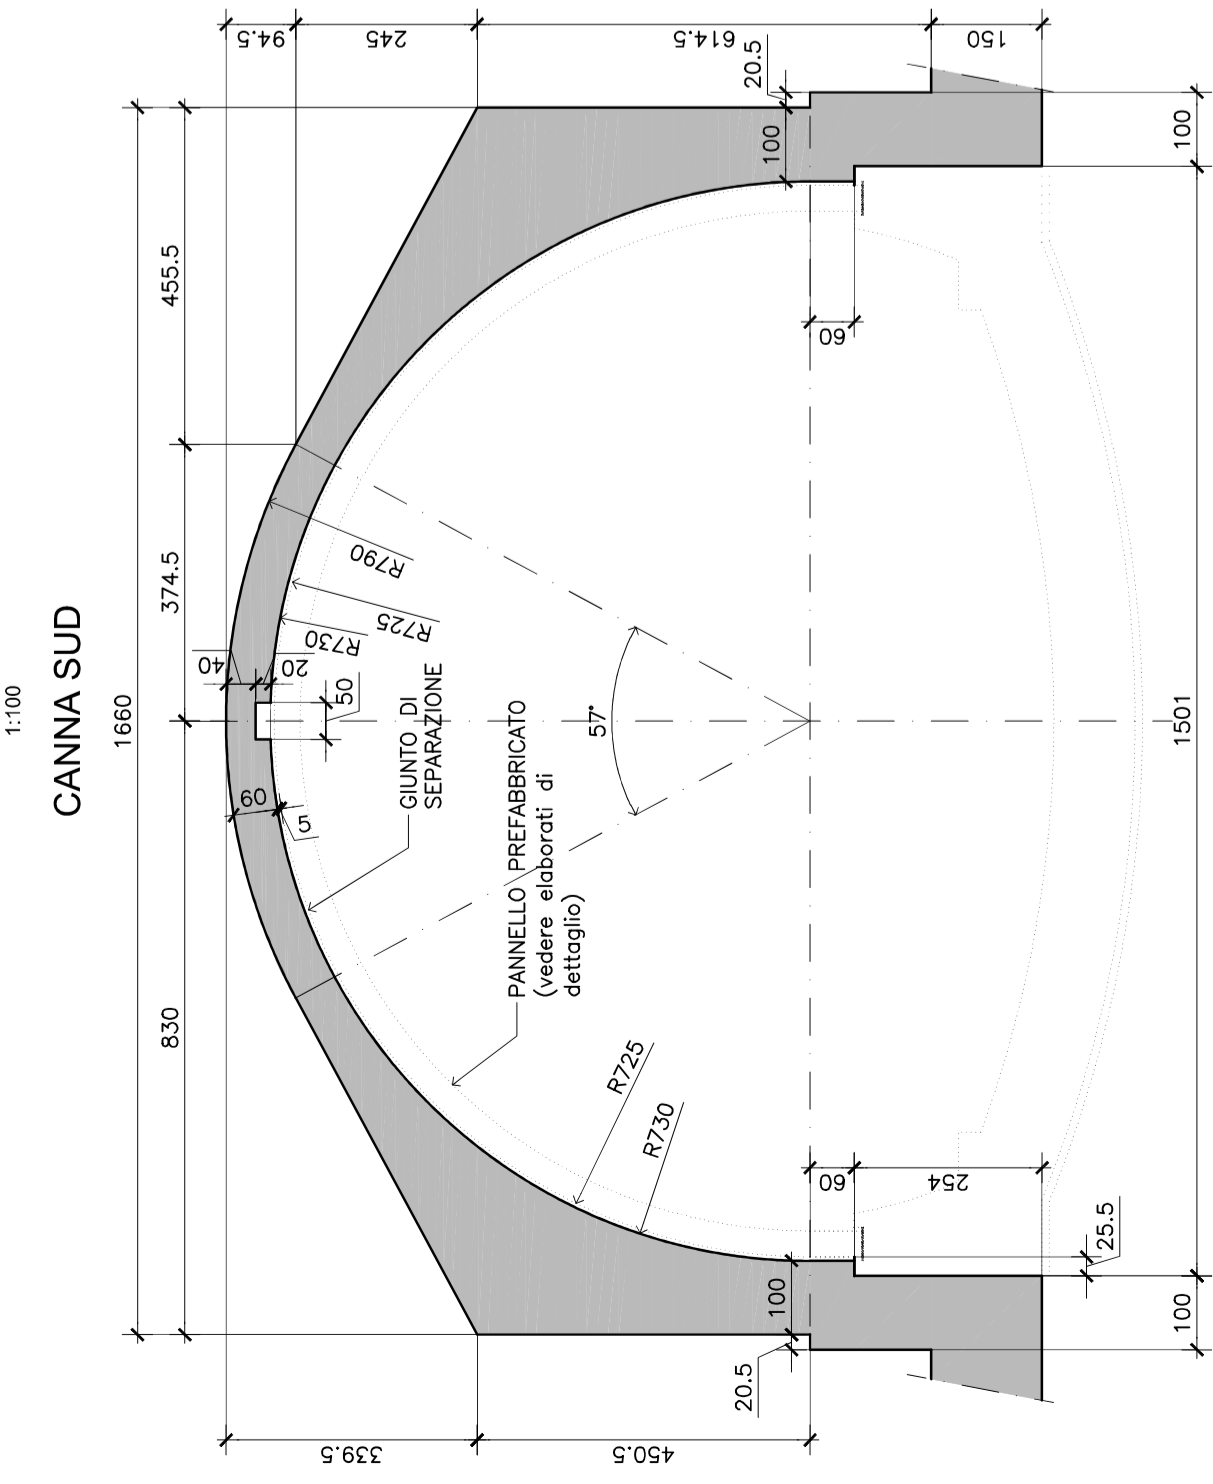


PROFILO ASSE SUD

FASE DI SCAVO
(in asse tracciamento)

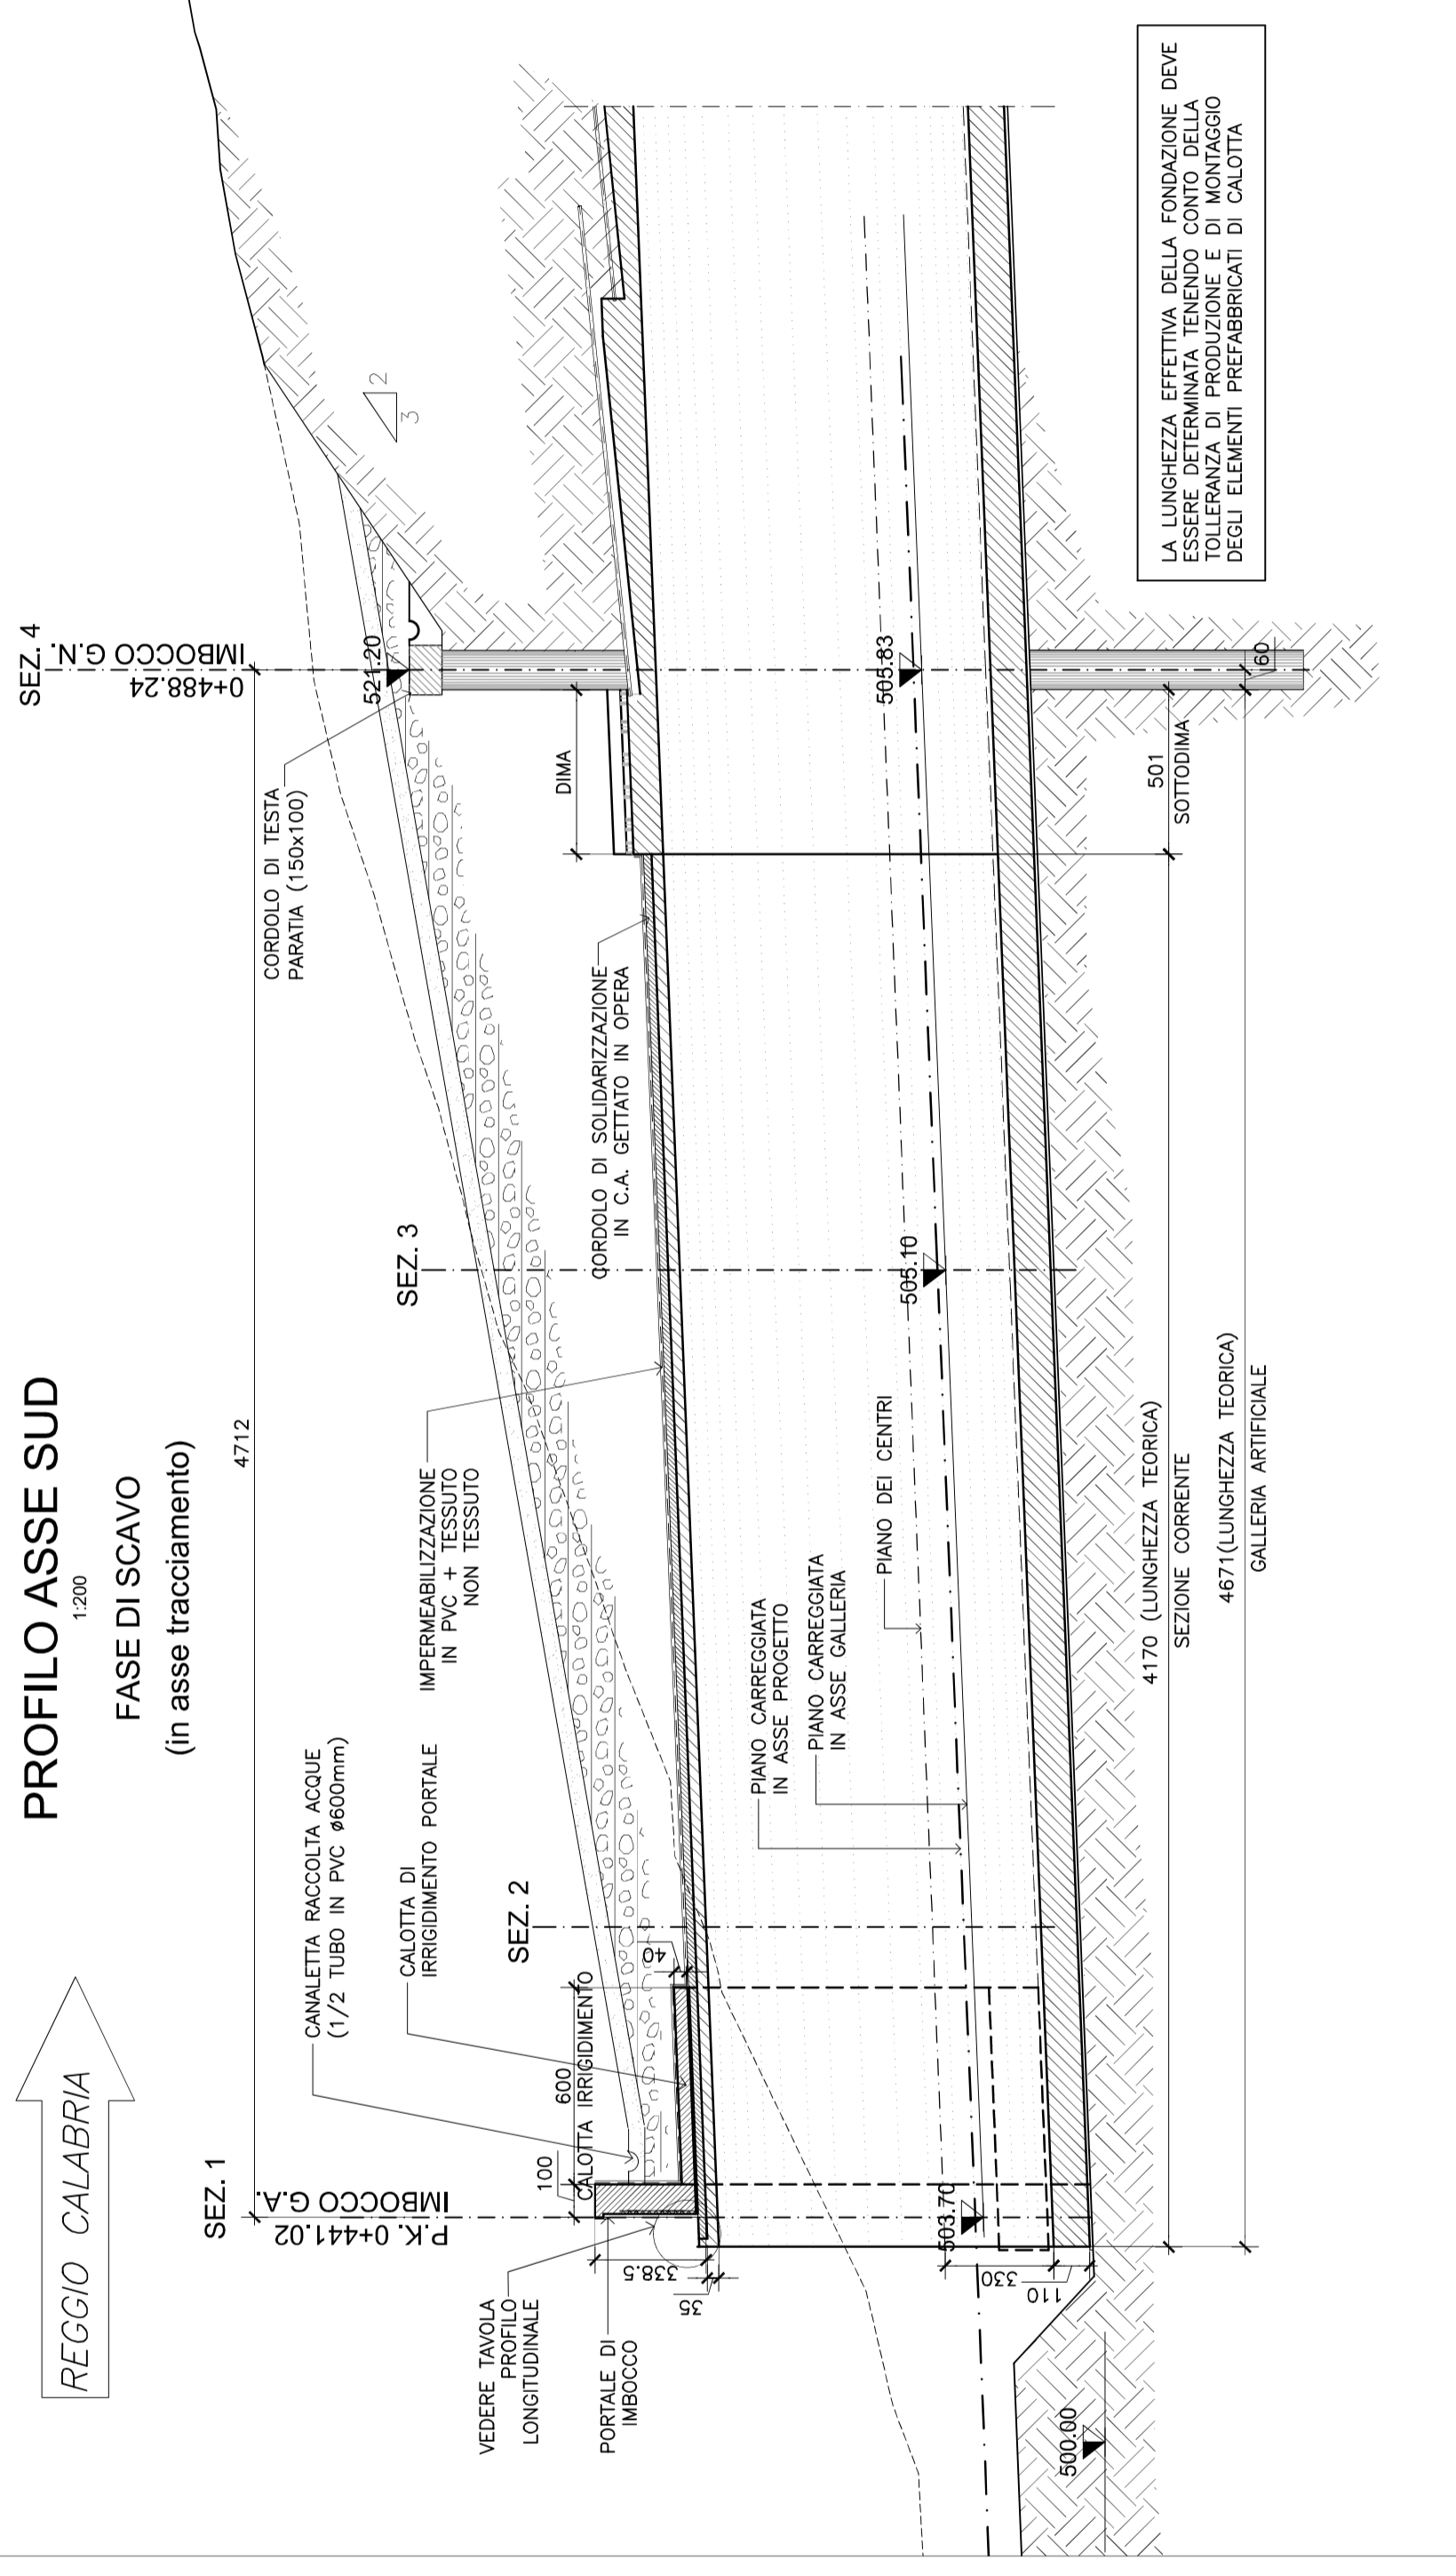


GALLERIA ARTIFICIALE

SEZIONE CORRENTE

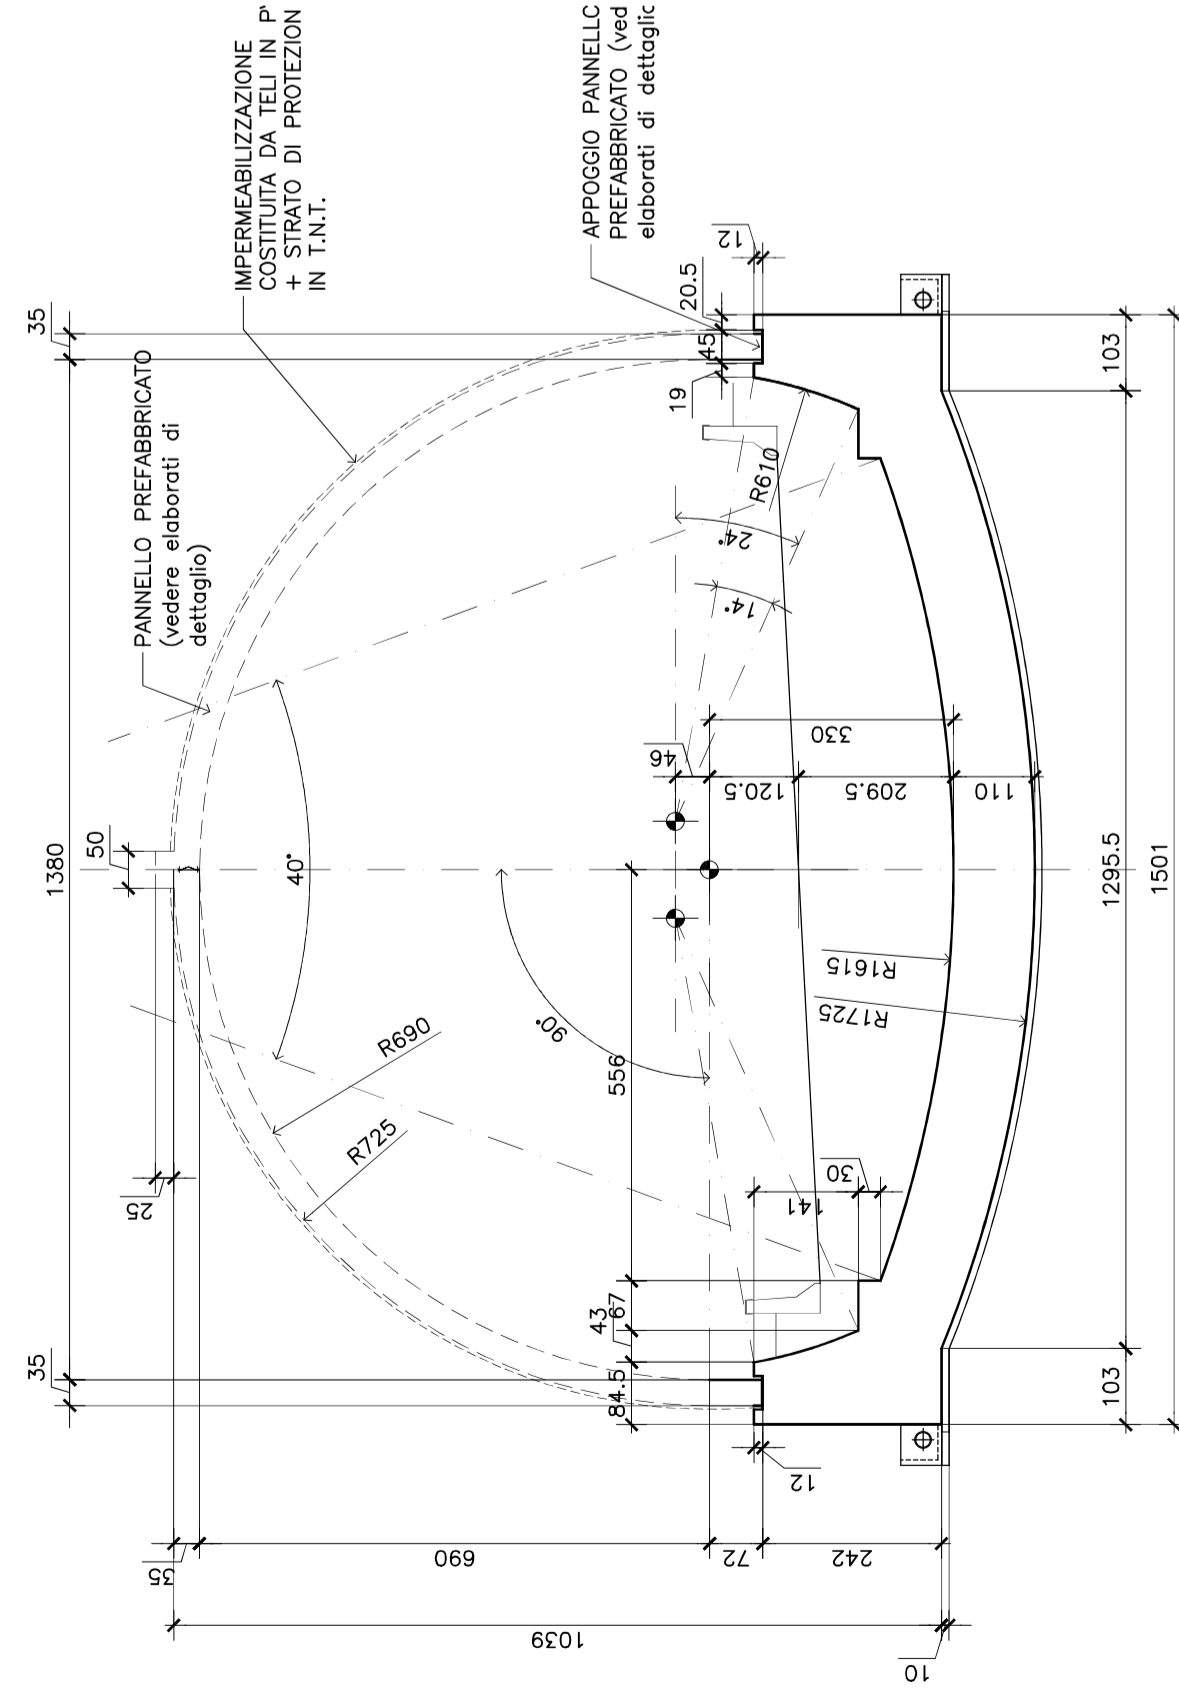

GALLERIA ARTIFICIALE

SEZIONE SOTTODIMA

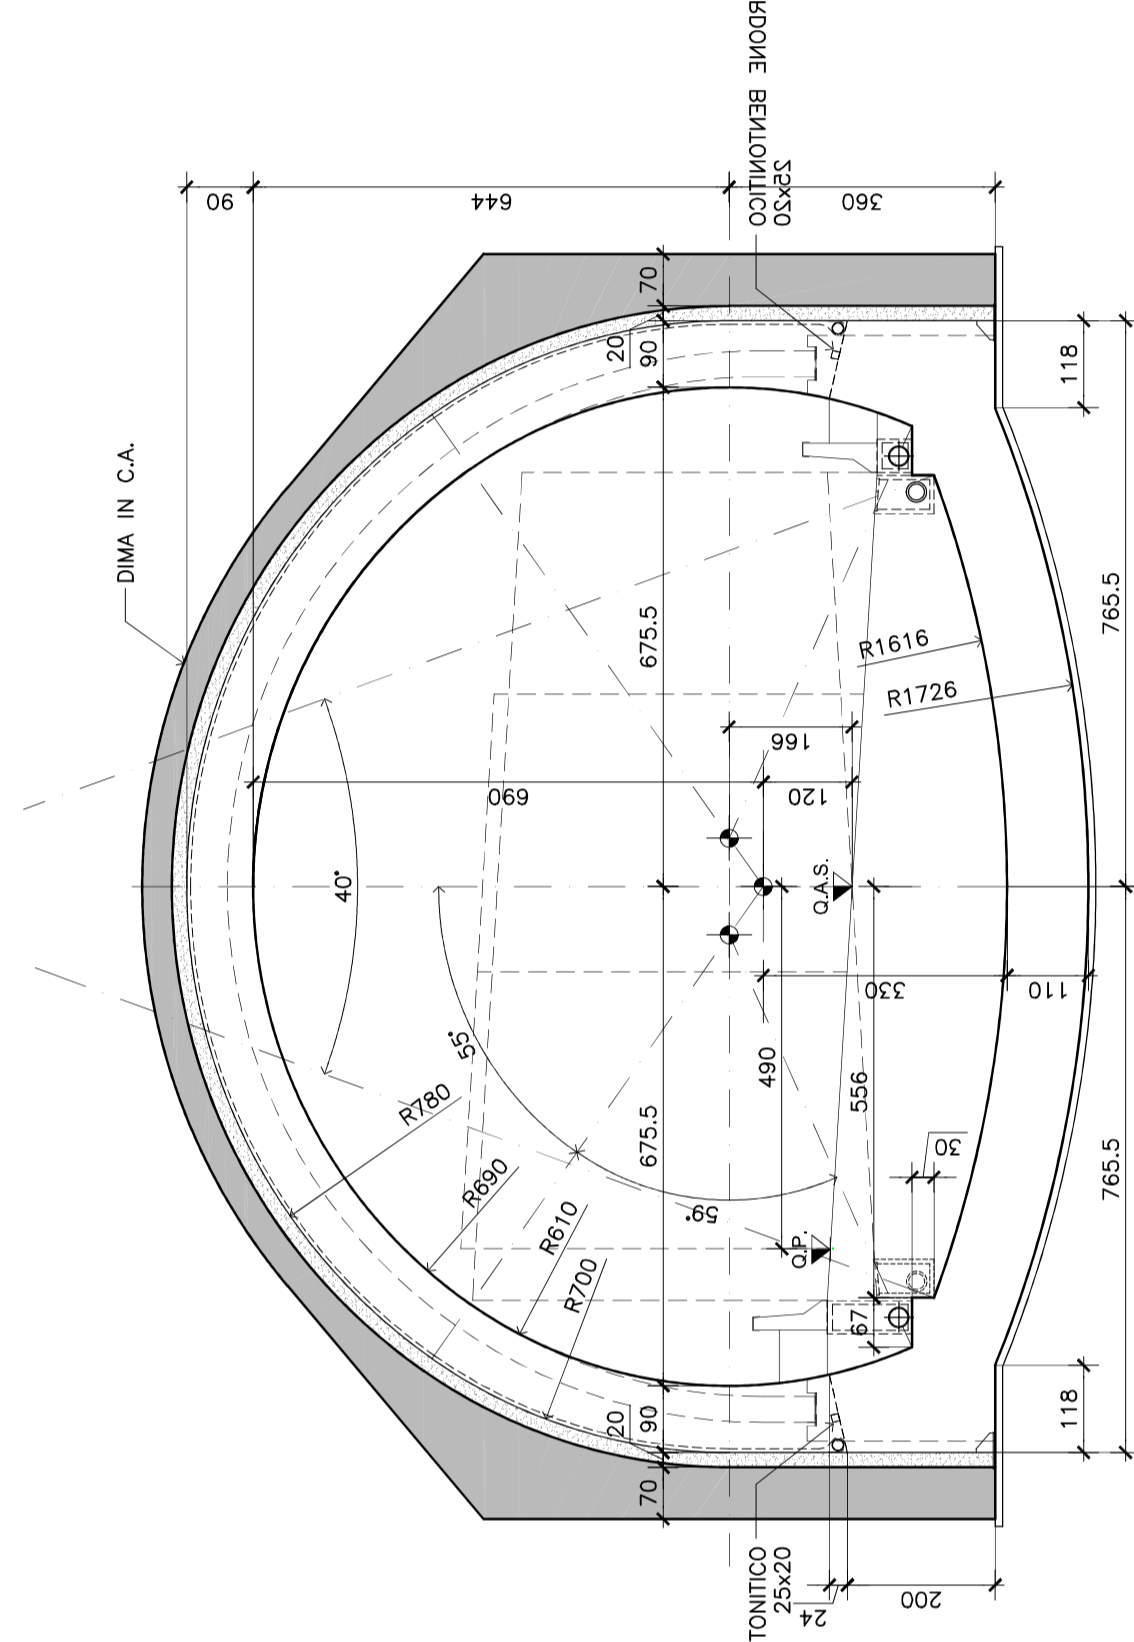

MATRICE DI REVISIONE	
REV.	DESCRIZIONE MODIFICA
A	AUMENTO SPESSORE CALOTTA DI IRRIGIDIMENTO PORTALE
B	
C	
D	

PERIZIA DI VARIANTE



Anas Spa

Direzione Centrale Progettazione

ASR 18/07
 AUTOSTRADA A3 SALERNO – REGGIO CALABRIA
 LAVORI DI AMMODERNAMENTO ED ADEGUAMENTO AL TIPO 1^a DELLE NORME CNR/80
 Dal km 153+400 al km 173+900
 MACROLOTTO 3 – PARTE 2^a

PROGETTO ESECUTIVO DI DETTAGLIO

CONTRAENTE GENERALE		IL RESPONSABILE DEL CONTRAENTE GENERALE	
GRUPPO DI PROGETTAZIONE DEL PROGETTO ESECUTIVO APPROVATO		GRUPPO DI PROGETTAZIONE DEL PROGETTO ESECUTIVO APPROVATO	
OPERE D'ARTE MAGGIORI – GALLERIE		OPERE D'ARTE MAGGIORI – GALLERIE	
GALLERIA NATURALE LARIA		GALLERIA NATURALE LARIA	
IMBOCCO LATO SALERNO		IMBOCCO LATO SALERNO	
FASE DEFINITIVA – SEZIONI TRASVERSALI – CANNA NORD		FASE DEFINITIVA – SEZIONI TRASVERSALI – CANNA NORD	
CODICE PROGETTO V-P29-GA01-OST-SZ03_A.dwg	NOME FILE V-P29-GA01-OST-SZ03_A.dwg	NUMERO PROGRESSIVO ELABORAZIONE 6519	REVISIONE A
SCALA: 1:200			
REV. A Revisione - Periodo di variante ai sensi dell'art.11, comma 3 Norme Generali C.S.A.	DATA 02/08/2015	REDATTO G. BELARDI	VERIFICATO C. ALESSIO
DESCRIZIONE			