PROGETTO ESECUTIVO APPROVATO PEA – PLANIMETRIA DI PROGETTO
Scala 1:1000

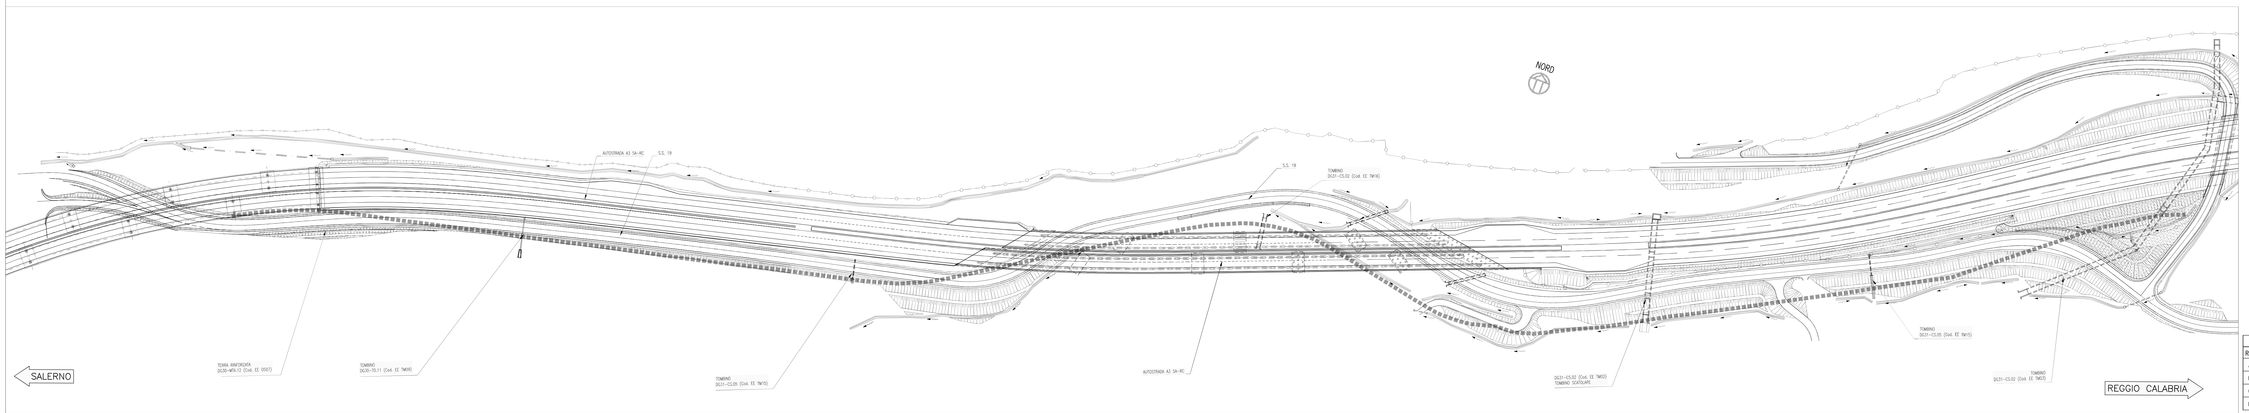

SEDIME EX FERROVIA
PISTA CICLABILE
OGGETTO DELLA PERIZIA DI VARIANTE

MATRICE DI REVISIONE	
REV.	DESCRIZIONE MODIFICA
A	EMISSIONE
B	
C	
D	

PERIZIA DI VARIANTE – PLANIMETRIA DI PROGETTO RECUPERO SEDIME FERROVIARIO
Scala 1:1000

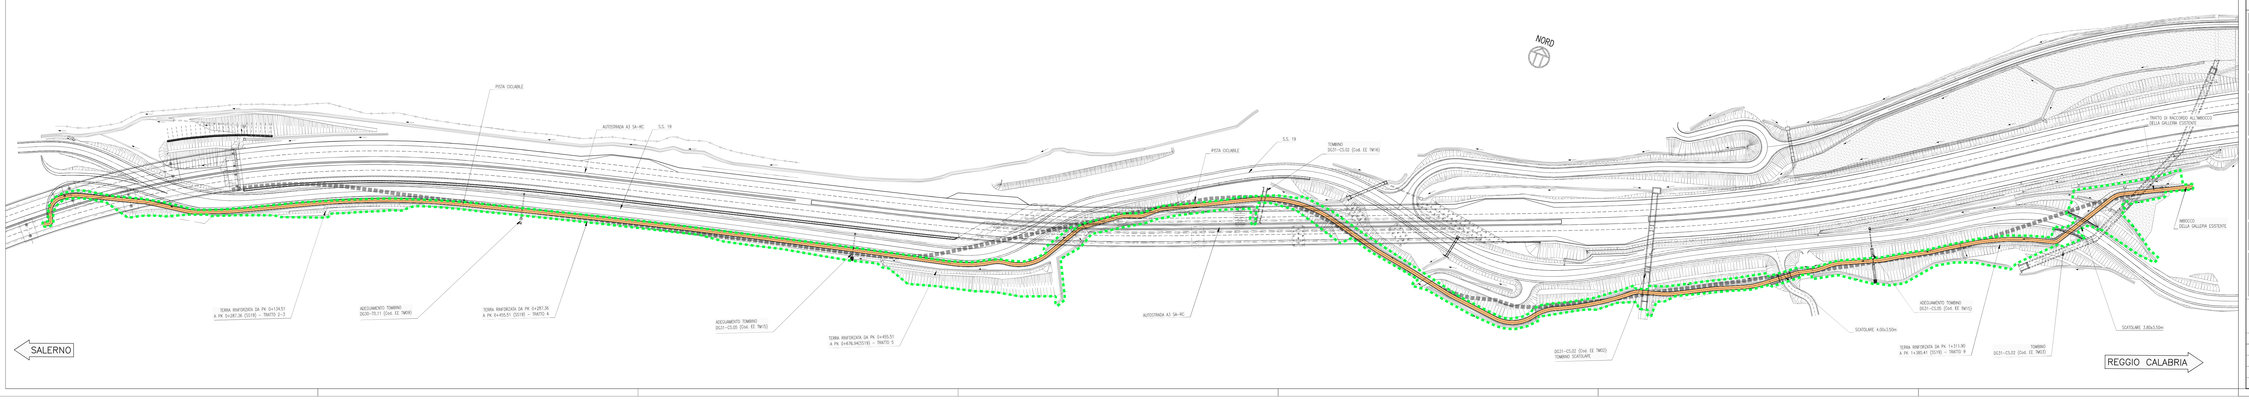

PERIZIA DI VARIANTE

Anas SpA
Direzione Centrale Progettazione

ASR 18/07
AUTOSTRADA A3 SALERNO – REGGIO CALABRIA

LAVORI DI AMMODERNAMENTO ED ADEGUAMENTO AL TIPO 1a DELLE NORME CNR/80
Dal km 153+400 al km 173+900
MACROLOTTO 3 – PARTE 2^

PROGETTO ESECUTIVO DI DETTAGLIO

CONTRAENTE GENERALE: ital SARC

IL RESPONSABILE DEL CONTRAENTE GENERALE: ITALSARC S.p.a.A. Ing. Simone Tassan

GRUPPO DI PROGETTAZIONE DEL PROGETTO ESECUTIVO APPROVATO
RTP: TECHNITAL S.p.A. (mandataria)
3TI PROGETTI ITALIA S.p.A.
PROMETEOINGEGNERIA S.r.l.
STUDIO MELE ASSOCIATI S.r.l.
SOIL S.r.l.
SITECO S.r.l.
INTEGRAZIONE PRESTAZIONI SPECIALISTICHE: Dott. Ing. M. Raccosta
IL GEOLOGO: Dott. Geol. Vittorio Federici

CONTROLLO TECNICO QUALITÀ DEL PROGETTO: PROGETTAZIONE ... PROGETTISTA RESPONSABILE ...
RESPONSABILE ... PRESTAZIONI SPECIALISTICHE: ...

DIREZIONE LAVORI: IL DIRETTORE DEI LAVORI: Dott. Ing. Mario Rosmarino
IL COORDINATORE DELLA SICUREZZA IN FASE DI ESECUZIONE: Dott. Ing. Furio Storace
VISTO: IL RESPONSABILE DEL PROCEDIMENTO: Dott. Ing. Luigi Storchi

PROGETTO STRADALE
RECUPERO SEDIME FERROVIARIO
PLANIMETRIA DI CONFRONTO PEA – PERIZIA DI VARIANTE

CODICE PROGETTO		NOME FILE	NUMERO PROGETTISTA ELABORATO	REVISIONE	SCALA:
PROGETTO	LIV. PROG.	N. PROG.	V-P31-PS17-TRA-PL02_A.dwg	550/or		
LO411B	V	1301	CODICE ELAB. P31PS17TRAPL02	A	1:1000

REV.	DESCRIZIONE	DATA	REDATTO	VERIFICATO	APPROVATO
D					
C					
B					
A	Perizia di variante ai sensi dell'art.11, comma 3 Norme generali CSA	21/07/2016	Signorini	Signorini	Mandatello

WBS DI RIFERIMENTO :