PERIZIA DI VARIANTE
PLANIMETRIA INTERVENTI DI INSERIMENTO PAESAGGISTICO ED AMBIENTALE
Scala 1:1000

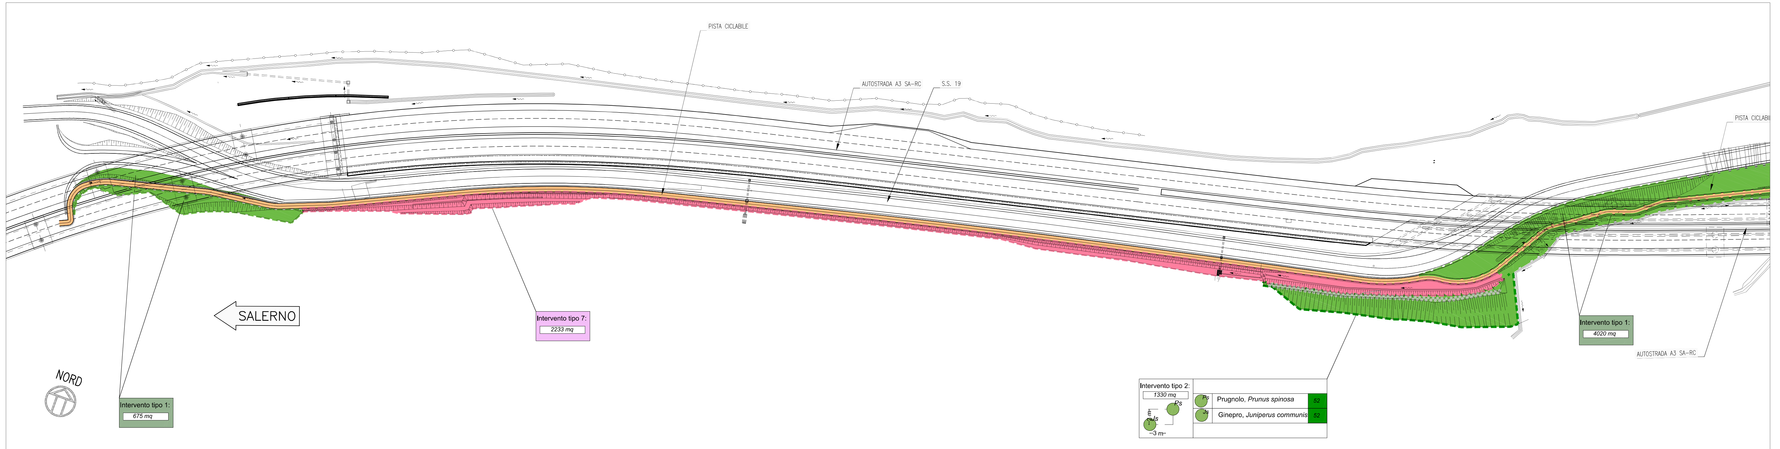

Idrosemina potenziata per stabilizzare le scarpate delle trincee e dei rilevati e limitare i fenomeni di dilavamento e depauperamento del terreno – Interventi tipo 1

Mitigazione delle scarpate dei rilevati e delle trincee tramite piantumazione di essenze arbustive e arboree con sesti di impianto a siepe e macchia – Interventi tipo 2

Mitigazione delle aree intercluse tramite piantumazione di essenze arbustive e arboree con sesti d'impianto a bosco misto disetaneo – Interventi tipo 6

Interventi di ingegneria naturalistica: gabbioni, materassi tipo reno, terre rinforzate rinverdite – Interventi tipo 7

NOTA:
– Nell'elaborato sono rappresentati i soli interventi di inserimento paesaggistico ed ambientale variati per la perizia di variante in oggetto

MATRICE DI REVISIONE	
REV.	DESCRIZIONE MODIFICA
A	EMISSIONE
B	
C	
D	

PERIZIA DI VARIANTE

Anas SpA
Direzione Centrale Progettazione

ASR 18/07
AUTOSTRADA A3 SALERNO – REGGIO CALABRIA

LAVORI DI AMMODERNAMENTO ED ADEGUAMENTO AL TIPO 1a DELLE NORME CNR/80
Dal km 153+400 al km 173+900
MACROLOTTO 3 – PARTE 2^

PROGETTO ESECUTIVO DI DETTAGLIO

CONTRAENTE GENERALE: italSARC

IL RESPONSABILE DEL CONTRAENTE GENERALE: ITALSARC S.c.p.A. – Il Direttore Tecnico – Ing. Valentino Benucci

GRUPPO DI PROGETTAZIONE DEL PROGETTO ESECUTIVO APPROVATO
RTP: TECHNITAL S.p.A. (mandataria)
3TI PROGETTI ITALIA S.p.A.
PROMETEOINGEGNERIA.IT S.r.l.
STUDIO MELE ASSOCIATI S.r.l.
SOIL S.r.l.
SITECO S.r.l.
INTEGRAZIONE PRESTAZIONI SPECIALISTICHE *Dott. Ing. M. Raccosta*
IL GEOLOGO
Dott. Geol. Vittorio Federici
Ordine dei Geologi del Lazio n. 784

GRUPPO DI PROGETTAZIONE ESECUTIVA DI CANTIERIZZAZIONE E APPALTABILE
RTP: KLESSIDRA S.p.A. (mandataria)
ITINERA S.p.A.
PROGETTISTA RESPONSABILE WBS
Dott. Ing. Raccosta
Ordine Ingegneri Roma n. A 1617
IL GEOLOGO
Dott. Geol. Vittorio Federici
Ordine dei Geologi del Lazio n. 784
RESPONSABILE INTEGRAZIONE PRESTAZIONI SPECIALISTICHE:
Dott. Ing. M. Raccosta
Ordine Ingegneri Roma n. A 1617

DIREZIONE LAVORI:
IL DIRETTORE DEI LAVORI
Dott. Ing. Mario Beamonte
Ordine Ing. Roma n. 3279
IL COORDINATORE DELLA SICUREZZA IN FASE DI ESECUZIONE
Dott. Ing. Franco Pugliese
Ordine Ing. Firenze n. 5986

VISTO: IL RESPONSABILE DEL PROCEDIMENTO
Dott. Ing. Luigi Sitella

PROGETTO STRADALE
RECUPERO SEDIME FERROVIARIO
PLANIMETRIA INTERVENTI DI INSERIMENTO
PAESAGGISTICO ED AMBIENTALE

CODICE PROGETTO												NOME FILE	NUMERO PROGRESSIVO ELABORATO:	REVISIONE	SCALA:
PROGETTO		LIV. PROG.		N. PROG.								V-P31-PS17-TRA-PL03_A.dwg	550/as		
L	O	4	1	1	B	V	1	3	0	1		CODICE ELAB. P31PS17TRAPL03		A	1:1000

REV.	DESCRIZIONE	DATA	REDATTO	VERIFICATO	APPROVATO
D					
C					
B					
A	Perizia di variante ai sensi dell'art.11, comma 3 Norme generali C.S.A	21/01/2016	Signorini	Signorini	Morotello

WBS DI RIFERIMENTO : –