




PARTICOLARE GIUNTO DI SEPARAZIONE IN CHIAVE

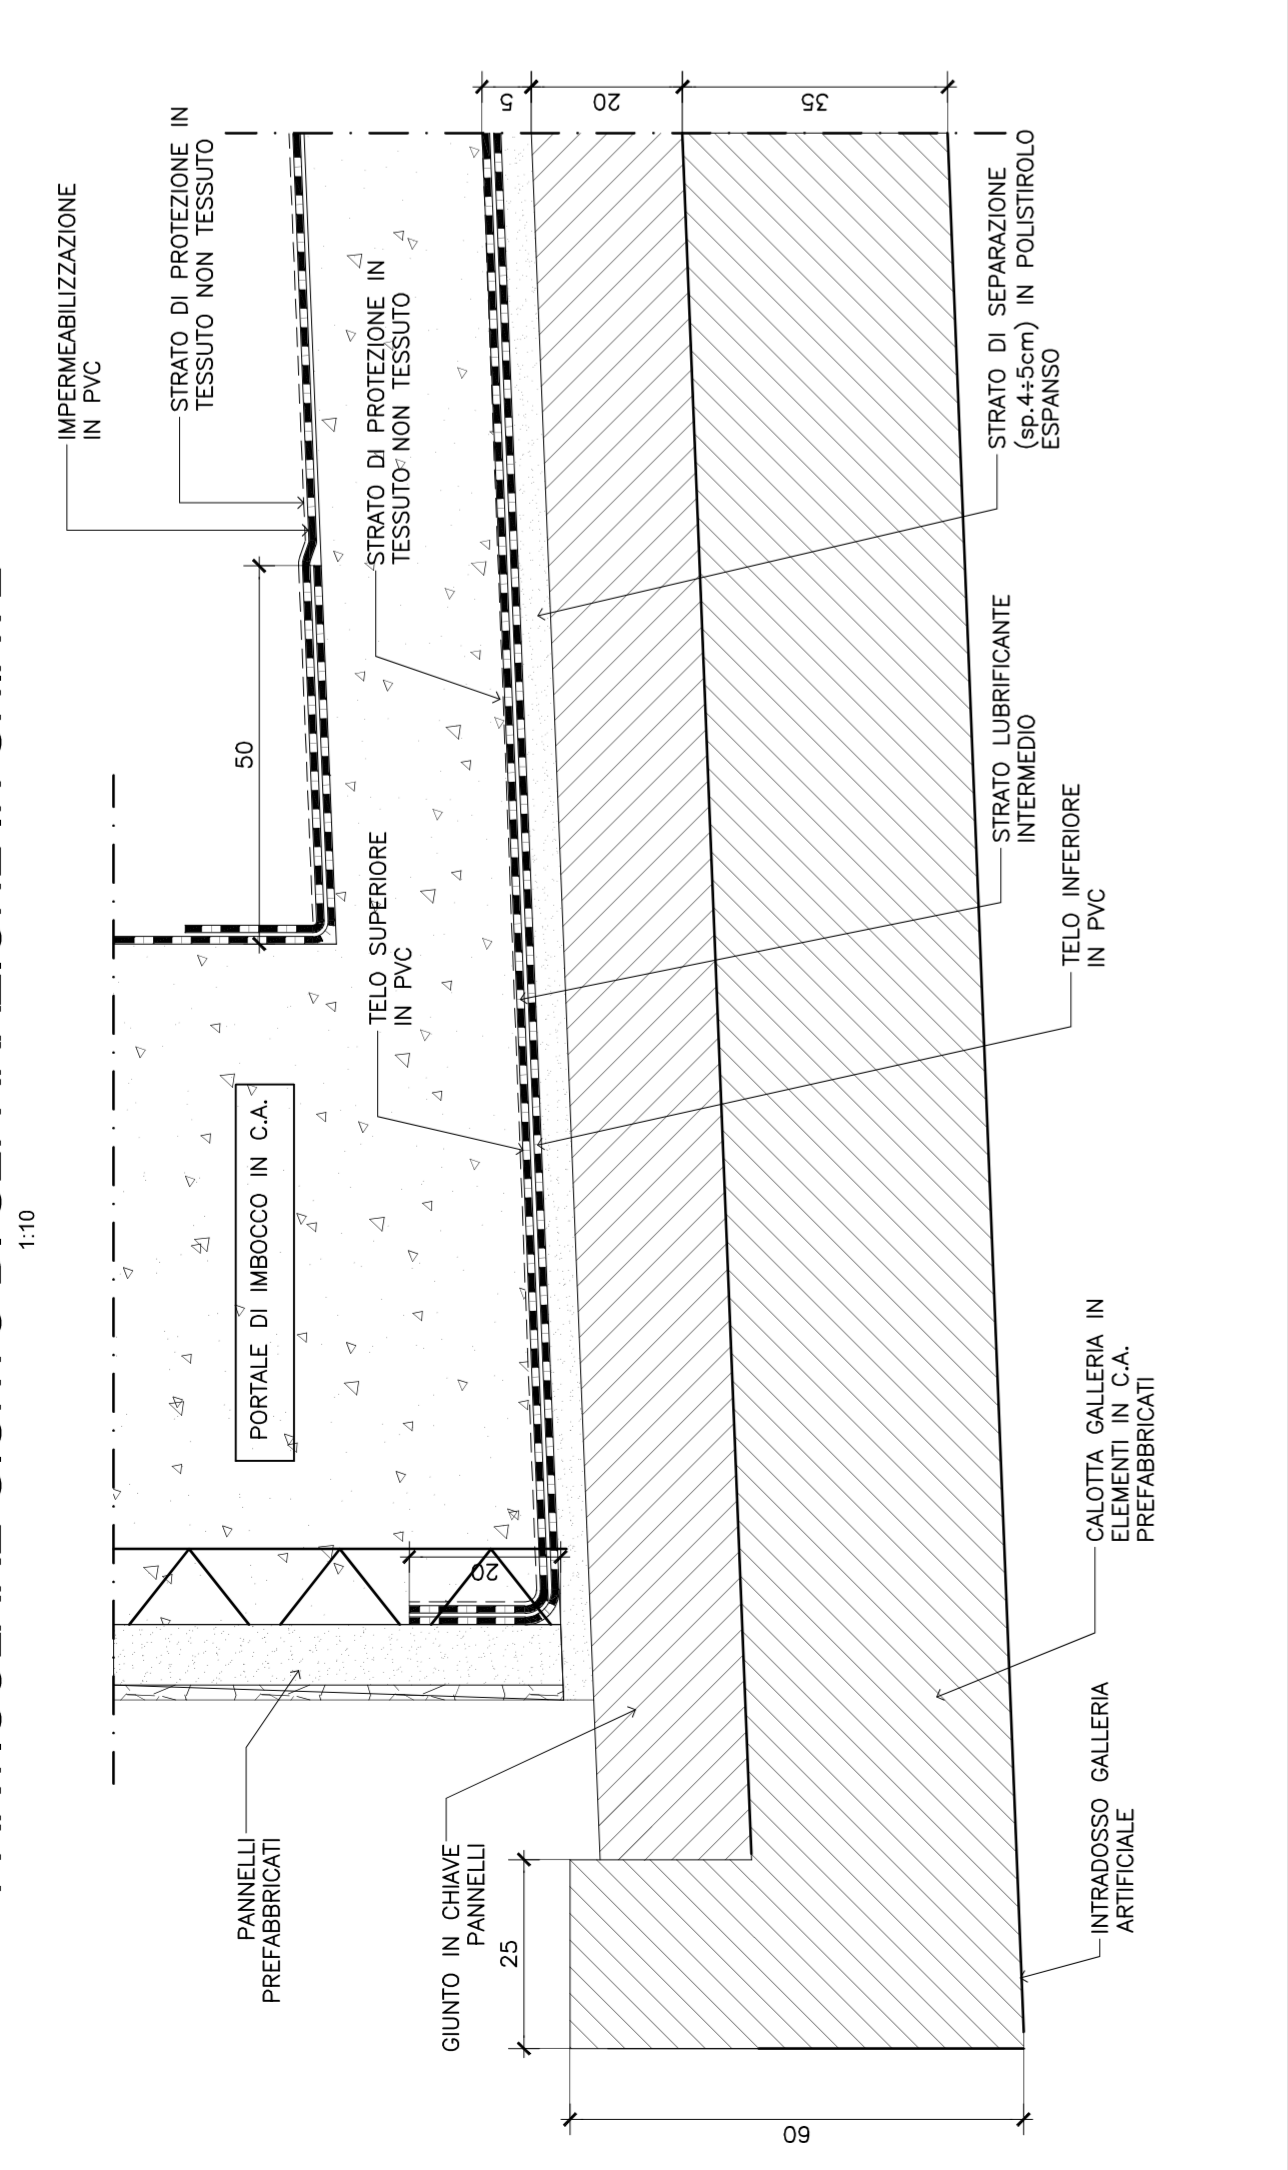

PARTICOLARE GIUNTO DI SEPARAZIONE

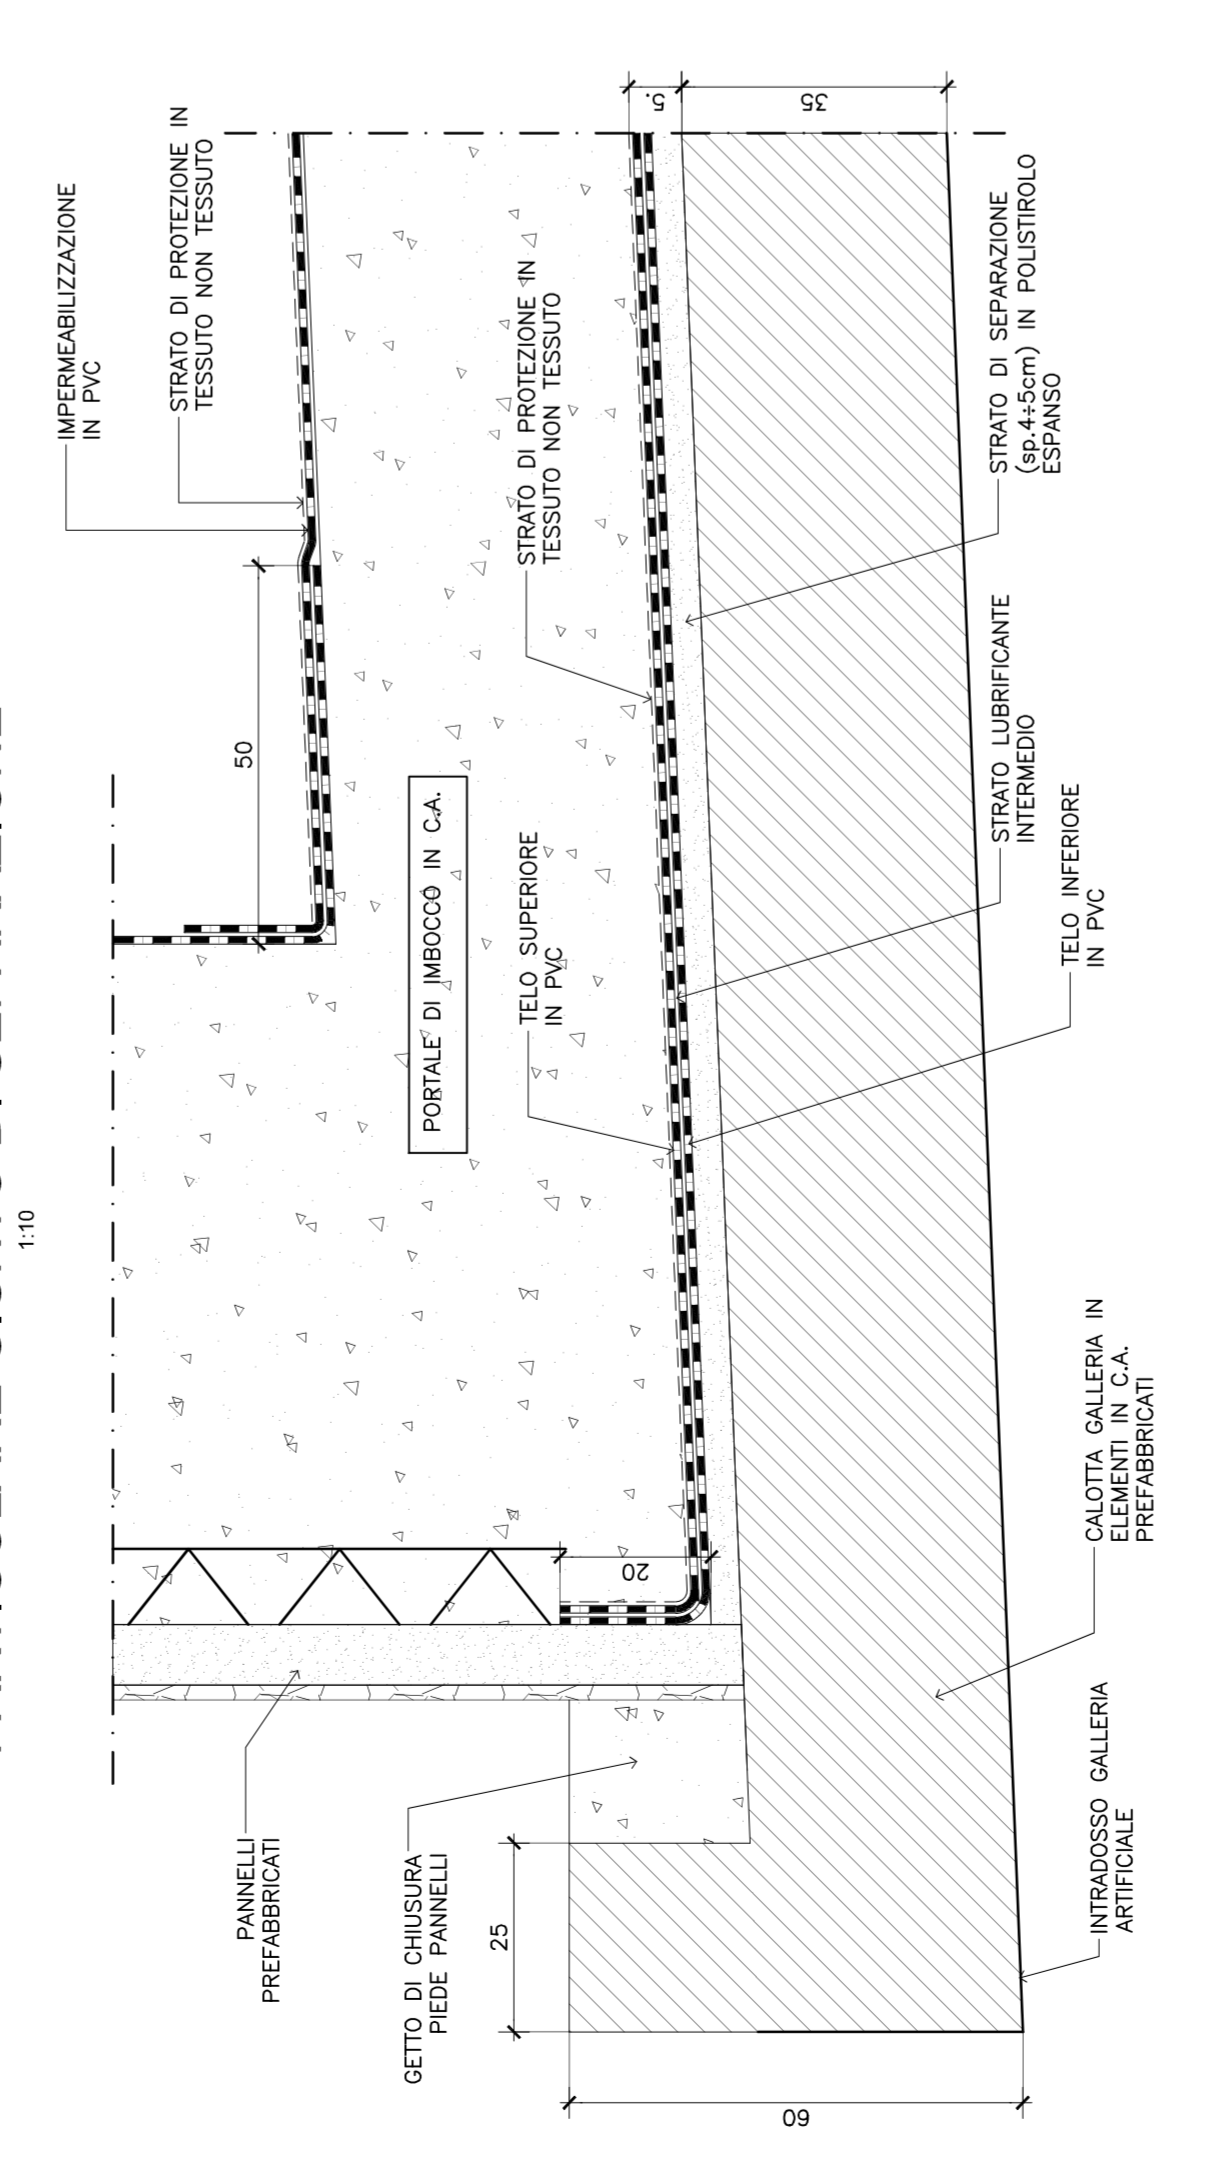


PARTICOLARE GIUNTO IN CHIAVE

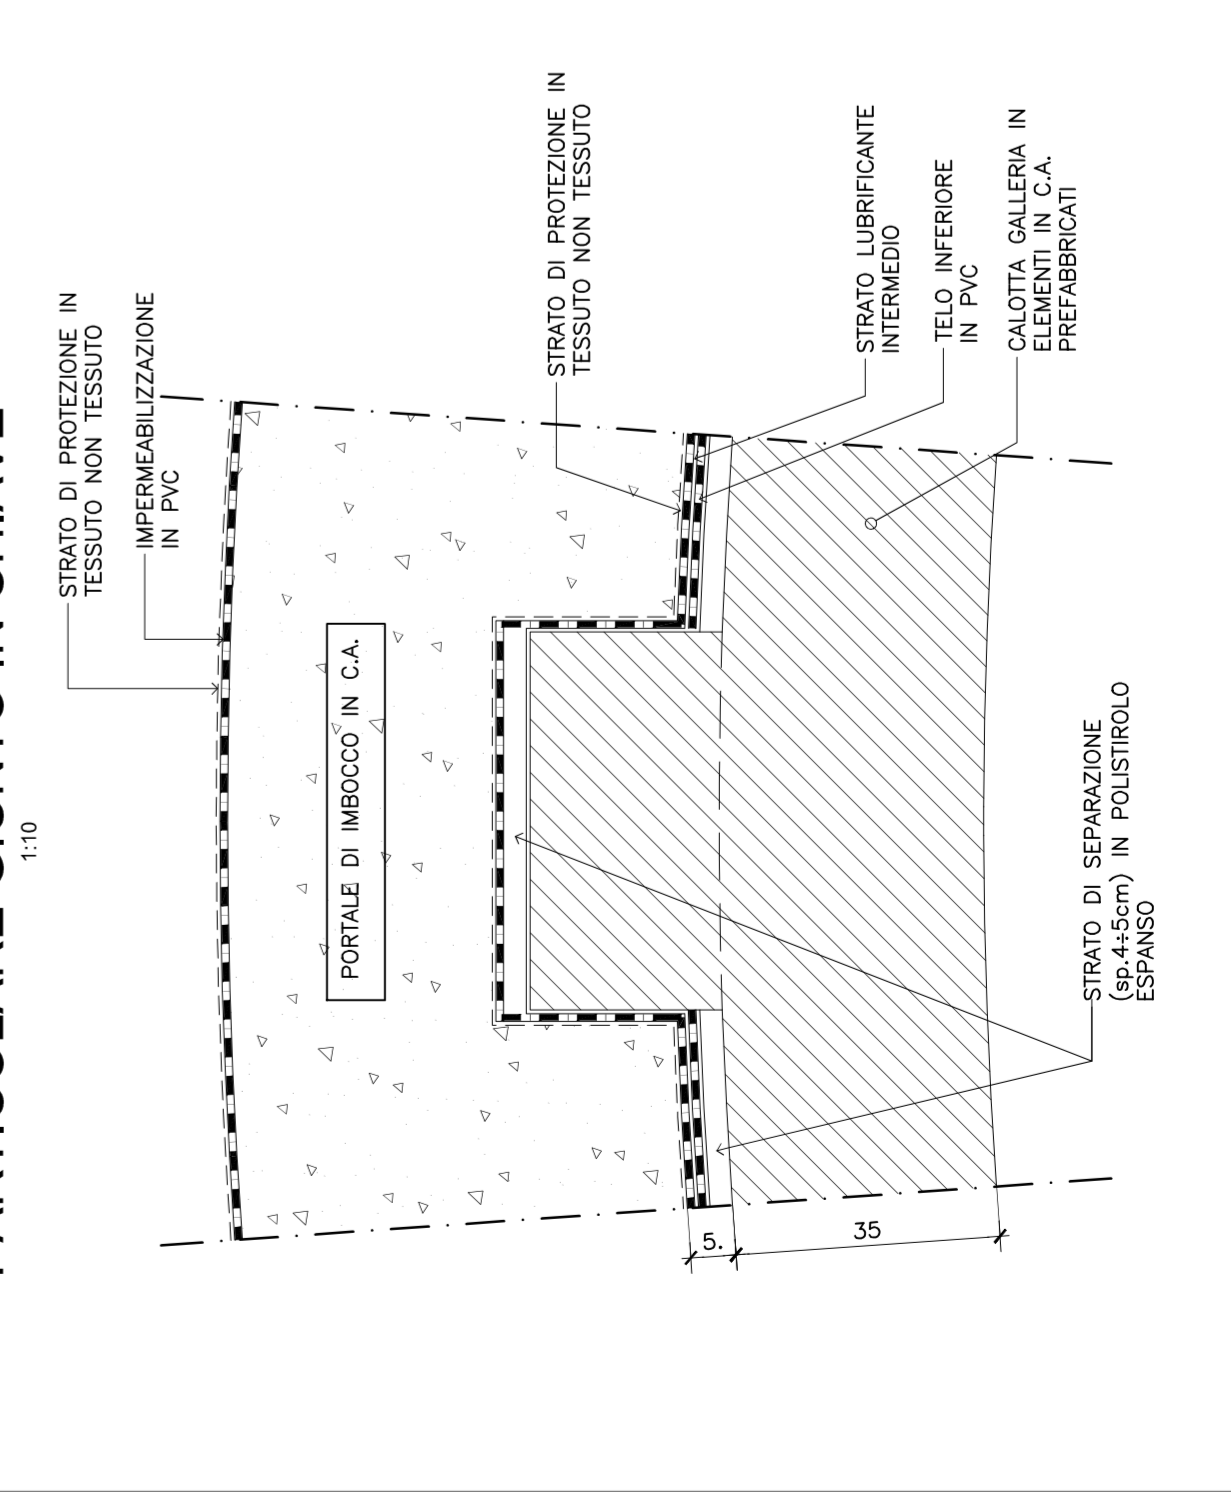


PROFILO ASSE NORD

FASE DI SCAVO
(in asse tracciamento)

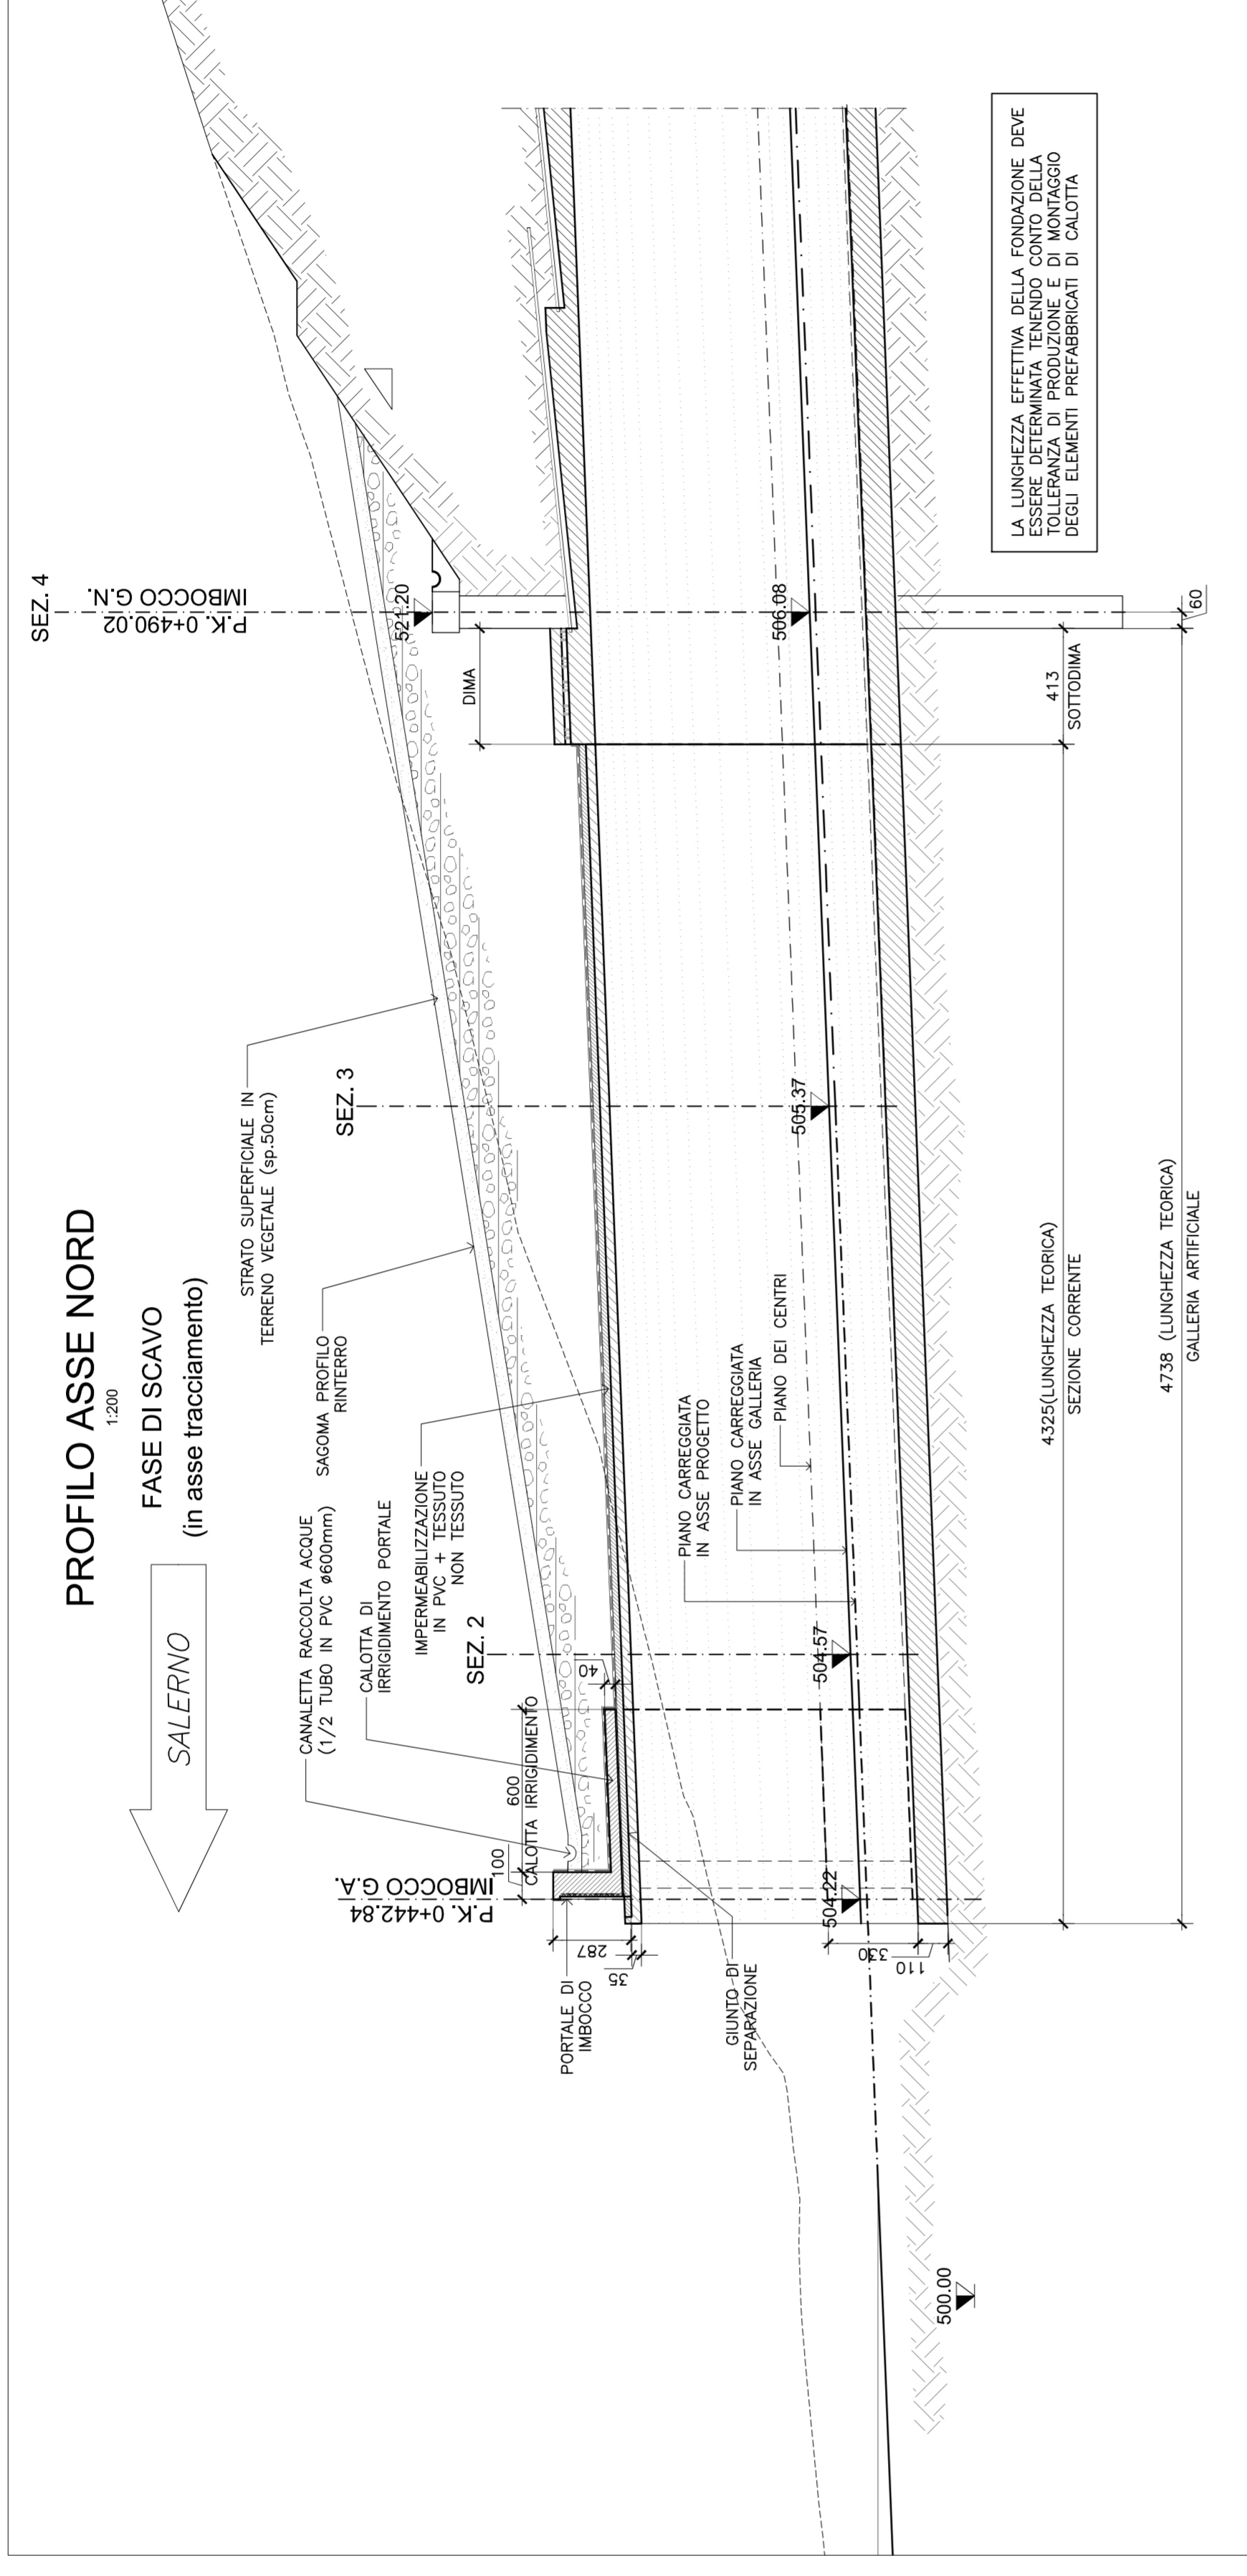

PROFILO ASSE SUD

FASE DI SCAVO
(in asse tracciamento)

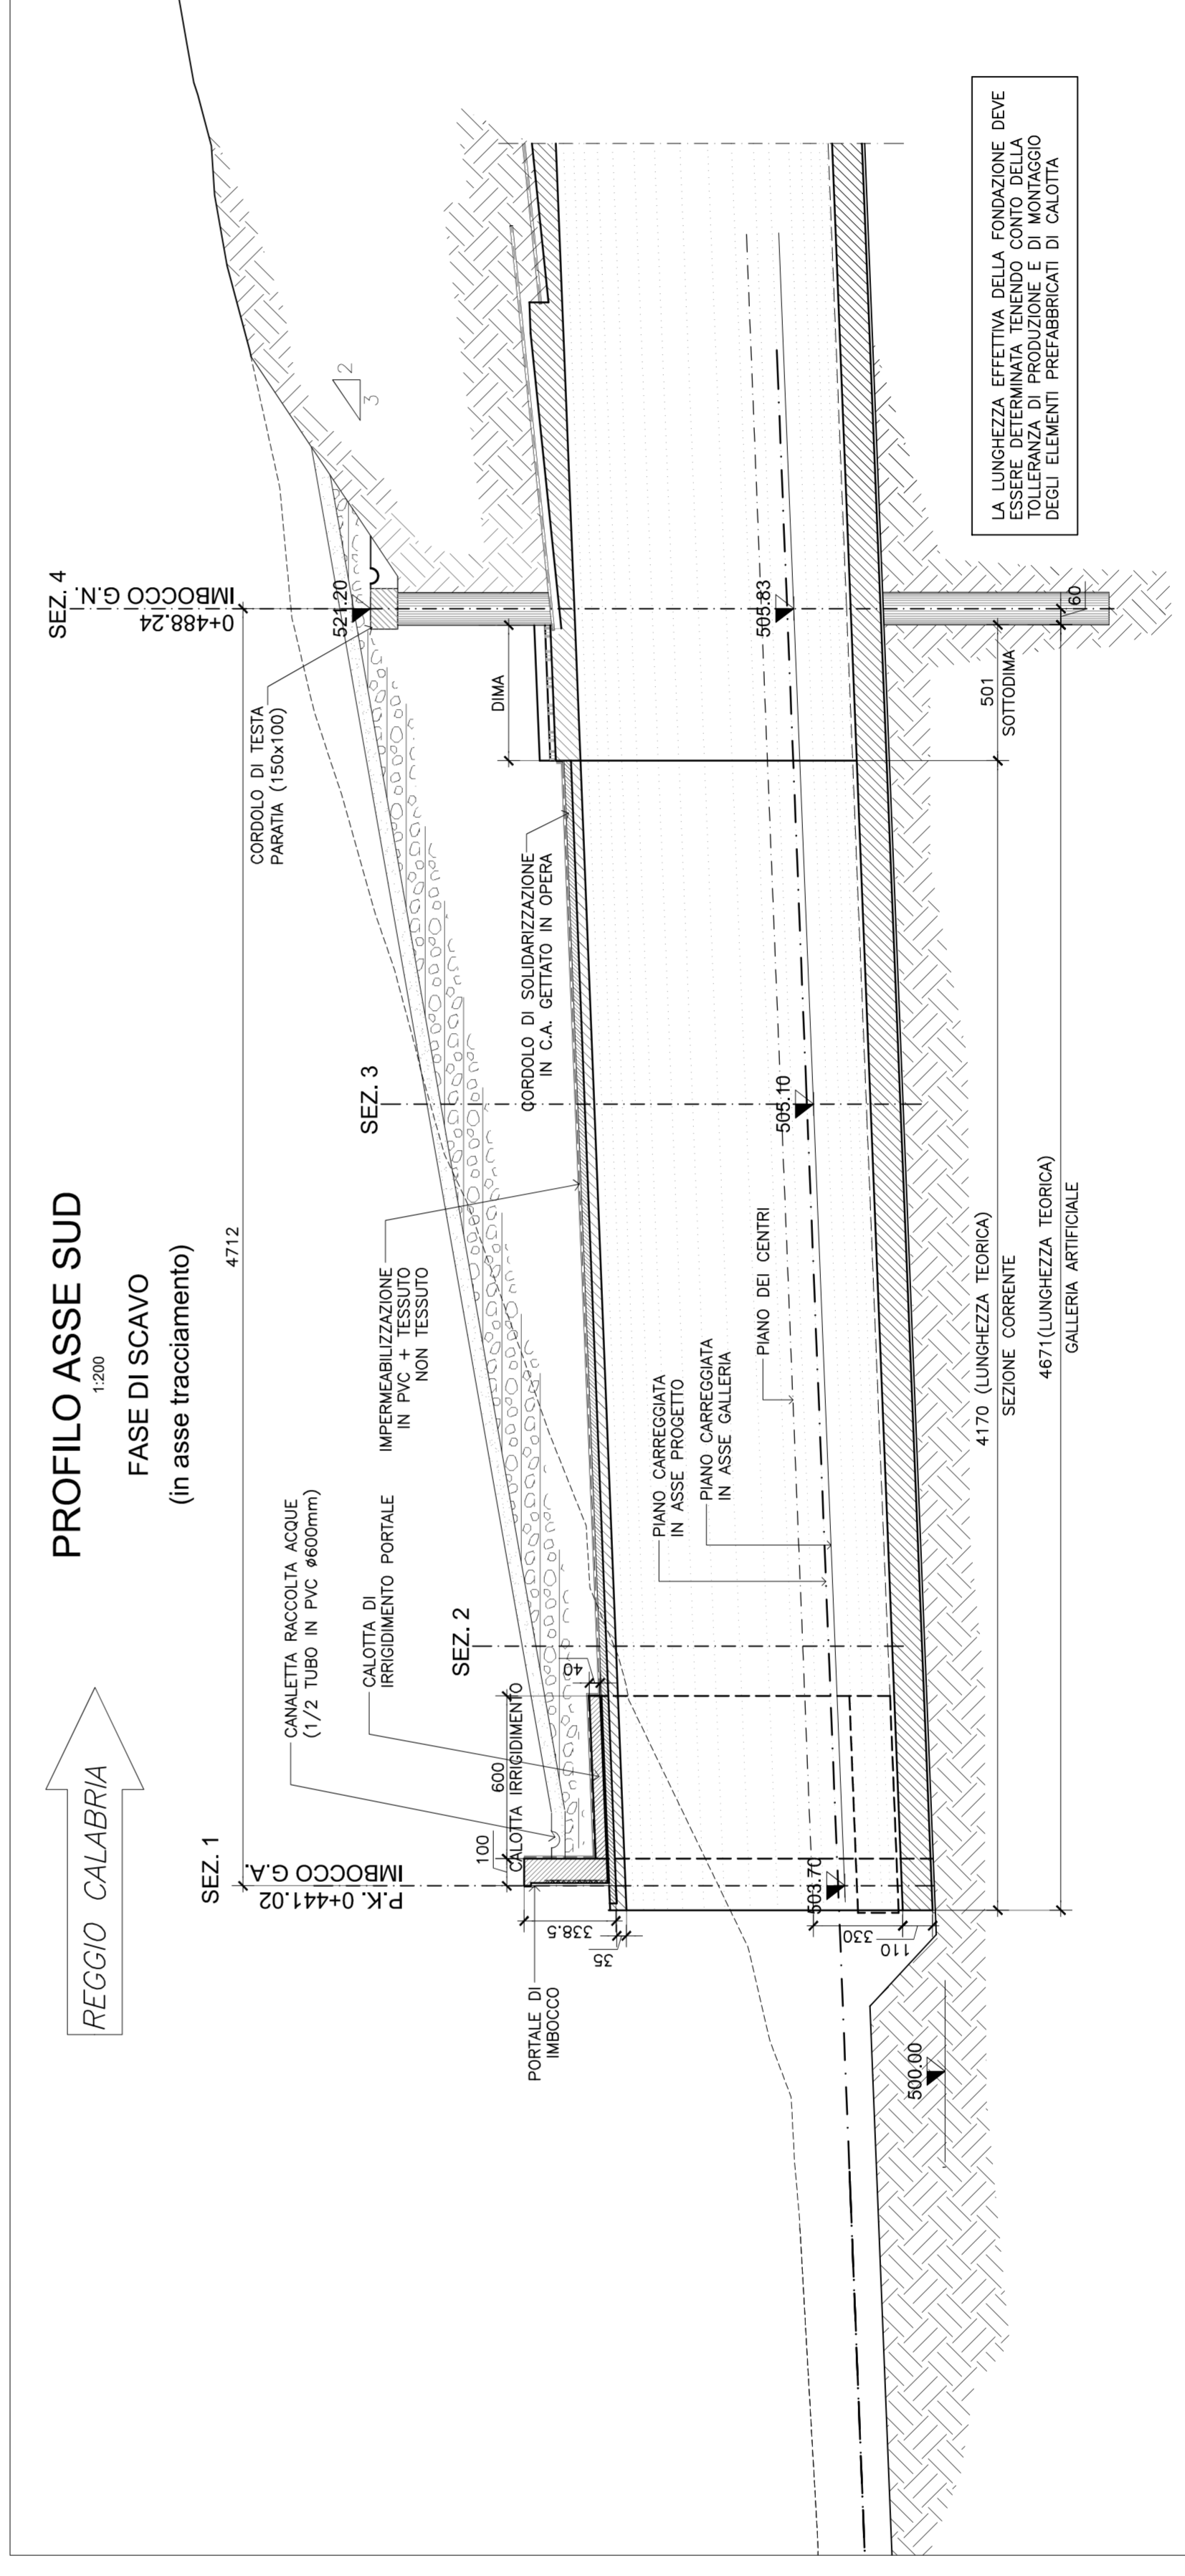

N.B.: LA PRESENTE TAVOLA ANNULLA E SOSTITUISCE L'ELABORATO DI P.E. APPROVATO DI CUI AL COD. P29-GA01-OST-SLO2_A

REV.	DESCRIZIONE MODIFICA
A	AUMENTO SPESSORE CALOTTA DI IRRIGORIMENTO PORTALE
B	
C	
D	

PERIZIA DI VARIANTE



Direzione Centrale Progettazione
 ASR 18/07
 AUTOSTRADA A3 SALERNO – REGGIO CALABRIA
 LAVORI DI AMMODERNAMENTO ED ADEGUAMENTO AL TIPO 1a DELLE NORME CNR/80
 Dal km 153+400 al km 173+900
 MACROLOTTO 3 – PARTE 2^a

PROGETTO ESECUTIVO DI DETTAGLIO

CONTRAENTE GENERALE: **italSARC**
 IL RESPONSABILE DEL CONTRAENTE GENERALE: **ITALSARC S.p.A.**
 Direzione Tecnica
 Ing. Maurizio Benetti

GRUPPO DI PROGETTAZIONE DEL PROGETTO ESECUTIVO APPROVATO
 R.P.P.: TECHNITAL S.p.A. (mandataria)
 JTI PROGETTI ITALIA S.p.A.
 INGEGNERING S.r.l.
 STUDIO INGENNERING ASSOCIATI S.r.l.
 SITECO S.r.l.

PROVAZIONE RESPONSABILE: **ALESSIO PIERONTE**
 Dott. Ing. Alessio Pieronte
 Ordine degli Ingegneri di Salerno n. 259

INTEGRAZIONE PRESTAZIONI SPECIALISTICHE Dott. Ing. M. Roccaforte
 IL GEOLOGO: **Valterio Federici**
 Dott. Geol. Valterio Federici
 Ordine degli Geologi del Lazio n. 794



VISITAZIONE DEL PROCEDIMENTO
 IL RESPONSABILE DEL PROCEDIMENTO
 Dott. Ing. Luigi Silvestro

OPERE D'ARTE MAGGIORI – GALLERIE
 GALLERIA NATURALE LARIA
 IMBOCCO LATO SALERNO
 FASE DEFINITIVA – SEZIONI LONGITUDINALI

CODICE PROGETTO	NOME FILE	NUMERO PROCESSO BARBATTI	REVISIONE	SCALA:
PROGETTO: L041118	V-P29-GA01-OST-SLO2_A.dwg	600	A	1:200
ELAB.: P29GA01OSTSLO2				
D				
C				
B				
A				

REV. DESCRIZIONE

WBS DI RIFERIMENTO : DC29 – GAIN

N.B.: LA PRESENTE TAVOLA ANNULLA E SOSTITUISCE L'ELABORATO DI P.E. APPROVATO DI CUI AL COD. P29-GA01-OST-SLO2_A