PARTICOLARE GIUNTO DI SEPARAZIONE IN CHIAVE

1:10

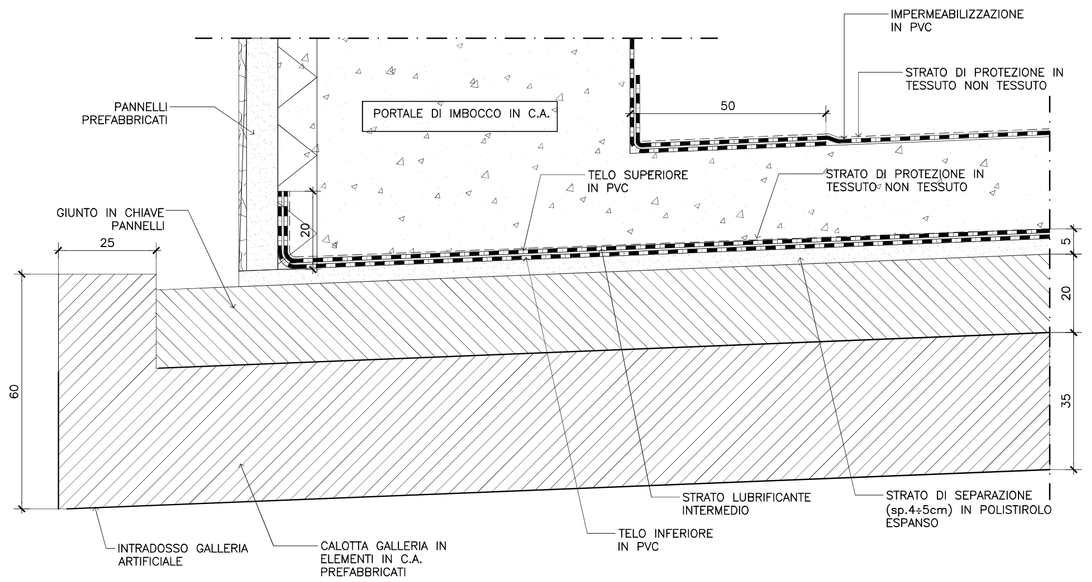

PARTICOLARE GIUNTO DI SEPARAZIONE

1:10

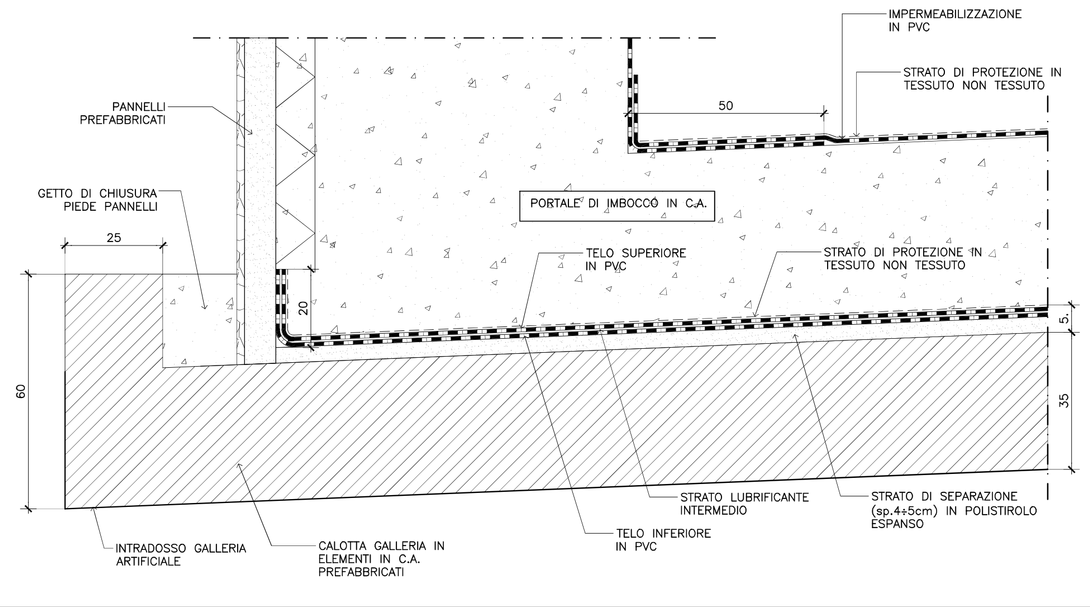

PARTICOLARE GIUNTO IN CHIAVE

1:10

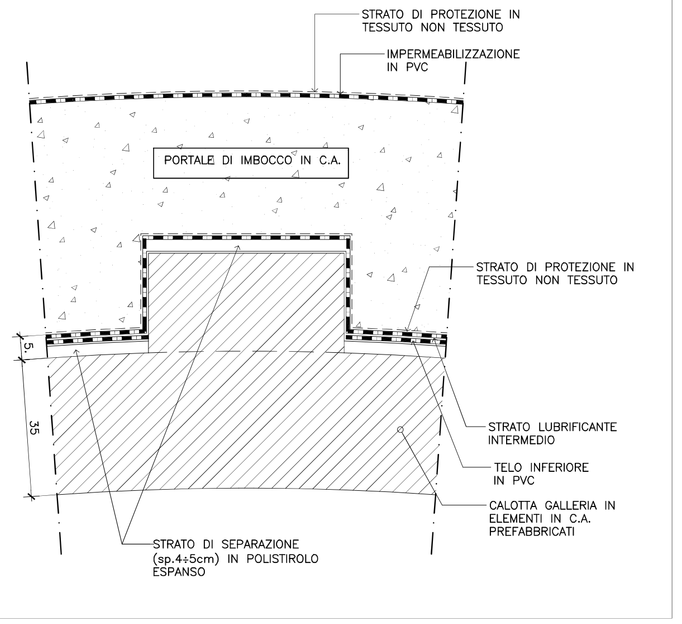

PROFILO ASSE NORD

1:200

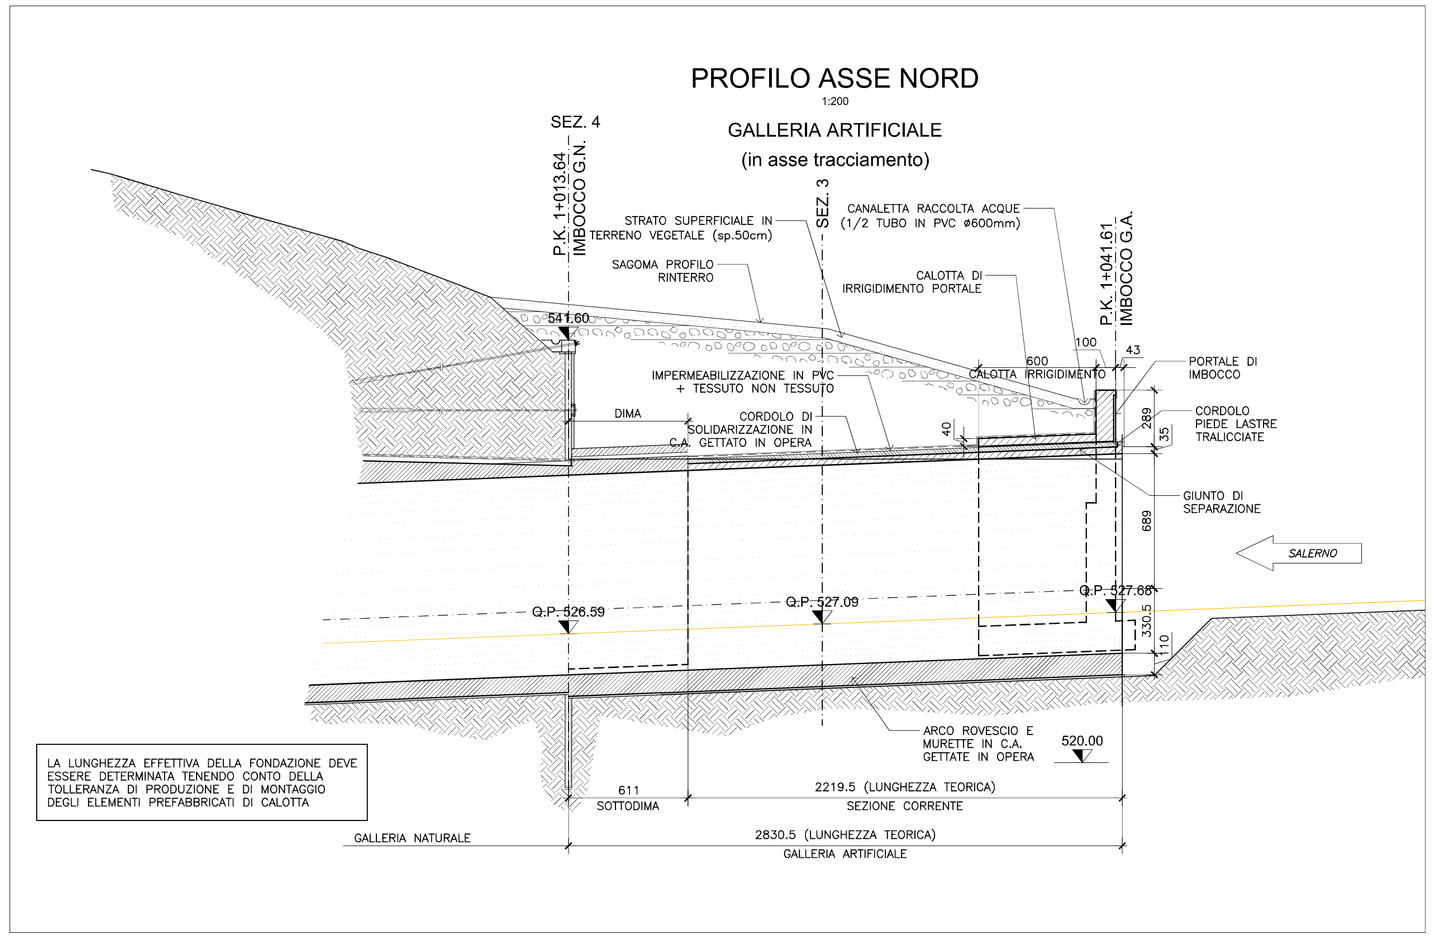

PROFILO ASSE SUD

1:200

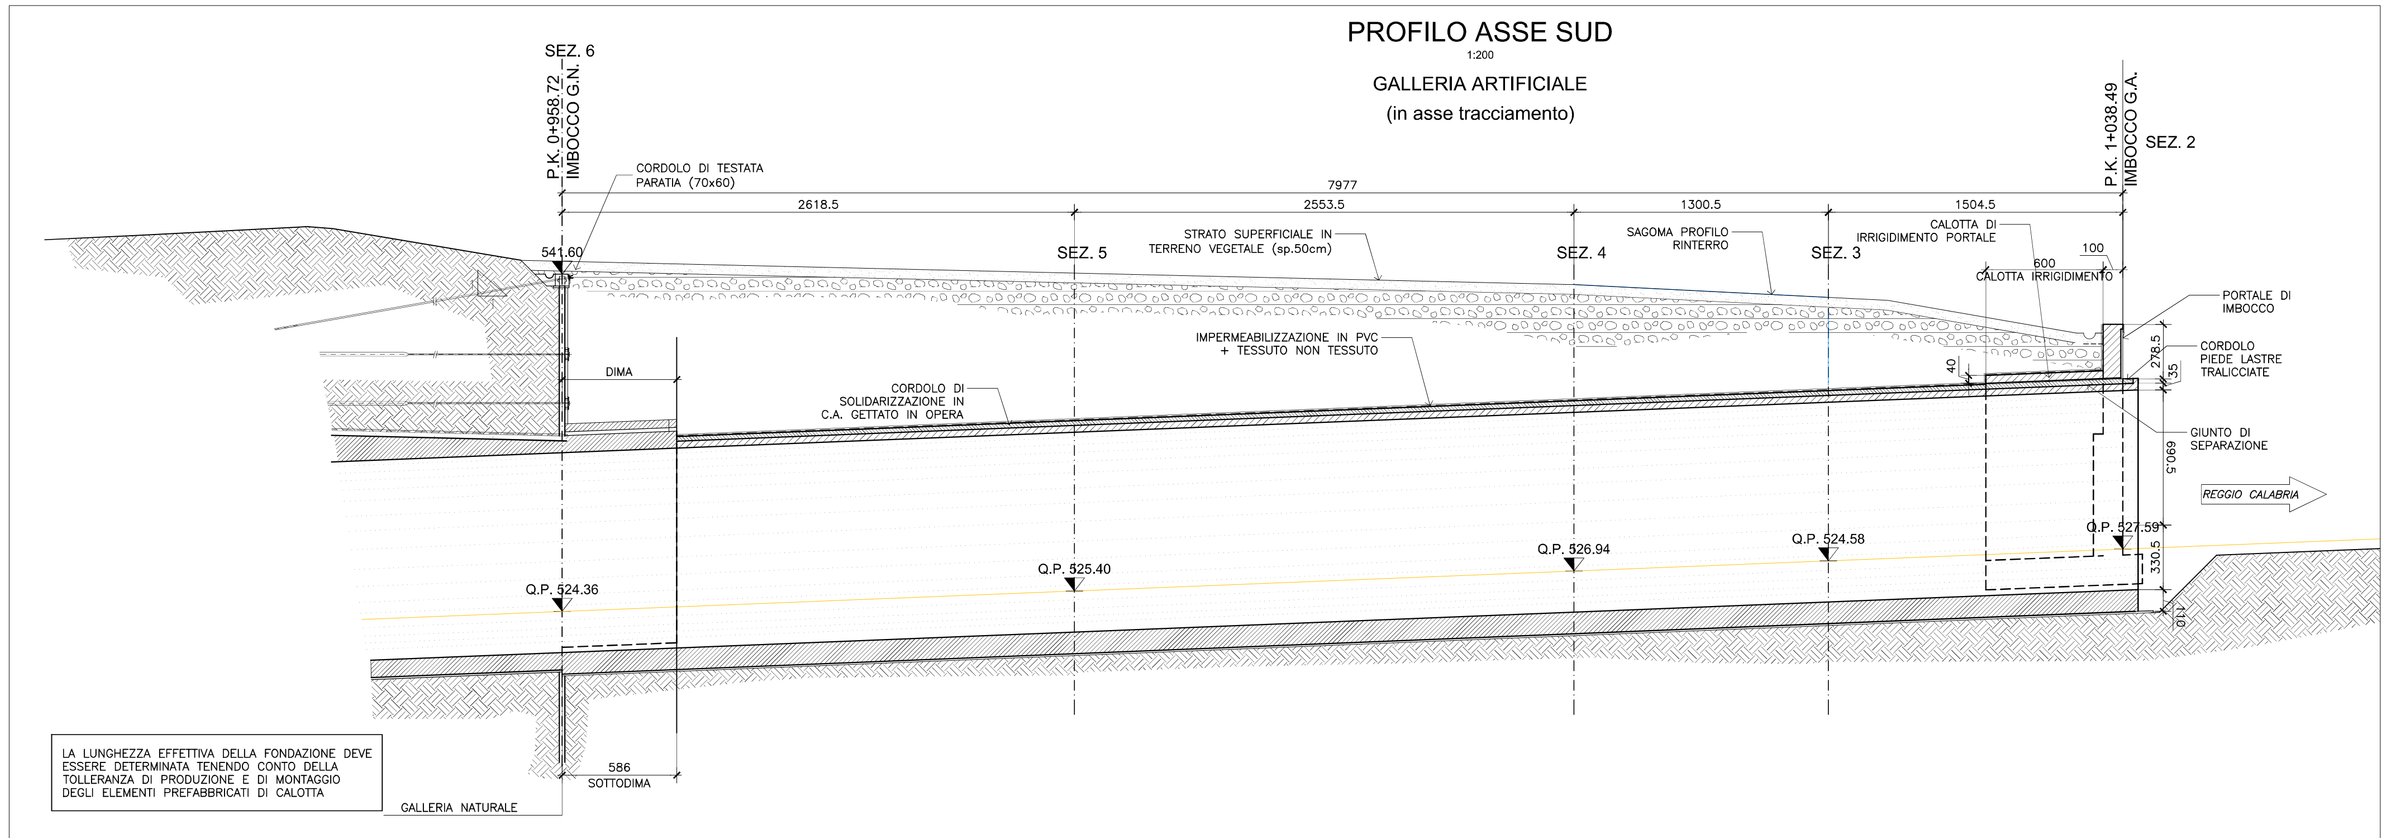

N.B.: LA PRESENTE TAVOLA ANNULLA E SOSTITUISCE L'ELABORATO DI P.E. APPROVATO DI CUI AL COD. "P29-GA02-OST-SL02_A"

MATRICE DI REVISIONE	
REV.	DESCRIZIONE MODIFICA
A	CAMBIO TIPOLOGIA IMBOCCO DA BECCO DI FLAUTO A PORTALE
B	
C	
D	

PERIZIA DI VARIANTE

Anas SpA

Direzione Centrale Progettazione

ASR 18/07
AUTOSTRADA A3 SALERNO – REGGIO CALABRIA

LAVORI DI AMMODERNAMENTO ED ADEGUAMENTO AL TIPO 1a DELLE NORME CNR/80
Dal km 153+400 al km 173+900
MACROLOTTO 3 – PARTE 2^

PROGETTO ESECUTIVO DI DETTAGLIO

CONTRAENTE GENERALE: ital SARC

IL RESPONSABILE DEL CONTRAENTE GENERALE: ITALSARC S.c.p.A. – Il Direttore Tecnico – Ing. Mario Bencivenga

GRUPPO DI PROGETTAZIONE DEL PROGETTO ESECUTIVO APPROVATO

RTP: TECHNITAL S.p.A. (mandataria)
3TI PROGETTI ITALIA S.p.A.
PROMETEOENGINEERING.IT S.r.l.
STUDIO MELE ASSOCIATI S.r.l.
SOIL S.r.l.
SITECO S.r.l.

INTEGRAZIONE PRESTAZIONI SPECIALISTICHE *Dott. Ing. M. Raccosta*

IL GEOLOGO *Dott. Geol. Vittorio Federici* – *Ordine dei Geologi del Lazio n. 784*

GRUPPO DI PROGETTAZIONE ESECUTIVO IN FASE DI TAGLIO – PROGETTISTA RESPONSABILE – IL GEOLOGO *Dott. Geol. ALESSIO* – *Ordine dei Geologi della Regione Calabria n. 255* – RESPONSABILI PRESTAZIONI SPECIALISTICHE: *Dott. Ing. GIORGIOS KALAMARAS* – *Ordine degli Ingegneri della Provincia di Milano n. A 19164*

DIREZIONE LAVORI: IL DIRETTORE DEI LAVORI *Dott. Ing. Mario Beomonte* – *Ordine Ing. Roma n. 3279*; IL COORDINATORE DELLA SICUREZZA IN FASE DI ESECUZIONE *Dott. Ing. Franco Pugliese* – *Ordine Ing. Firenze n. 5986*

VISTO – IL RESPONSABILE DEL PROCEDIMENTO *Dott. Ing. Luigi Silletta*

OPERE D'ARTE MAGGIORI – GALLERIE
GALLERIA NATURALE LARIA
IMBOCCO LATO REGGIO CALABRIA
CANNA NORD E SUD – SEZIONI LONGITUDINALI

CODICE PROGETTO								NOME FILE	NUMERO PROGRESSIVO ELABORATO	REVISIONE	SCALA:
PROGETTO	LIV. PROG.	N. PROG.						V-P29-GA02-OST-SL02_A.dwg	707		
LO411B	V	1301						CODICE ELAB. P29GA02OSTSL02		A	1:200

REV.	DESCRIZIONE	DATA	REDATTO	VERIFICATO	APPROVATO
D					
C					
B					
A	Prima emissione – Perizia di variante ai sensi dell'art.11, comma 3 Norme Generali C.S.A.	04/09/2015	G.BELARDI	C.ALESSIO	G.KALAMARAS

WBS DI RIFERIMENTO :