


DG29.1 - BARRIERA ACUSTICA
L=102 m - H=2.00 m



DG30.1 - BARRIERA ACUSTICA
L=117 m - H=2.00-3.00 m

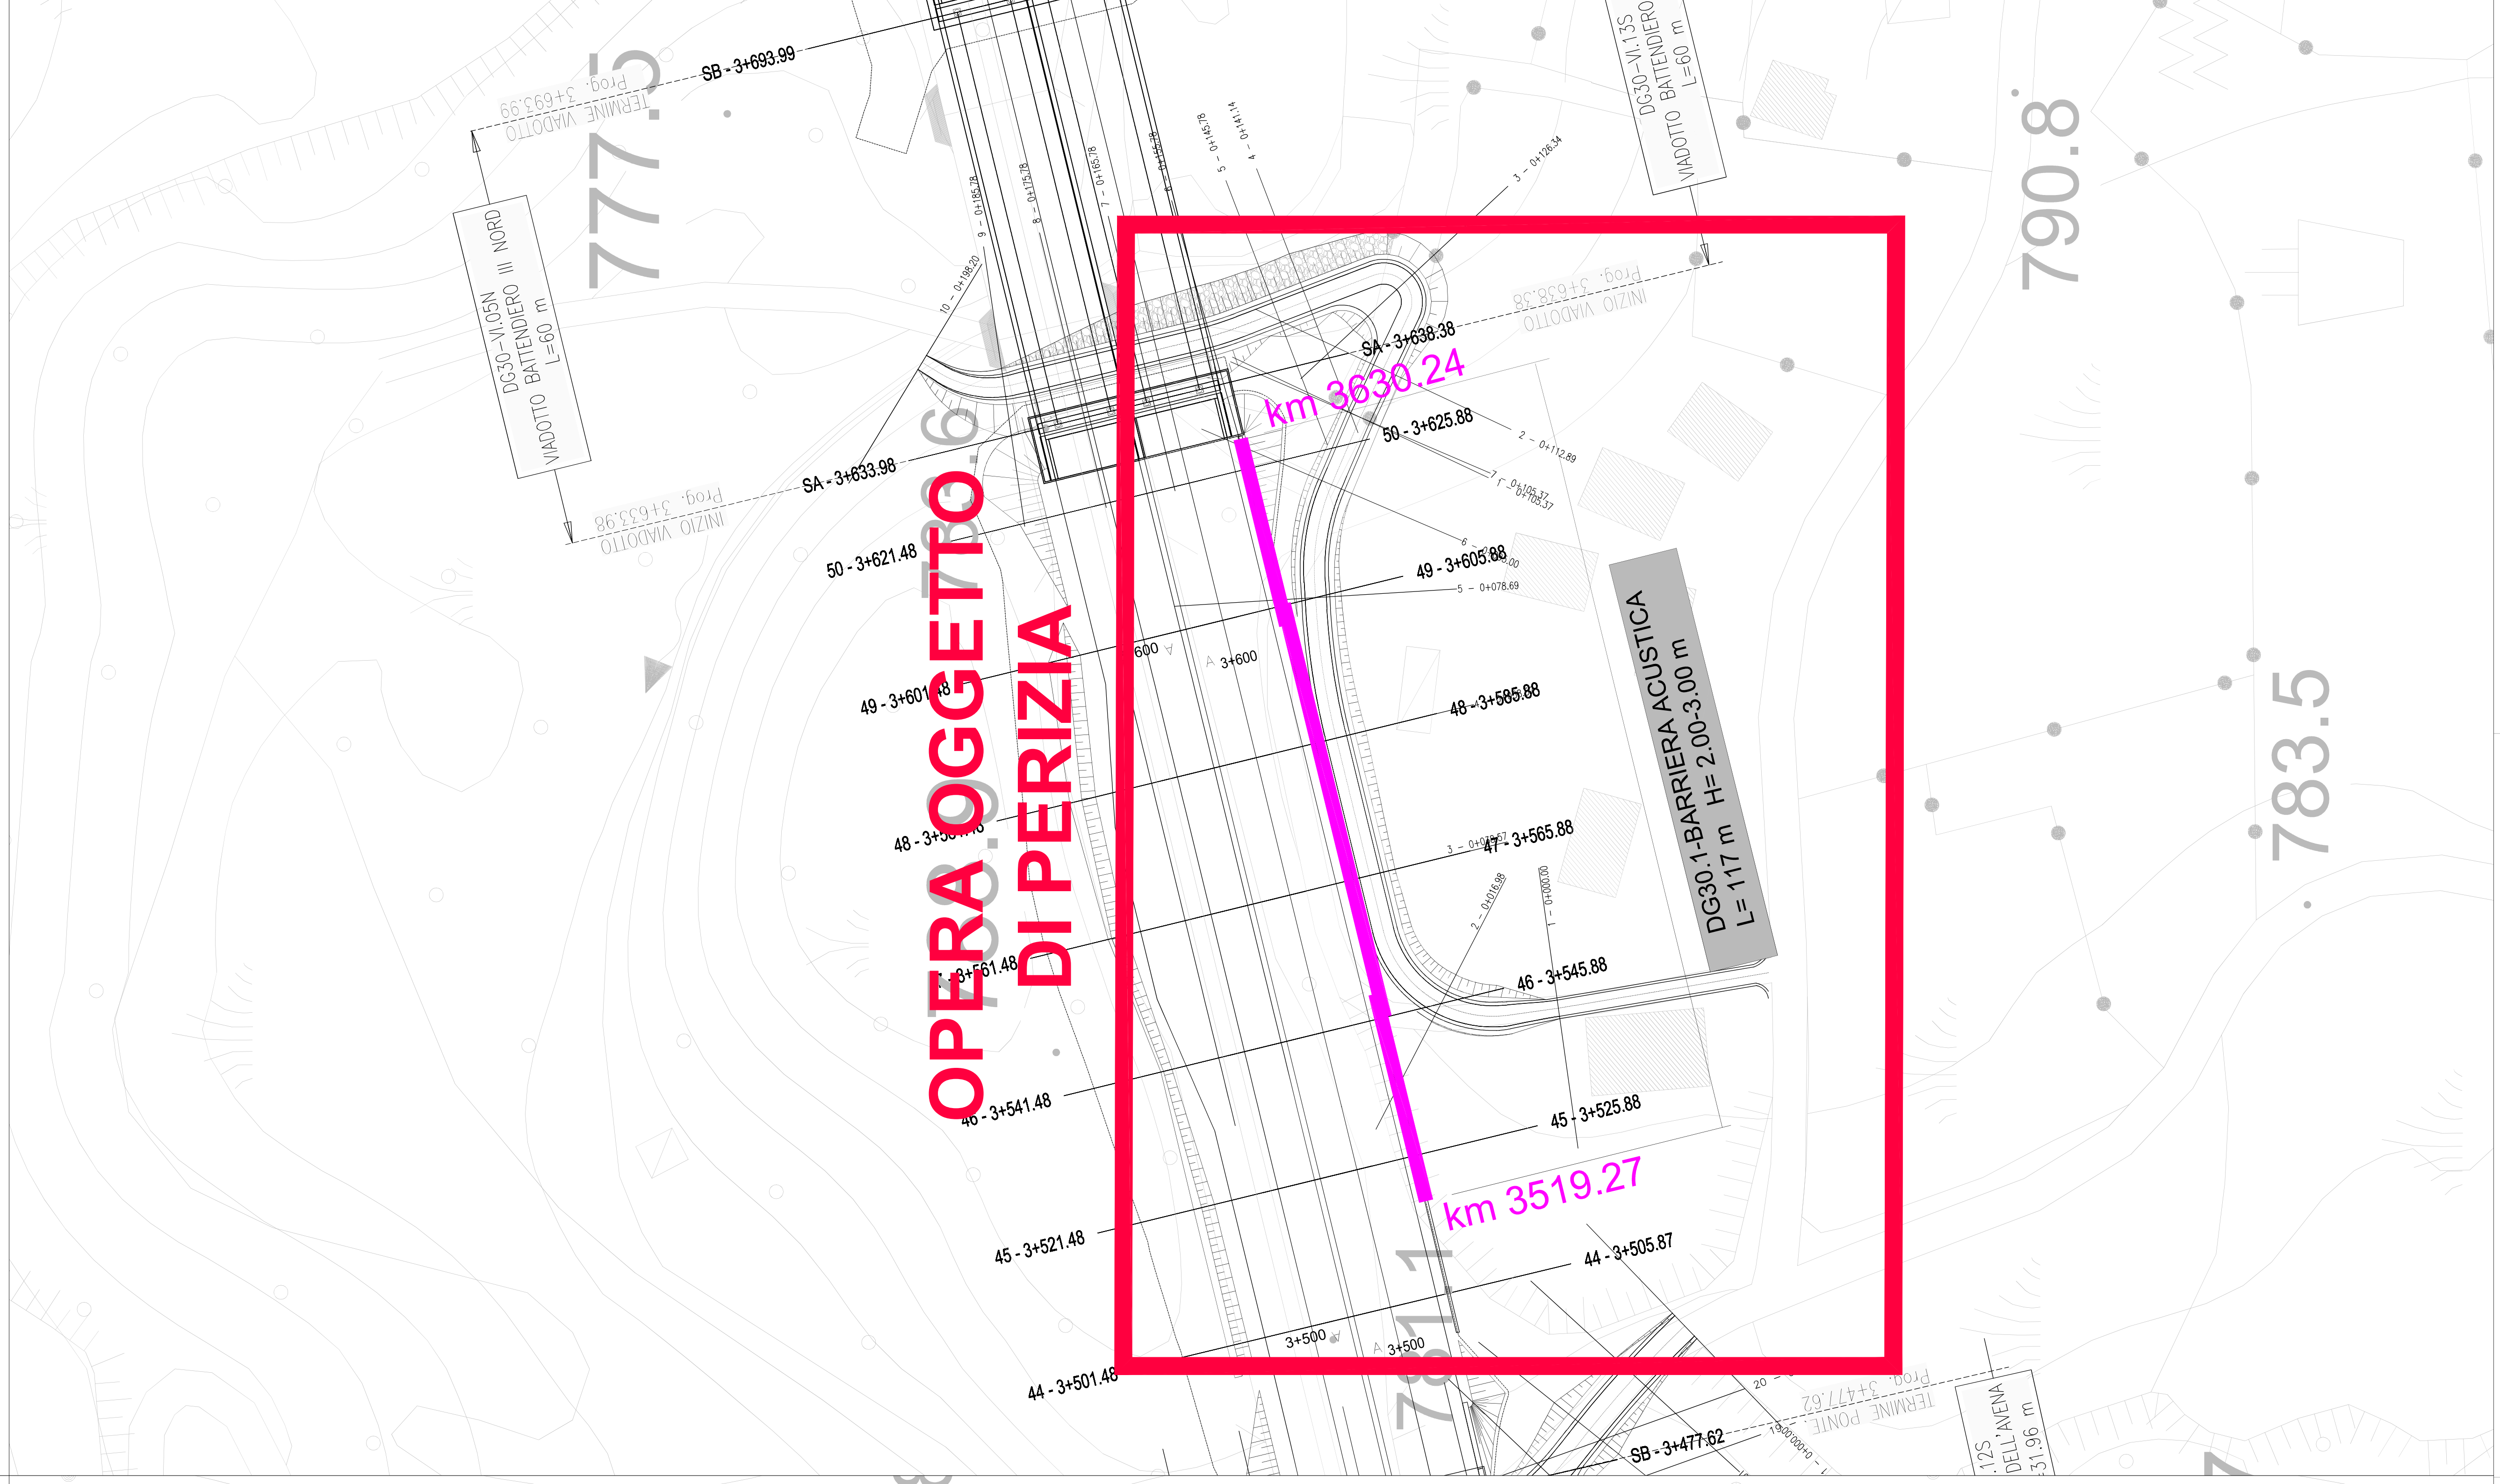

**OPERA OGGETTO
DI PERIZIA**

NELLA PRESENTE TAVOLA ANNULLA E SOSTITUISCE L'ELABORATO DI DATA 15/01/2016, APPROVATO DA C.M. 000.

MATRICE DI REVISIONE	
REV.	DESCRIZIONE MODIFICA
A	EMISSIONE
B	
C	
D	

PERIZIA DI VARIANTE
Anas Spa

Direzione Centrale Progettazione

ASR 18/07
AUTOSTRADA A3 SALERNO - REGGIO CALABRIA
LAVORI DI AMMODERNAMENTO ED ADEGUAMENTO AL TIPO 10 DELLE NORME CNR/80
Dal km 153+400 al km 173+900
MACROLOTTO 3 - PARTE 2"

PROGETTO ESECUTIVO DI DETTAGLIO

CONTRATTO GENERALE
ital SARC
IL RESPONSABILE DEL CONTRATTO GENERALE
ITALSARC S.p.A.
Via S. Maria Maddalena, 10
00187 Roma (RM)

GRUPPO PROGETTAZIONE
PROGETTO ESECUTIVO DI DETTAGLIO
R.P.P.: TECNICAL S.p.A. (responsabile)
PROGETTI ITALIA S.p.A.
PROTEZIONE AMBIENTALE S.p.A.
SOLA S.p.A. (responsabile)
SITING S.p.A.
IL COORDINATORE DELLA SICUREZZA
Dott. Ing. Marco Paganelli
Dott. Ing. Luigi Saverio
Dott. Ing. Luigi Saverio
Dott. Ing. Luigi Saverio

OPERE DI MITIGAZIONE AMBIENTALE
ACUSTICA
FONDAZIONI BARRIERE ANTRIMORE
INQUADRAMENTO BARRIERA DG29.1 - DG30.1

REV.	DATA	REDAZIONE	VERIFICATO	APPROVATO
A	29/01/2016	Zanetti	Monteleone	Monteleone
B				
C				
D				

PROGETTO: L10411E1V11301
SCALE: 1:500
REVISIONE: A
NUMERO PROGETTO: 2257